


Samþykkt þann

02 FEB. 2004


Byggingafulltrúinn í Hafnarfirði
F.h. Kristján Þórarinnsson

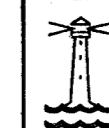



Byggingafulltrúi
samþykkir erindið.

02 FEB. 2004

Bent skal á að samþykkt þessi verður ekki virk,
fyrir en eftir þinglýsingu eignaskiptayfirlýsingar-
innar og skráningu hennar hjá Fasteignamatari ríkisins.
Byggingafulltrúinn í Hafnarfirði
F.h. Kristján Þórarinnsson

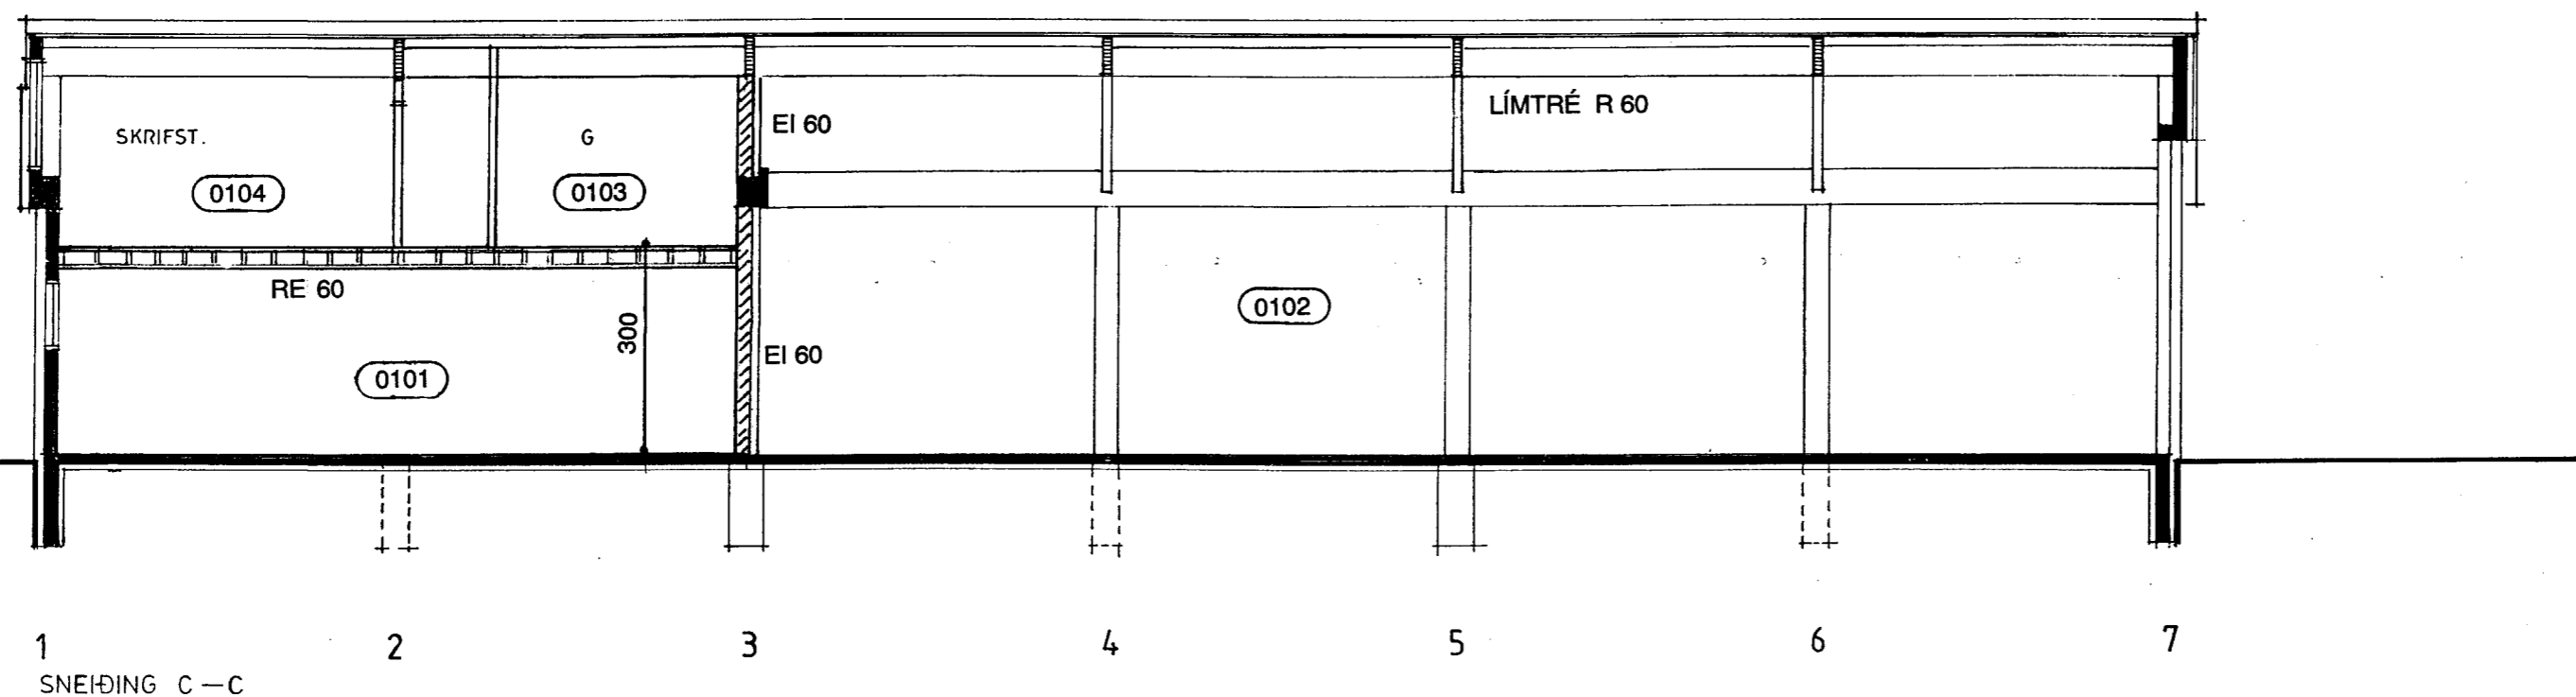

tifftopdf - www.rubissoftware.com - Demo Version

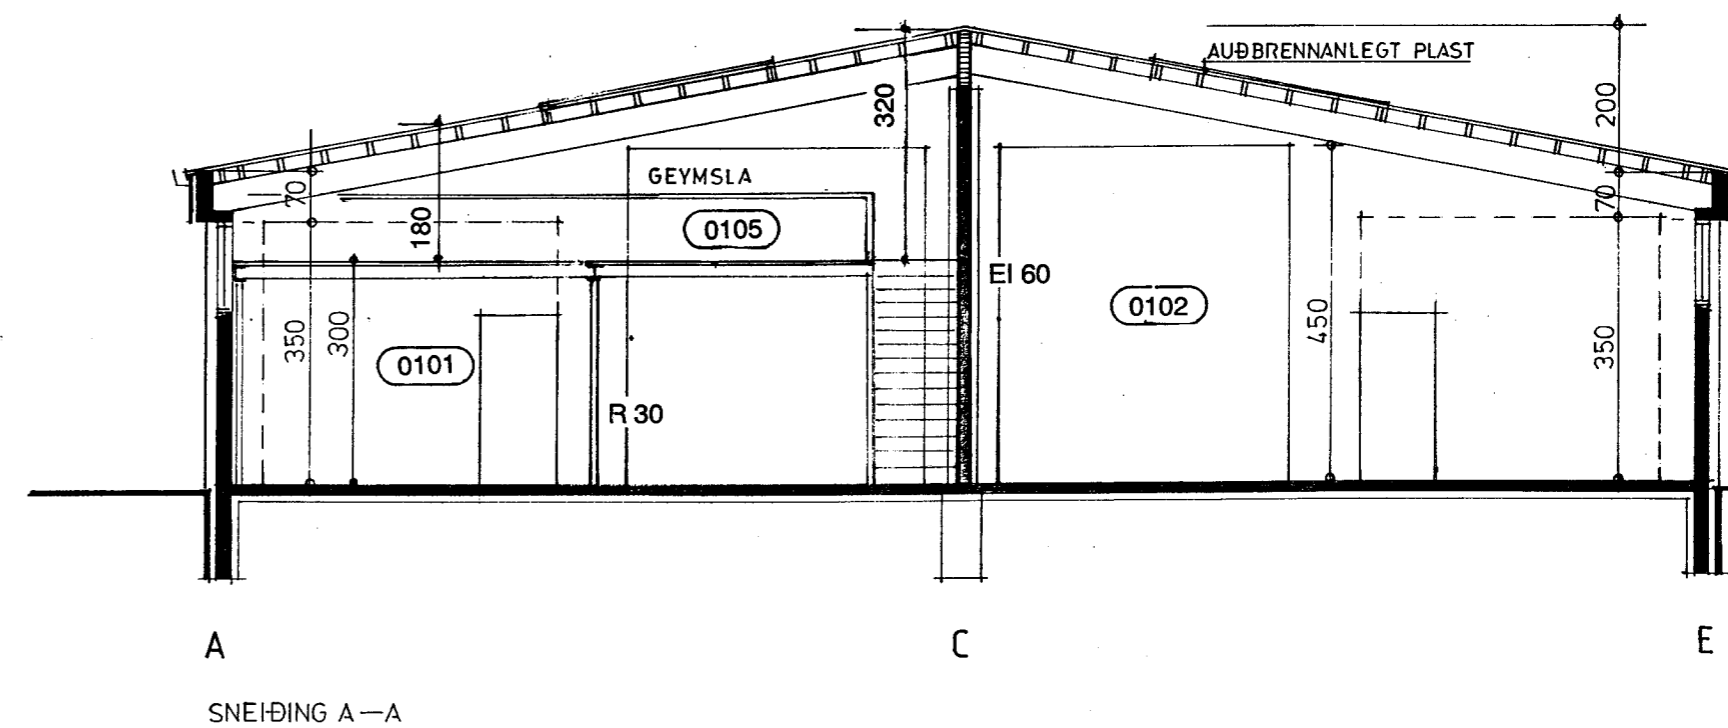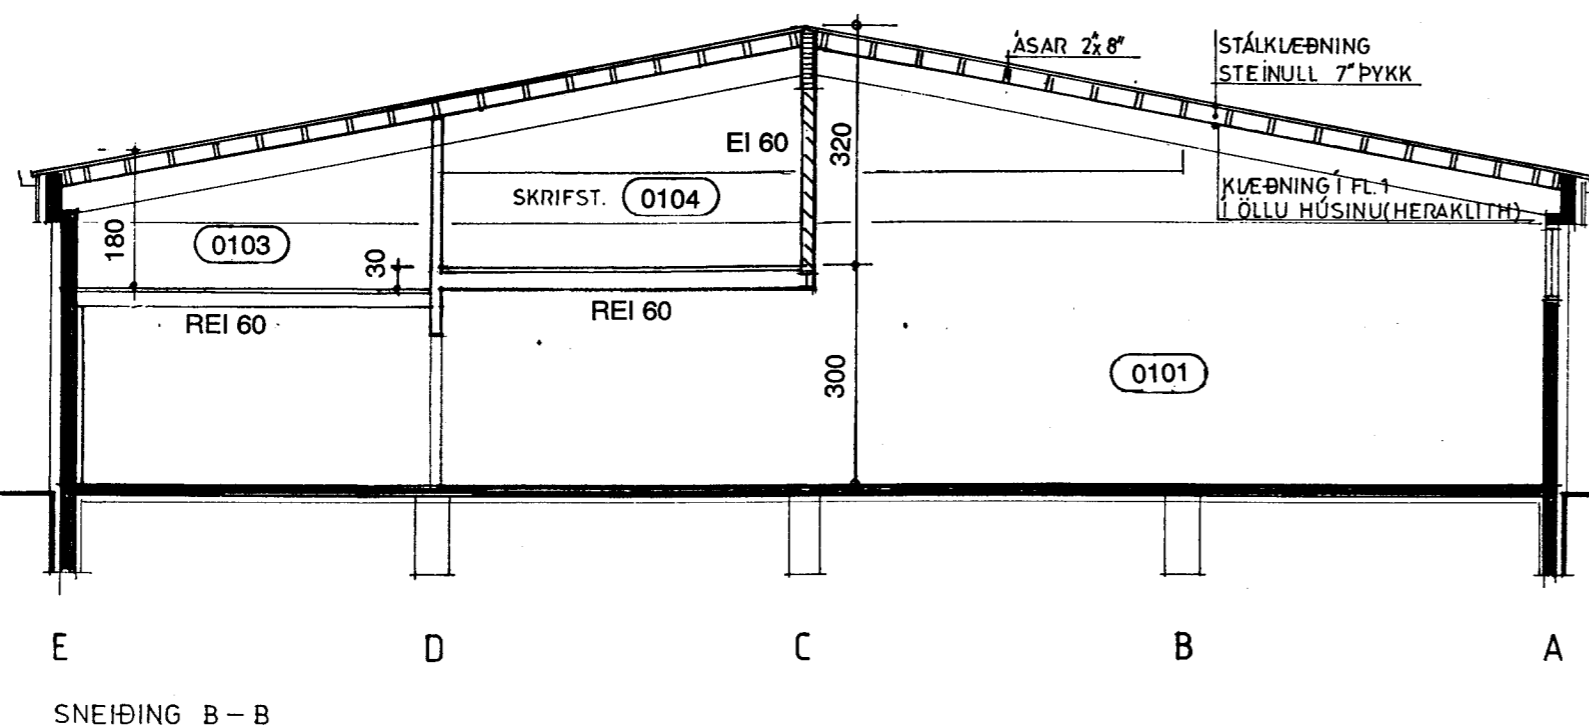

REYNDARTEIKNING 29.12.2003

Björn S. Konráðsson
BJARNI S KONRÁÐSSON 190534-4489

BREYTT 25.2.1991



NÝJA
TEIKNISTOFAN HF

SÚÐURLANDSBRÁUT 32
108 REYKJAVÍK
SÍMI 91-688899

REYKJAVÍKURVEGUR 56, HAFNARFIRÐI
GUMMÍVÍÐGERÐARVERKSTÆÐI, STÆKKUN
SNEIÐINGAR

VERK 920301 NR 2007
MÁL 1:100 DAGS 30.9.1989
TEIKNAD