


Sampykkið á fundi bygginganefndar þarinn

26 MAI 1999

Byggingafulltrúinn í Hafnarfirði
Erlendur Hjálmarsson

ÁSKILIÐ SAMP. BÆTARRÁÐS V. LÖGUM

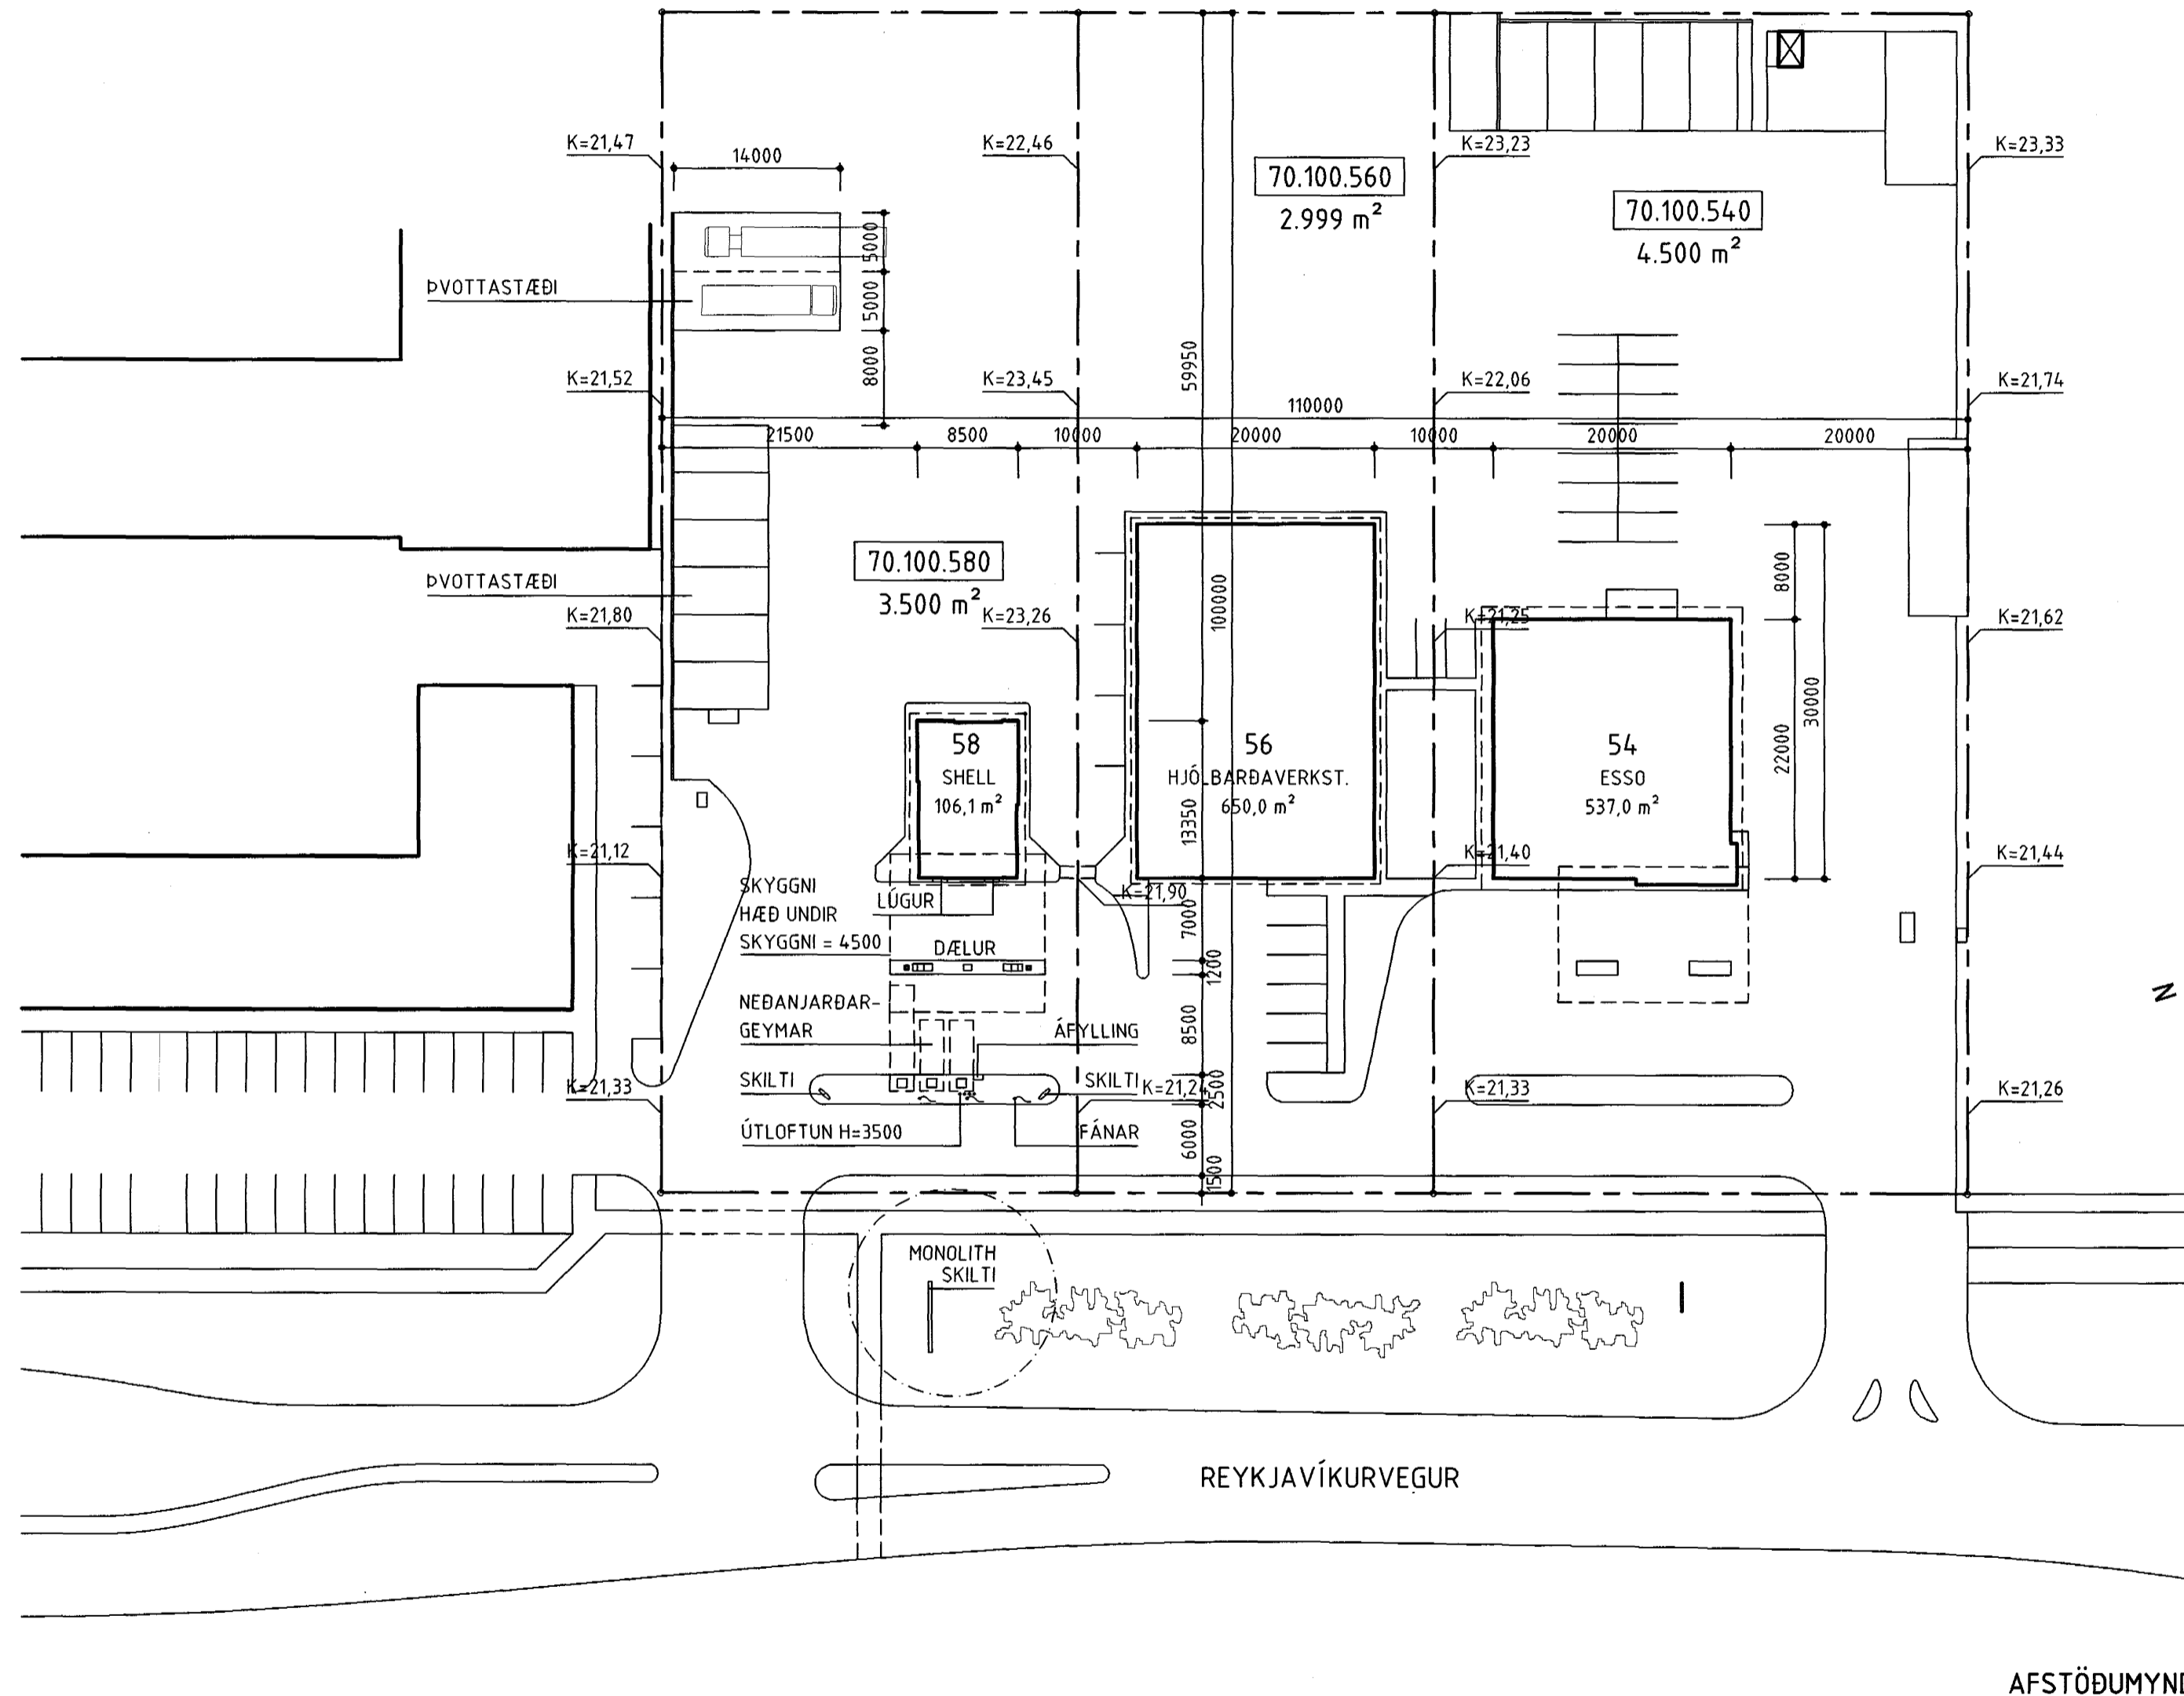

SÓTT ER AÐ NÝJU UM LEYFI FYRIR MONOLITH SKILTI. LEYFI HEFUR ÁÐUR VERIÐ VEITT EN SKILTID EKKI REIST OG ER LEYFIÐ FALLIÐ ÚR GILDI

AFSTÖÐUMYND
1:500

BREYTINGAR		
NR.	DAGS.	BREYTING
1	03.05.99	SÓTT AFTUR UM LEYFI F. MONOLITH

ARKITEKT
TEIKNISTOFA
HAUKS HÁRDARSONAR ehf.
HÁTEIGSVEGI 7 SÍMI: 561 1910
105 REYKJAVÍK FAX: 561 1921
KT: 221162-2269 NETF: arkitekt@hardarson.is

SAMPYKKT
[Signature]

VERK
SKEL JUNGUR HF.
BENSÍNAFGR. VIÐ REYKJAVÍKURVEG 58

TEIKNING
AFSTÖÐUMYND

KVARÐI
1:500
 25 m

DAGS.
03.05.1999
TEIKNAD AF
GHG, EB

TEIKNING NR.
10-09