




Samþykkt þann

24 FEB. 1998

Byggingafulltrúinn í Hafnarfirði  
F.h. Kristján Þórarinnsson

RP

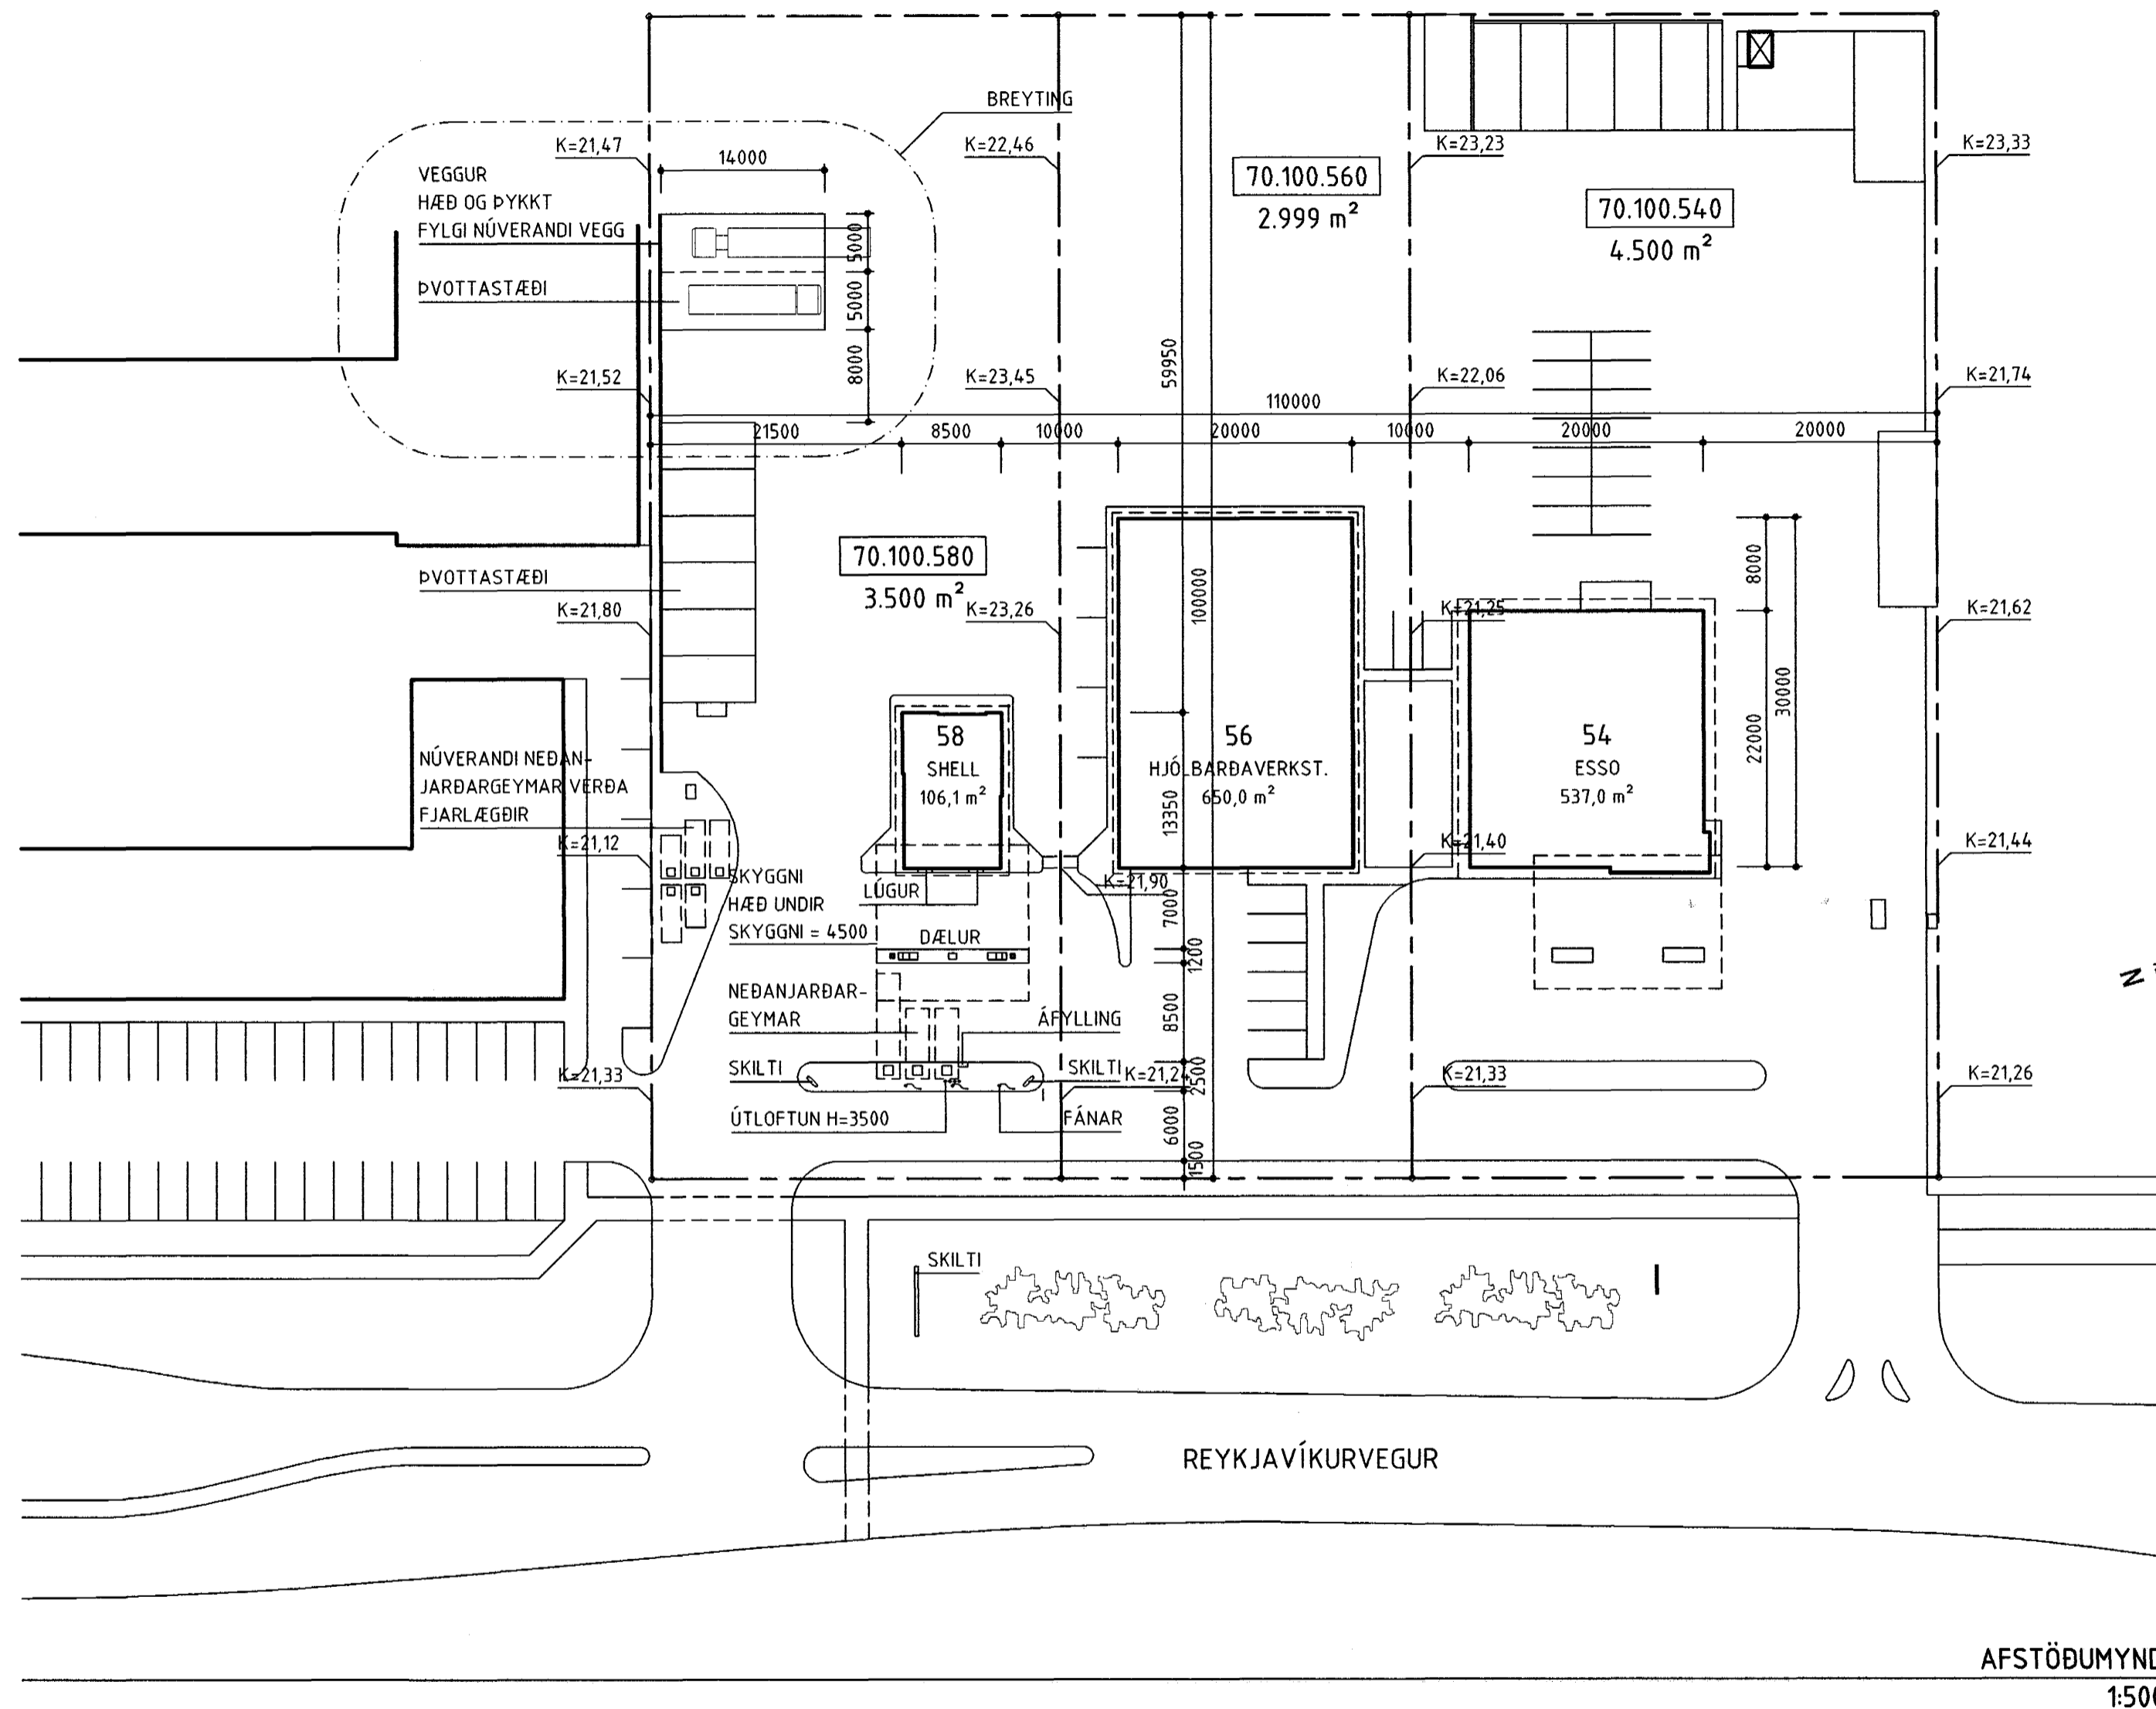

DAGS.	BREYTING	SAMP.	VERK
20.01.98	MYND ENDURTEIKNUD I TÖLVU	GHG	
20.01.98	LÖÐAMÖRK OG STÆRDIR UPPFÆRÐAR SBR. FMR	GHG	
20.01.98	TVÖ ÞVOTTASTÆÐI FYRIR STÓRA BÍLA	GHG	

SKELJUNGUR HF. - BENSÍNSTÖÐ  
REYKJAVÍKURVEGI 58, HAFNARFIRÐI

ARKITEKT  
**HAUKUR HARÐARSON ARKITEKT FAÍ**  
TEIKNISTOFA HÁTEIGSVEGI 7, 105 REYKJAVÍK  
SÍMI 561 1910 FAX 561 1921

TEIKNING
AFSTÖÐUMYND

TEIKNING  
AFSTÖÐUMYND

VERK NR.	KVÁRÐI	TEIKNING NÚMÉR
VERK NR.	1:500	
TEIKNAD GHG	DAGS. 12.06.96	A-001