


Alstoduneynd A. 500

Breyting Kristur.
á gótuhlíð 20/5 1962 S. G.










Skala 1:100

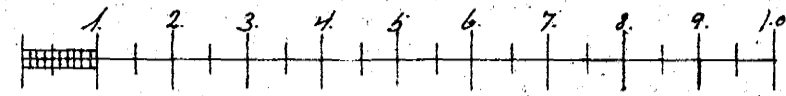

Samþykkt á fundi bygginga-
nefndar þ. 17. 12. 62

BYGGINGAFULLTRÚNN
HAFNAFIRÐI
F. Jónsson

Hinn Pétur Guðmundsson.
Reykjavíkuvægur 5 Hafnafirði

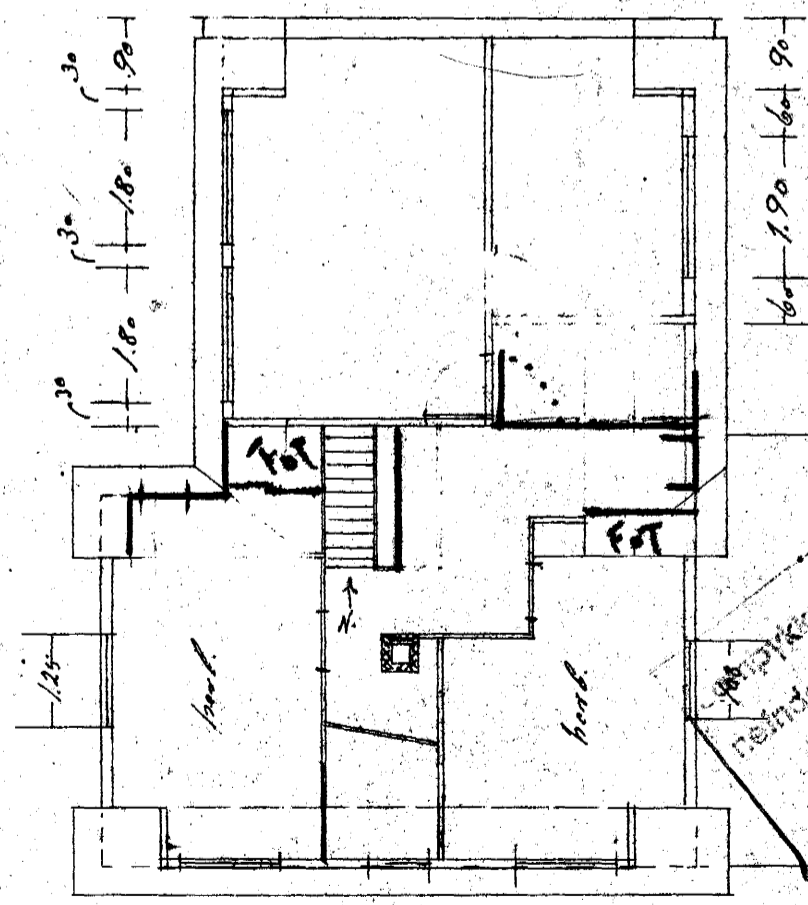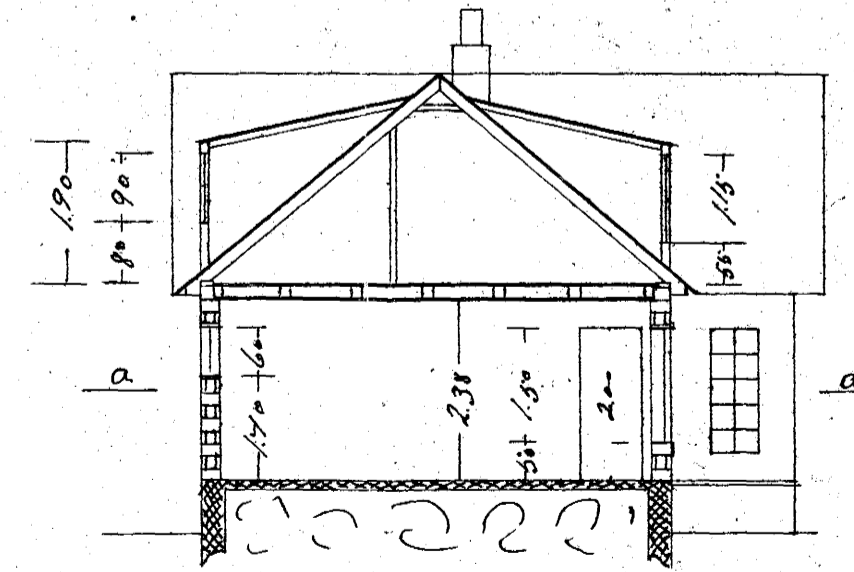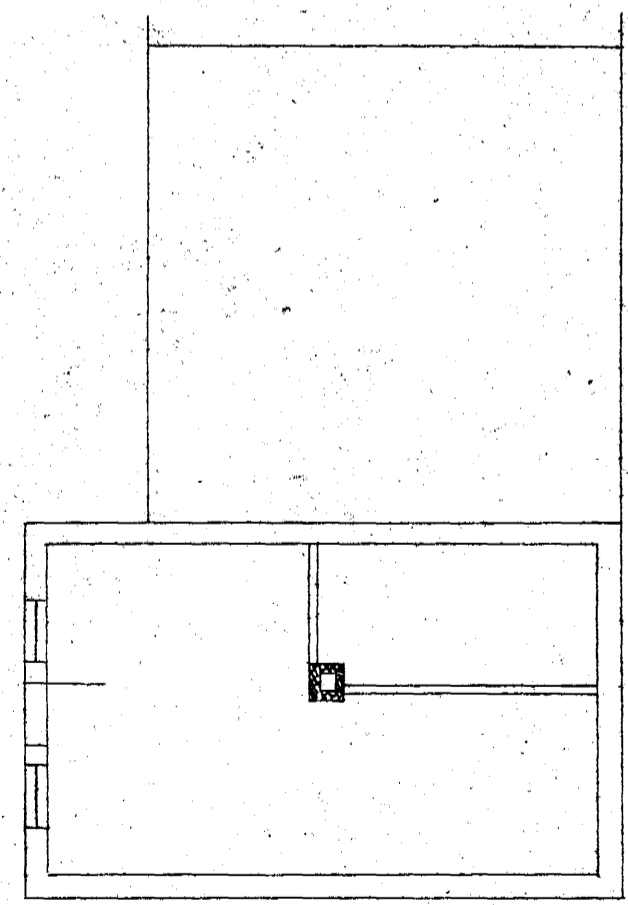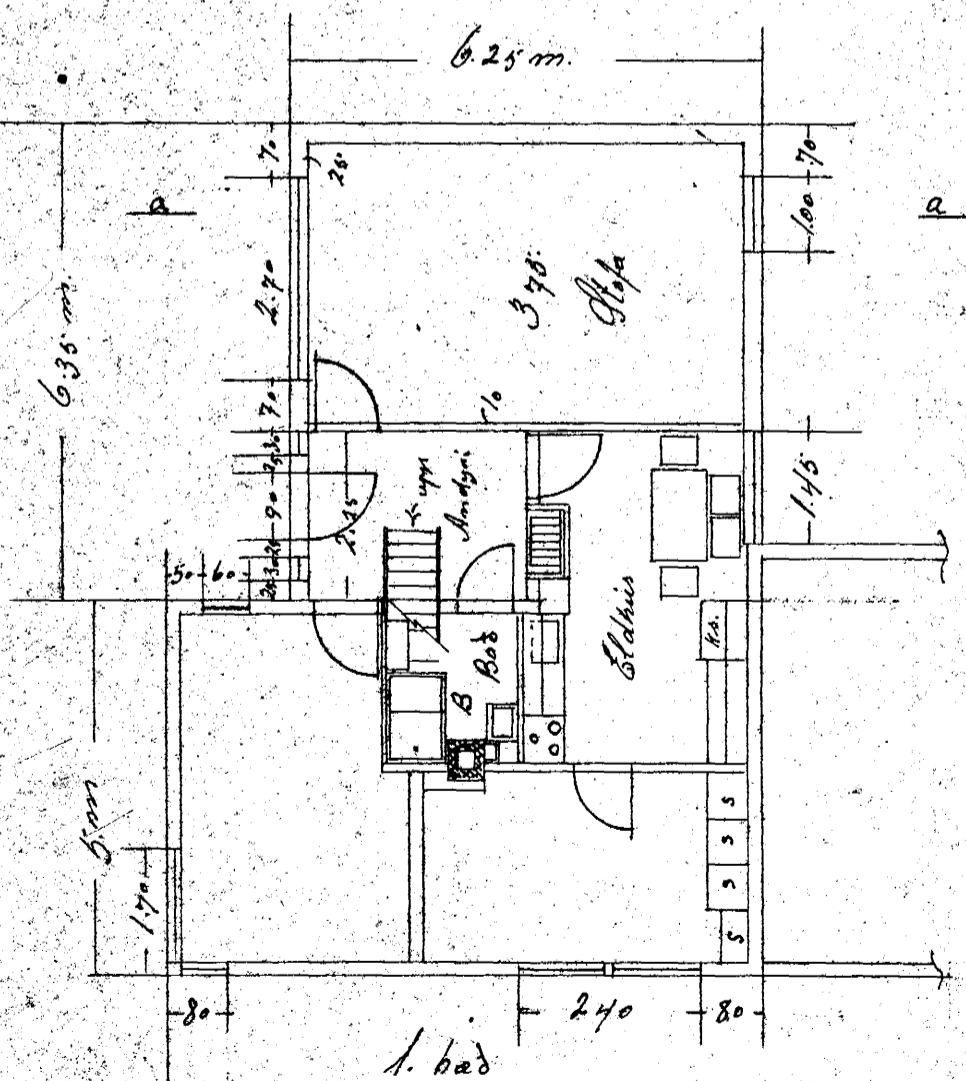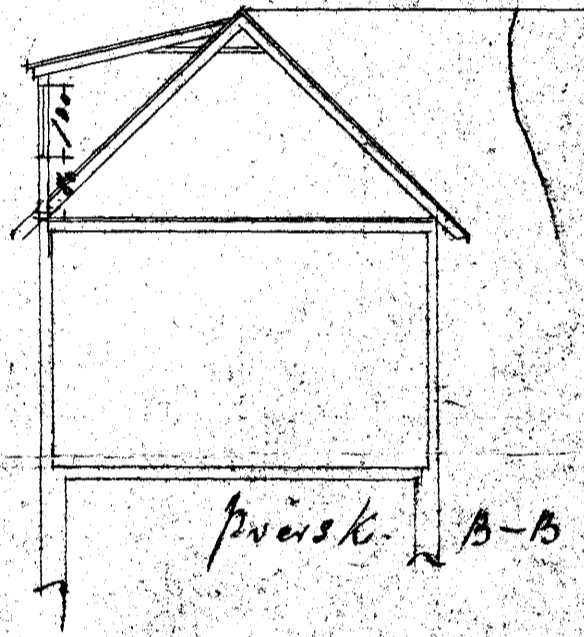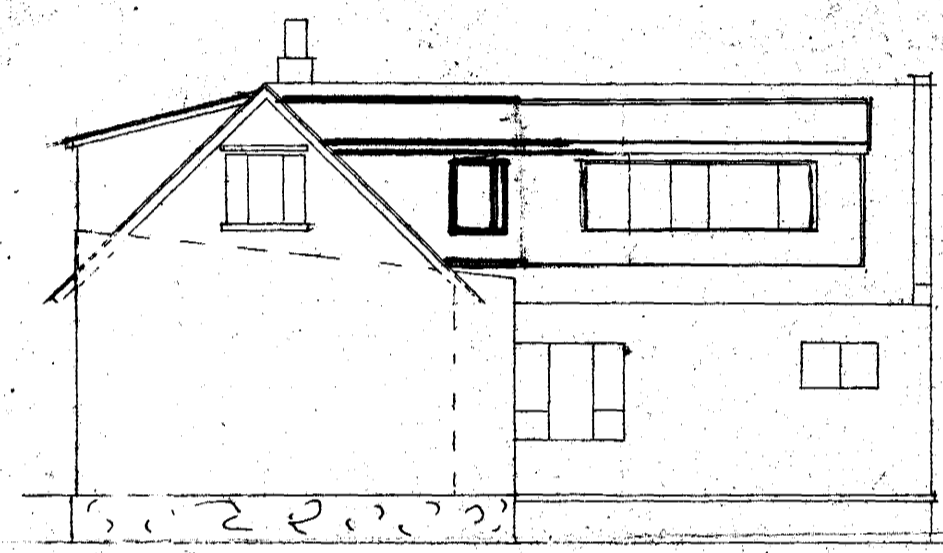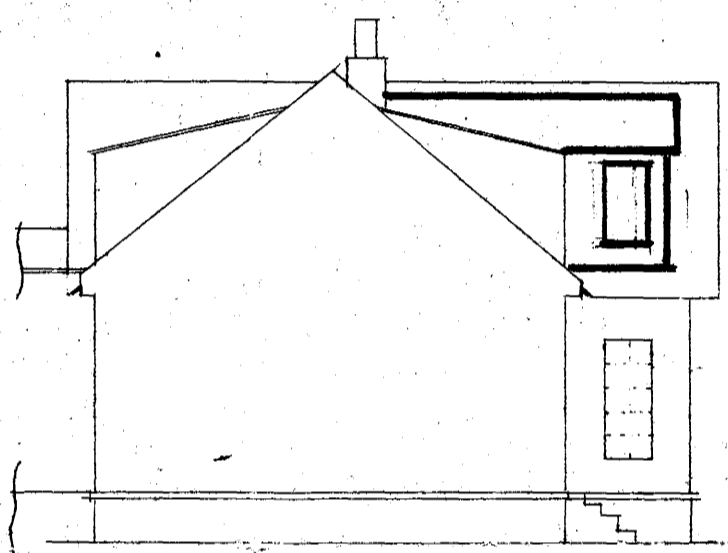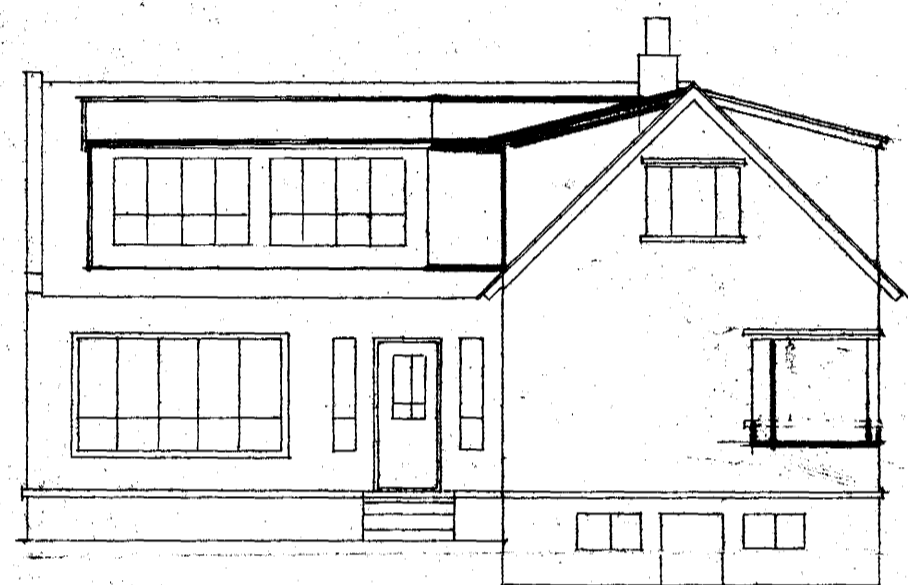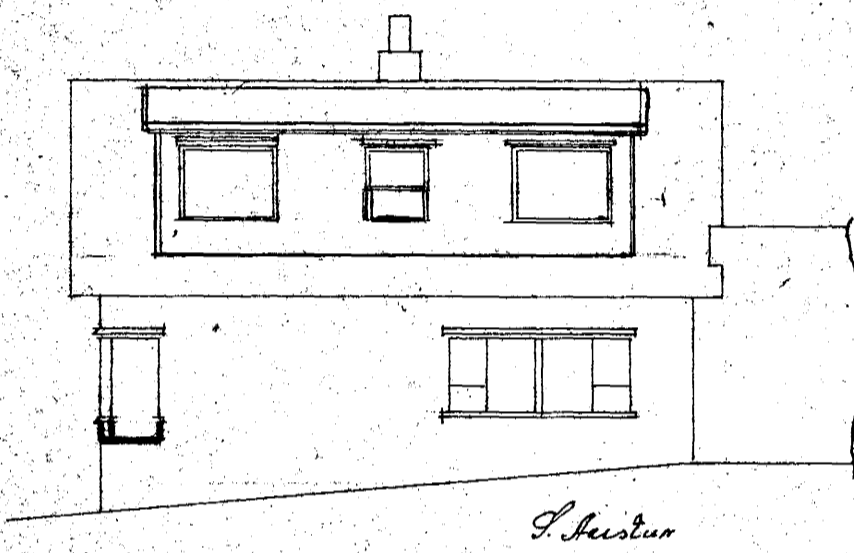

Breyting
á Kristur
og glugga
Hafnafirði
í Mars
1920.
Sigmar Guðmundsson

Samþykkt á fundi bygginga-
nefndar þ. 8. 4. 1920

BYGGINGAFULLTRÚNN
HAFNAFIRÐI
F. Jónsson

Hafnafirði 23-8 '30
Sigmar Guðmundsson
Skutaská 6