


Samþykkt á fundi bygginga-
nefndar þ. 3/12 1982
BYGGINGAFULLTRÚINN
Í HAFNARFIRÐI
Sigurður Þorleifsson

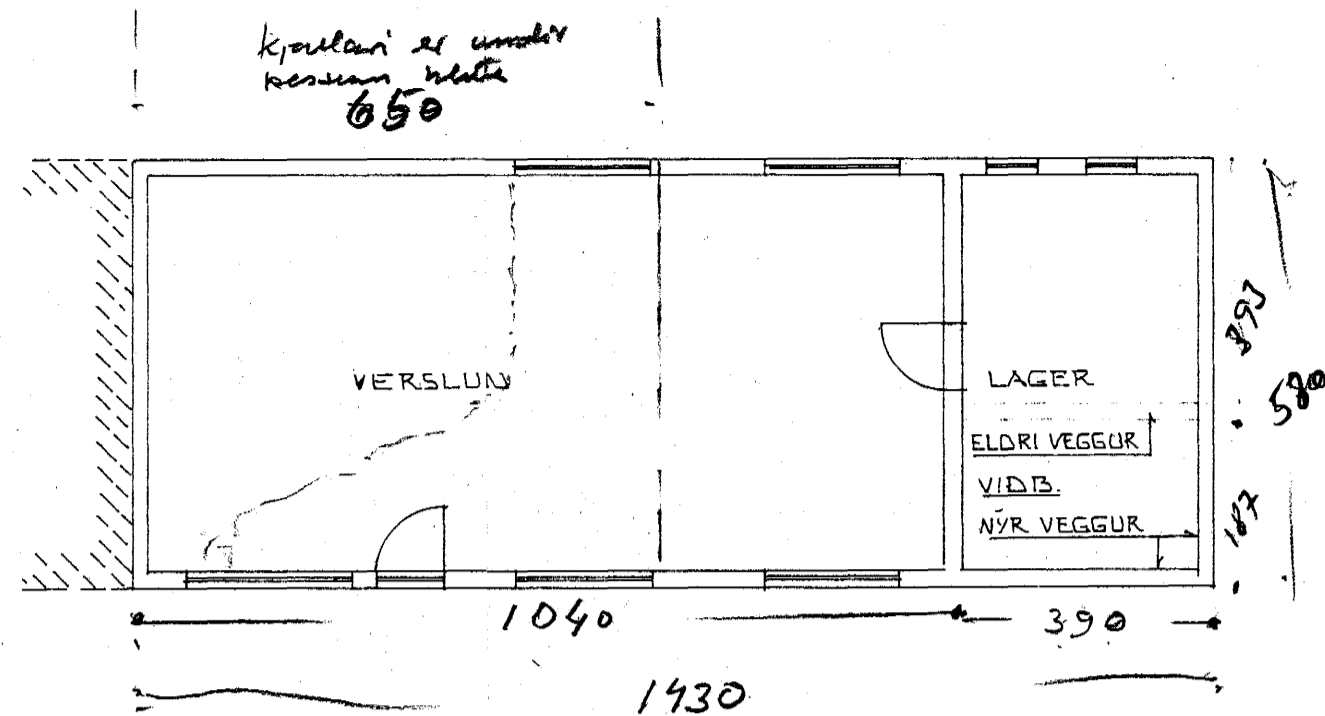


GRUNNMYND Breytt viðbygging s.j.a. grunnm.
1:100

Eftir breytingu


Lífl. $6,5 \times 5,80 = 37,7 \times 1,8 = 68 \text{ m}^2$
 L. mál $14,30 \times 5,80 = 82,9 \times 3 = 249 \text{ m}^3$
 $\frac{120,6 \text{ m}^2}{317 \text{ m}^3}$

metál ummál $32,0$
 Húð $9,0$

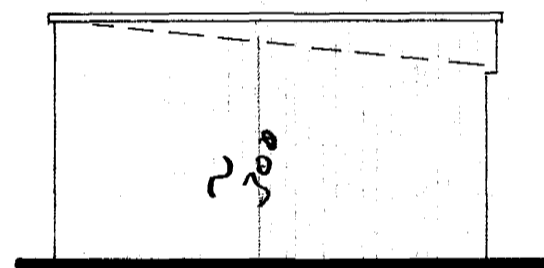


GAFL Breytt, klæðist utan með
gárdastáli
1:100

$VNB \cdot 1,07 \times 3,9 = 7,3 \text{ m}^2 \times 0,22 \text{ m}^3$

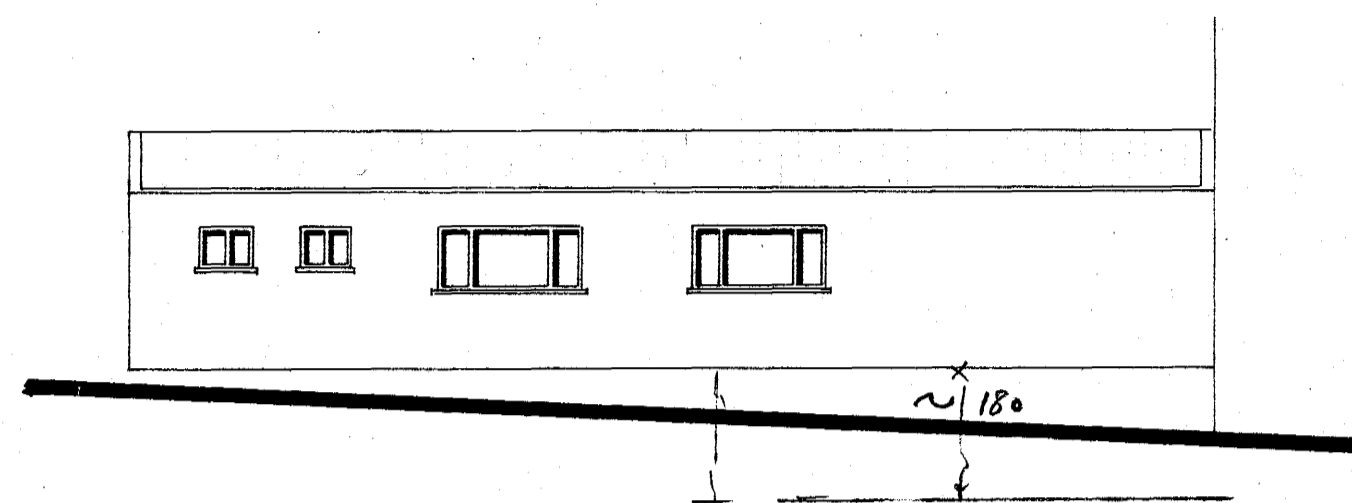

BAKHLIÐ ÖBreytt
1:100

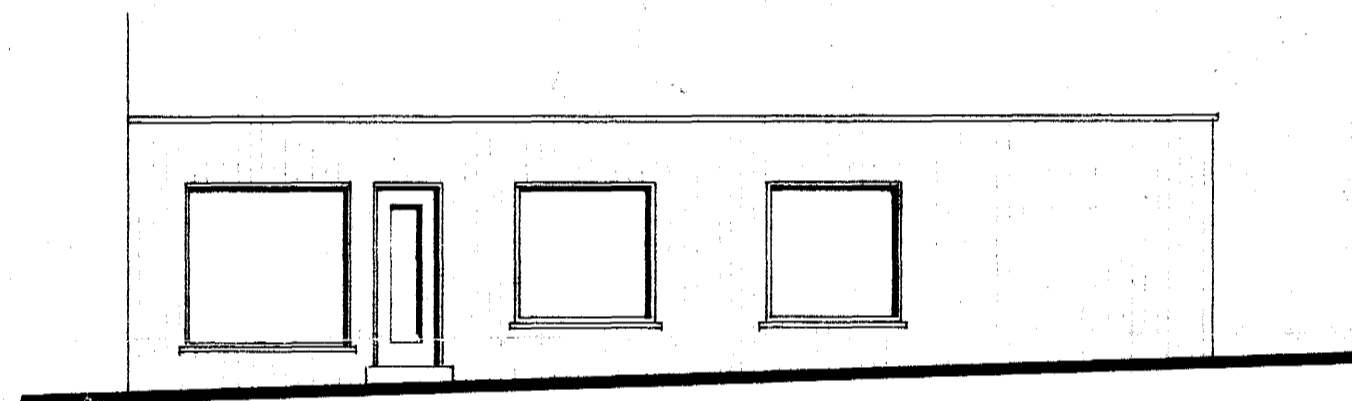

GÖTUHLIÐ Breytt sbr. grunnmynd og
klæðist utan með gárdastáli
1:100

7010-0052 01

REYKJAVIKURVEGUR 5 HAFNARFIRÐI ÚTLITSBREYTING: KLÆÐIST UTAN MEd GÁRDASTÁLI OG VÍÐBYGGING	DAGS. 3/12 82
	REIKN.
	TEIKN. <i>Sigurður Þorleifsson</i>
	VERK NR.
SIGURÐUR ÞORLEIFSSON TÆKNIFRÆÐINGUR F.T.F.I. STRANDGÖTU 11 HAFNARFIRÐI SIMI 54751	TEIKN.NR.