




GÖTUHLÍÐ

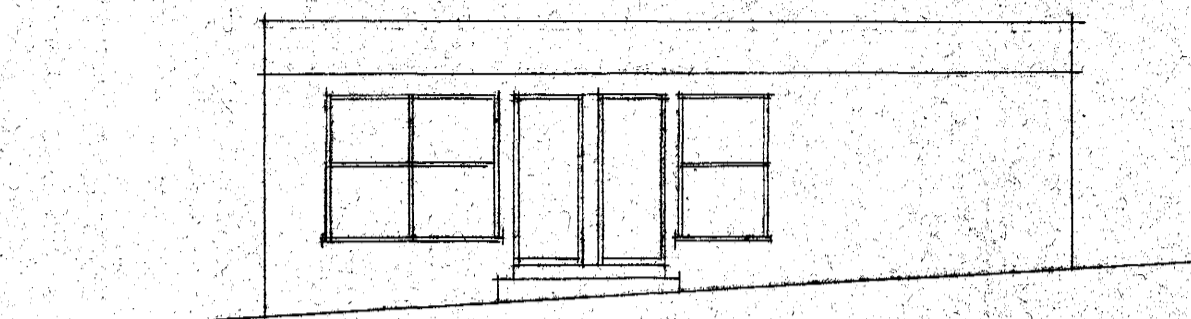


GÖTUHLÍÐ FYRIR BREYTINGU.

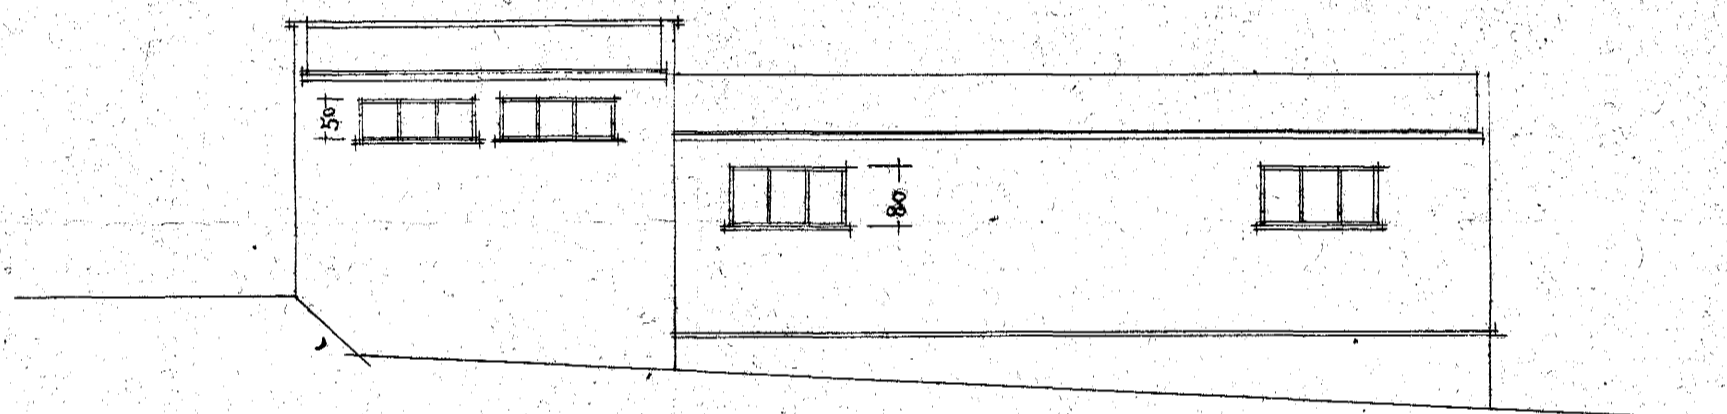


BAKHLÍÐ.

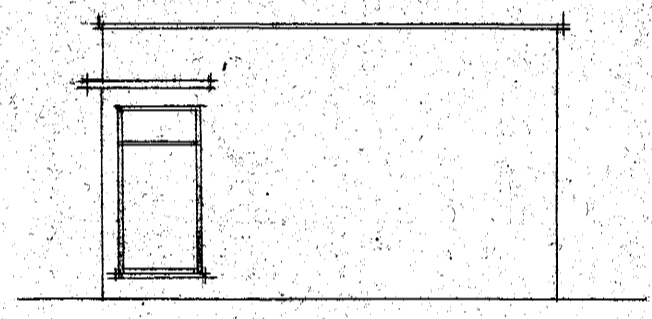

GAFL.

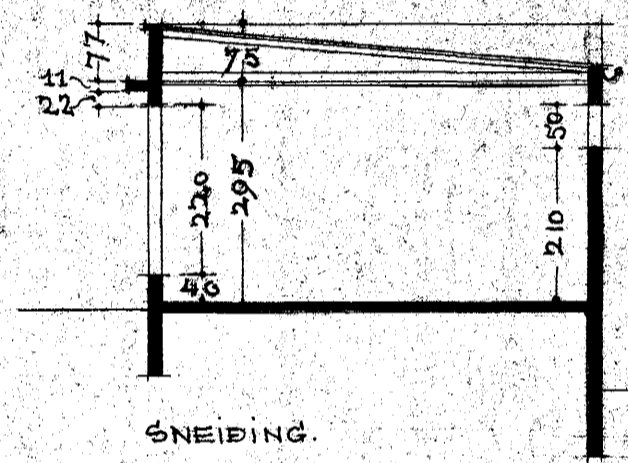

SNEIÐING.

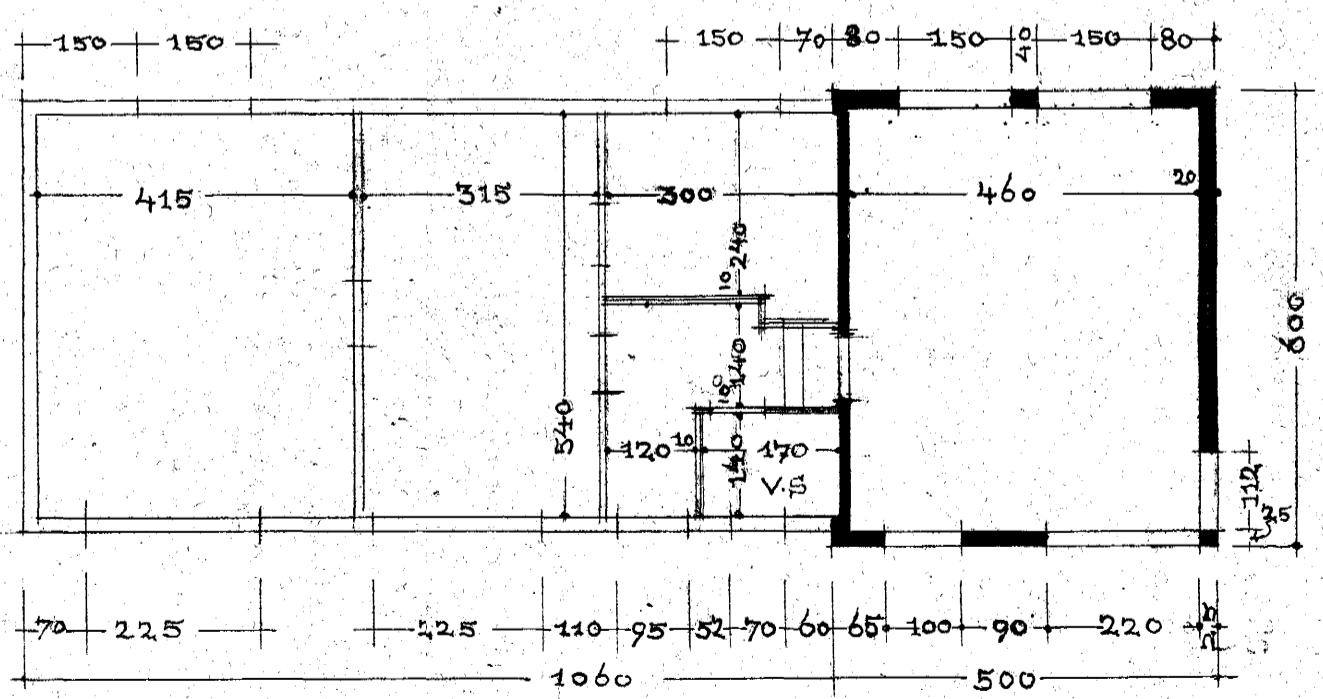

NVBYGGING = 20,52 M²

GRUNNMYND.

REYKJAVIK 15. 9. 1943.

Einkur Einarsson.