
 
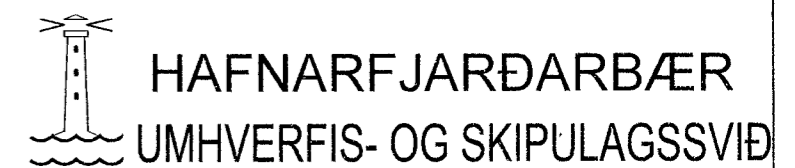



SKÝRINGAR

- GK HÆÐ A AÐKOMUGOLFI
- G GOTU EÐA GANGSTETTARHÆÐ VIÐ LODARMORK
- L HÆÐ A ORHREYFÐU LANDI VIÐ LODARMORK
- BG BILAGEYMSLA
-  DJUPGAMAR
-  REGNVATNSLOGN

BREYTINGAR

- A HJALLAHRAUN 4A VERÐI SER LOD EIGNARHLUTA 01 01
- HJALLAHRAUN 4 SKV BÆJARSTJ DAGS 26 1 1999
- B HÆÐABLAÐ REYKJAVÍKURVEGUR 60-62 TEIKNAD UPP EFTIR HÆÐABLAÐI V7303 NOV 73/81 JGB
- C DEILISKIPULAG GJOTUR, SAMP I SKIPULAGS- OG BYGGINGARRAÐI DAGS 9 10 2020 OG I BÆJARSTJORN 6 8 2020 OBLAÐIST GILDI 13 1 2021, IÐNAÐARSVÆÐI REYKJAVÍKURVEGI 60-62 OG HJALLAHRAUN 4-6, BREYTIÐ I IÐNAÐARSVÆÐI
- D HJALLAHRAUN 2, 4, 4a, SAMEINING LODA BREYTING A DEILISKIPULAGI, SAMP I SKIPULAGS- OG BYGGINGARRAÐI DAGS 28 1 2023 OG I BÆJARSTJORN 1 2 2023, OBLAÐIST GILDI 28 2 2023
- E HÆÐIR UPPFÆRÐAR 31 3 2023/ÐBL SKV INNMÆLINGU
- F GOLFKOTI FYRIR HJALLAHRAUN 2 UPPFÆRÐUR 24 4 2023/ÐBL

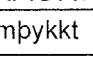

| | | | |
|---|-------------------|----------|---|
| REYKJAVÍKURVEGUR 60-62 | | | |
| HJALLAHRAUN 2 | | | |
| HÆÐABLAÐ | | | 21 822 1 |
| Teikn nr | 121 066 | | |
| IÐNAÐARHVERFI FLATAHRAUNI | | | |
| Mælt | SH/SAS/IR '93-'95 | Samþykkt |  |
| Hannað | SH 93-95 | Dags | DES 1995 |
| Teiknað | EJ DES 1995 | M kv | 1 500 |
| Breytt ENDURNYJAD BLAÐ FRA 1998 GRUNNI VARPAÐ UR REYKJAVÍKUR- HÑITAKERFI I LANDSHÑITAKERFI ISNET-93, EJ-2012, HÑITASKRA UPPFÆRÐ | | | |
| | | | Blaðst A2 |