



STOFNA SKAL EINANGRA MÆD 2" GLERULLARHOPTUM OG VEIJA SÍÐAN MÆD PLASTDUK.

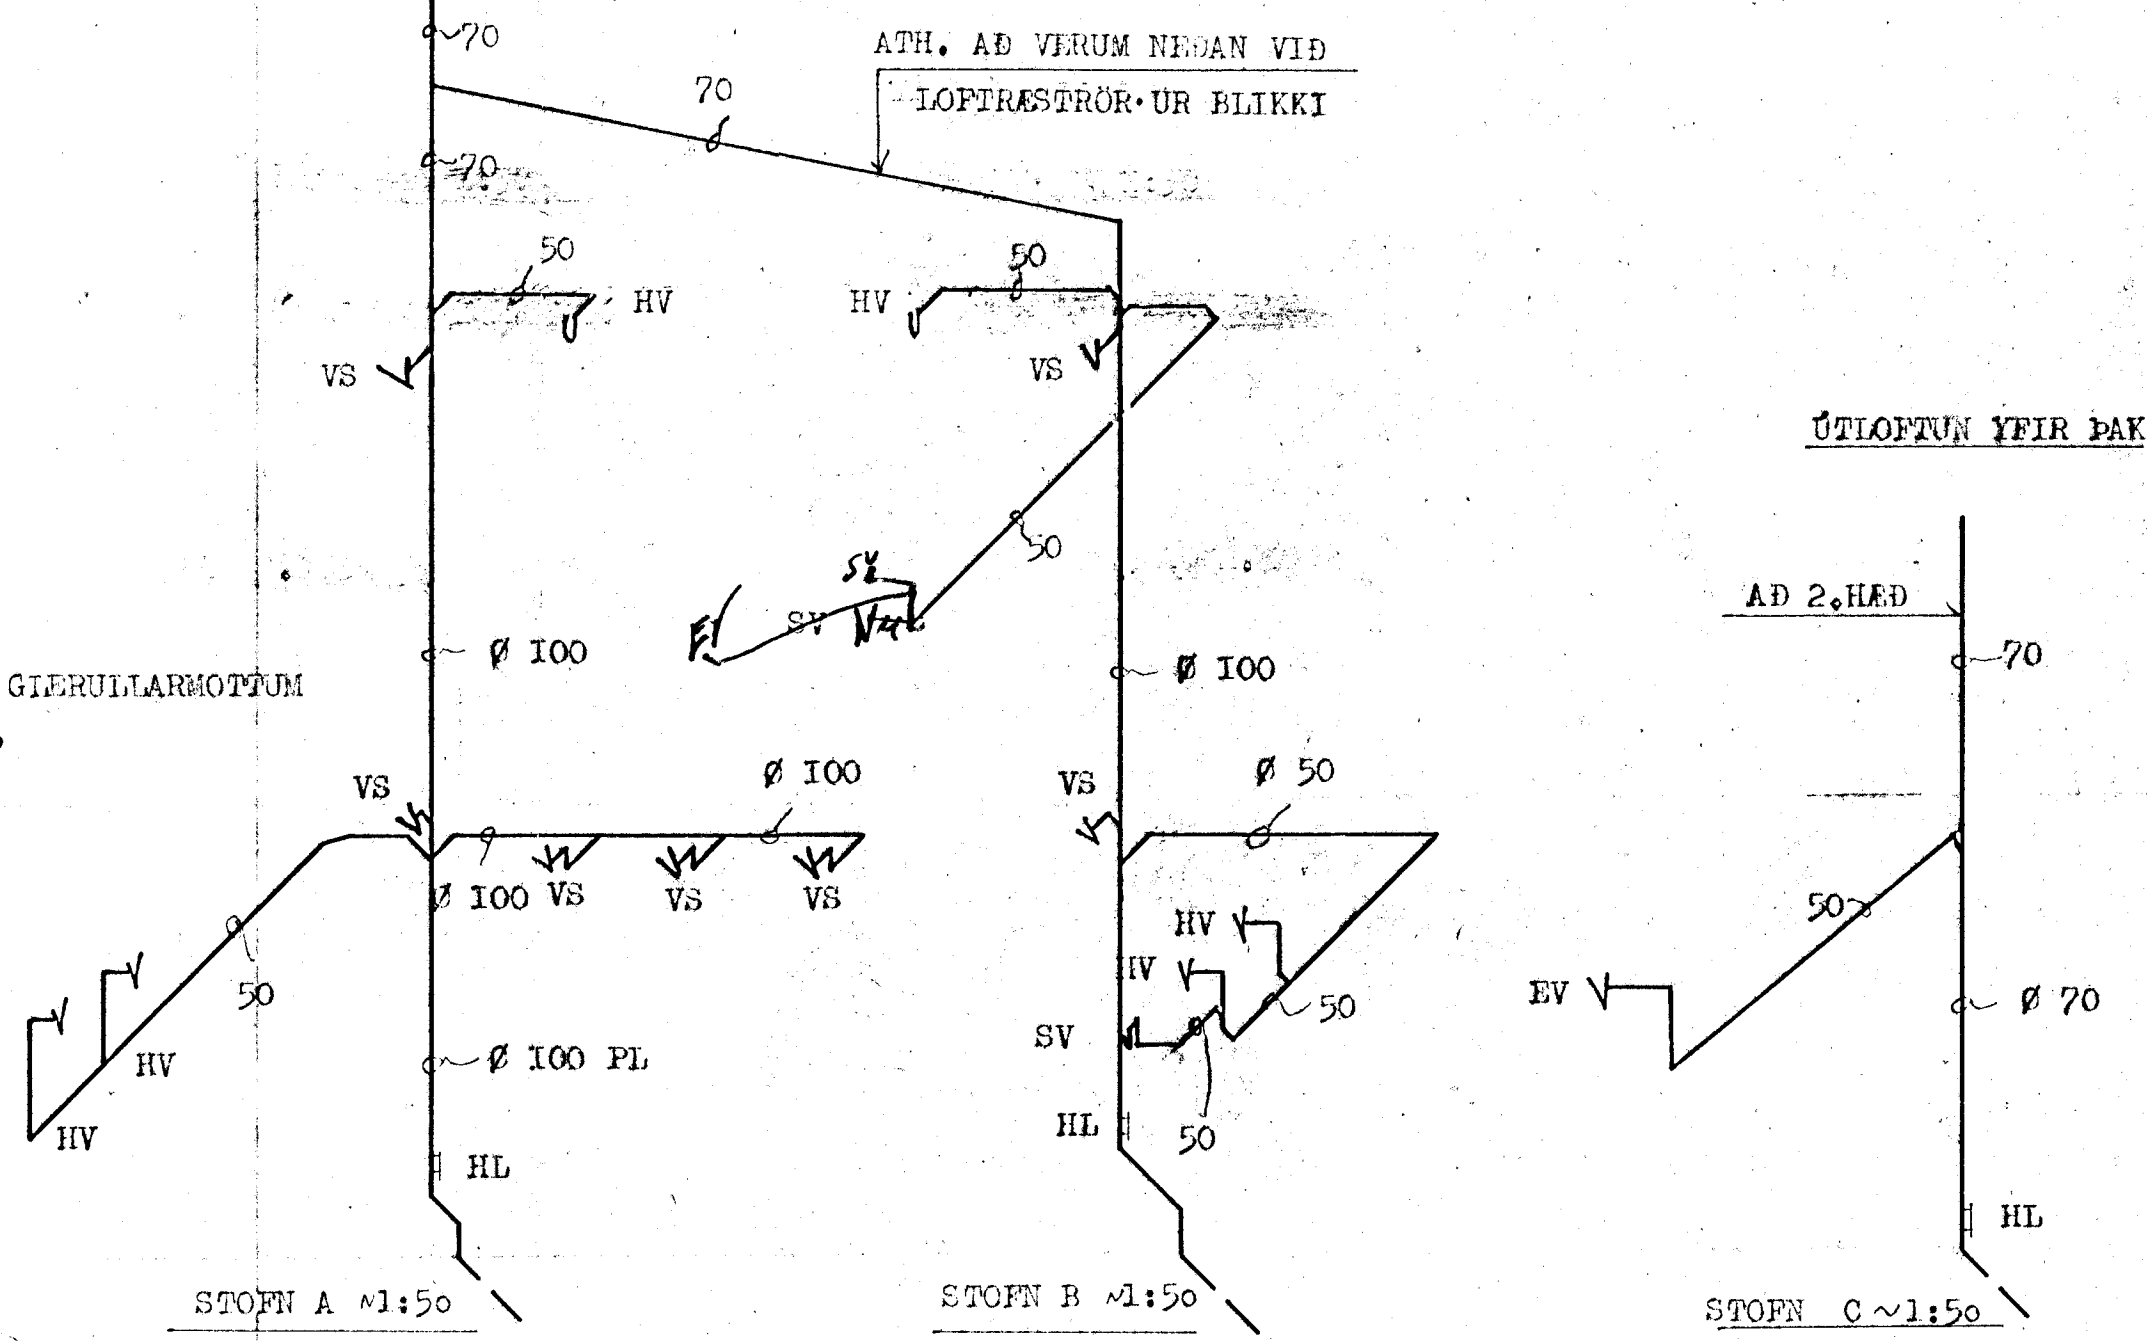

ÚTLOFTUM YFIR ÞAK

AD 2. HÆÐ

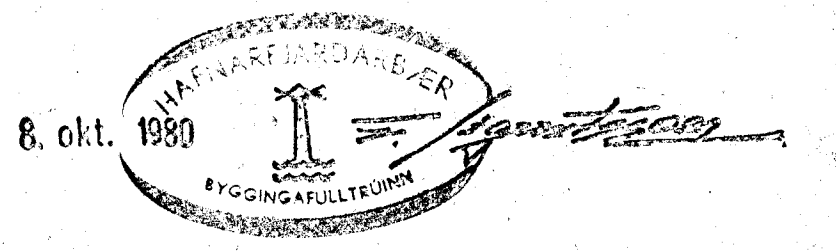

|                           |                     |             |                 |
|---------------------------|---------------------|-------------|-----------------|
| VERKEFNI                  | MÁL                 | I:50        | DAGB. SEPT 1980 |
| REYKJAVÍKURVEGUR 60       | TEIKN.              | G.P. / S.M. | BR. NOV 1980    |
| F.ÁRENNISLISSTÖGN         | REIKN.              |             | LAG. 80         |
| GRUNNMYND I. HÆÐ. STOFNAR | BAMB.               | g.p.        | VEIKN NR. 210   |
| GUDNI ÞÓRÐARSON           | SKÚLATÚNI 6, 3 hæð. | SÍMI 14185  | TEIKN NR.       |