


REYKJAVÍKURVEGUR

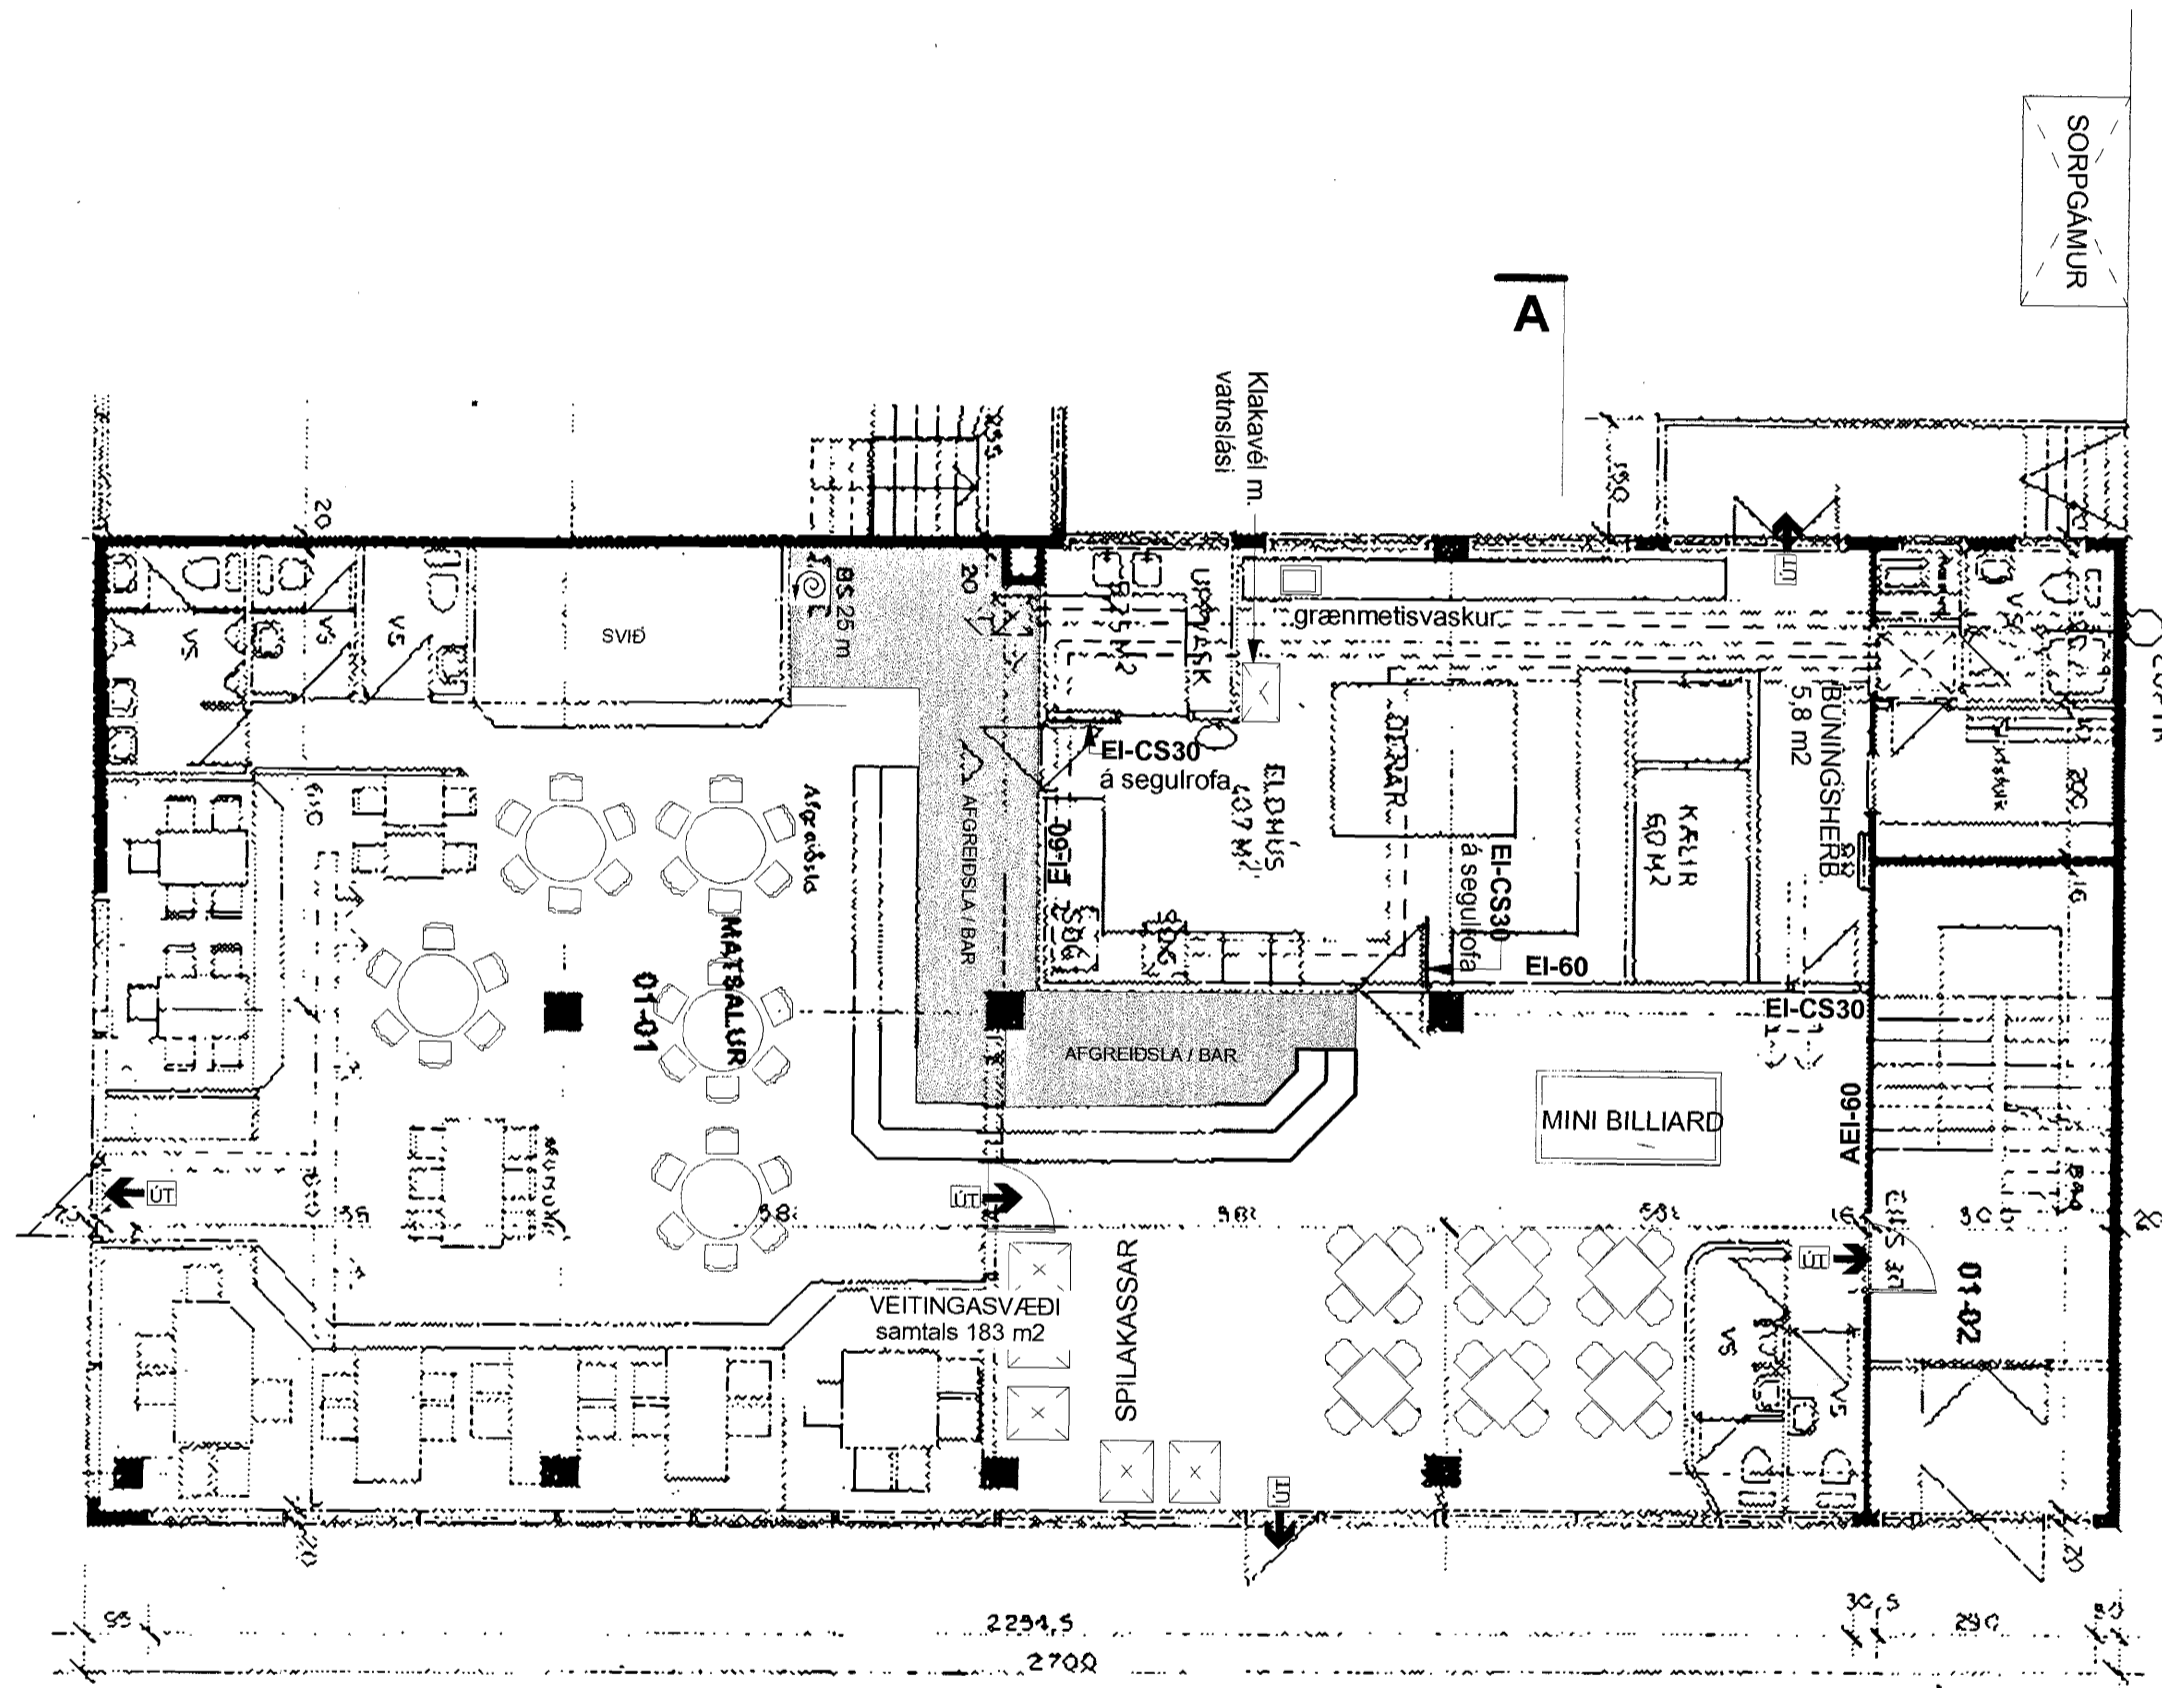

GRUNNMYND, 1. HÆÐ

Öll lokuð rými skulu loftræst út.

Allar klæðningar á veggjum séu í fl. 1.

HEILBRIGÐISEFTIRLIT
HAFNARFJARÐAR-
OG KÓPAVOGSSVÆÐIS
Garðatorgi 7 - 210 Garðabæ

21. mars 2001

Ceðmi H. Ceðmansson

Pizza 67 Reykjavíkurvegi 60

breyting á innréttingu
grunnmynd

1

Öll mál athugist á staðnum.

TEIKN:


M: 1:100

DAGS: "01-03-19

NR:

BREYTT:

SKIPULAGS- ARKITEKTA- OG VERKFRÆÐISTOFAN EHF

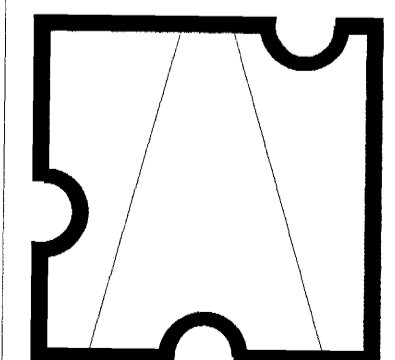

Garðastræti 17
101 Reykjavík
sími: 561-6577
fax : 561-6571
skipark@centrum.is

GESTUR ÓLAFSSON
ARKITEKT OG SKIPULAGSFRÆÐINGUR FAF PSI

Ólafsson