


Samþykkt á fundi bygginga-  
nefndar þ. 13. 4. 1977  
BYGGINGAFULLTRÚINN  
Í HAFNARFIRÐI  
*[Signature]*

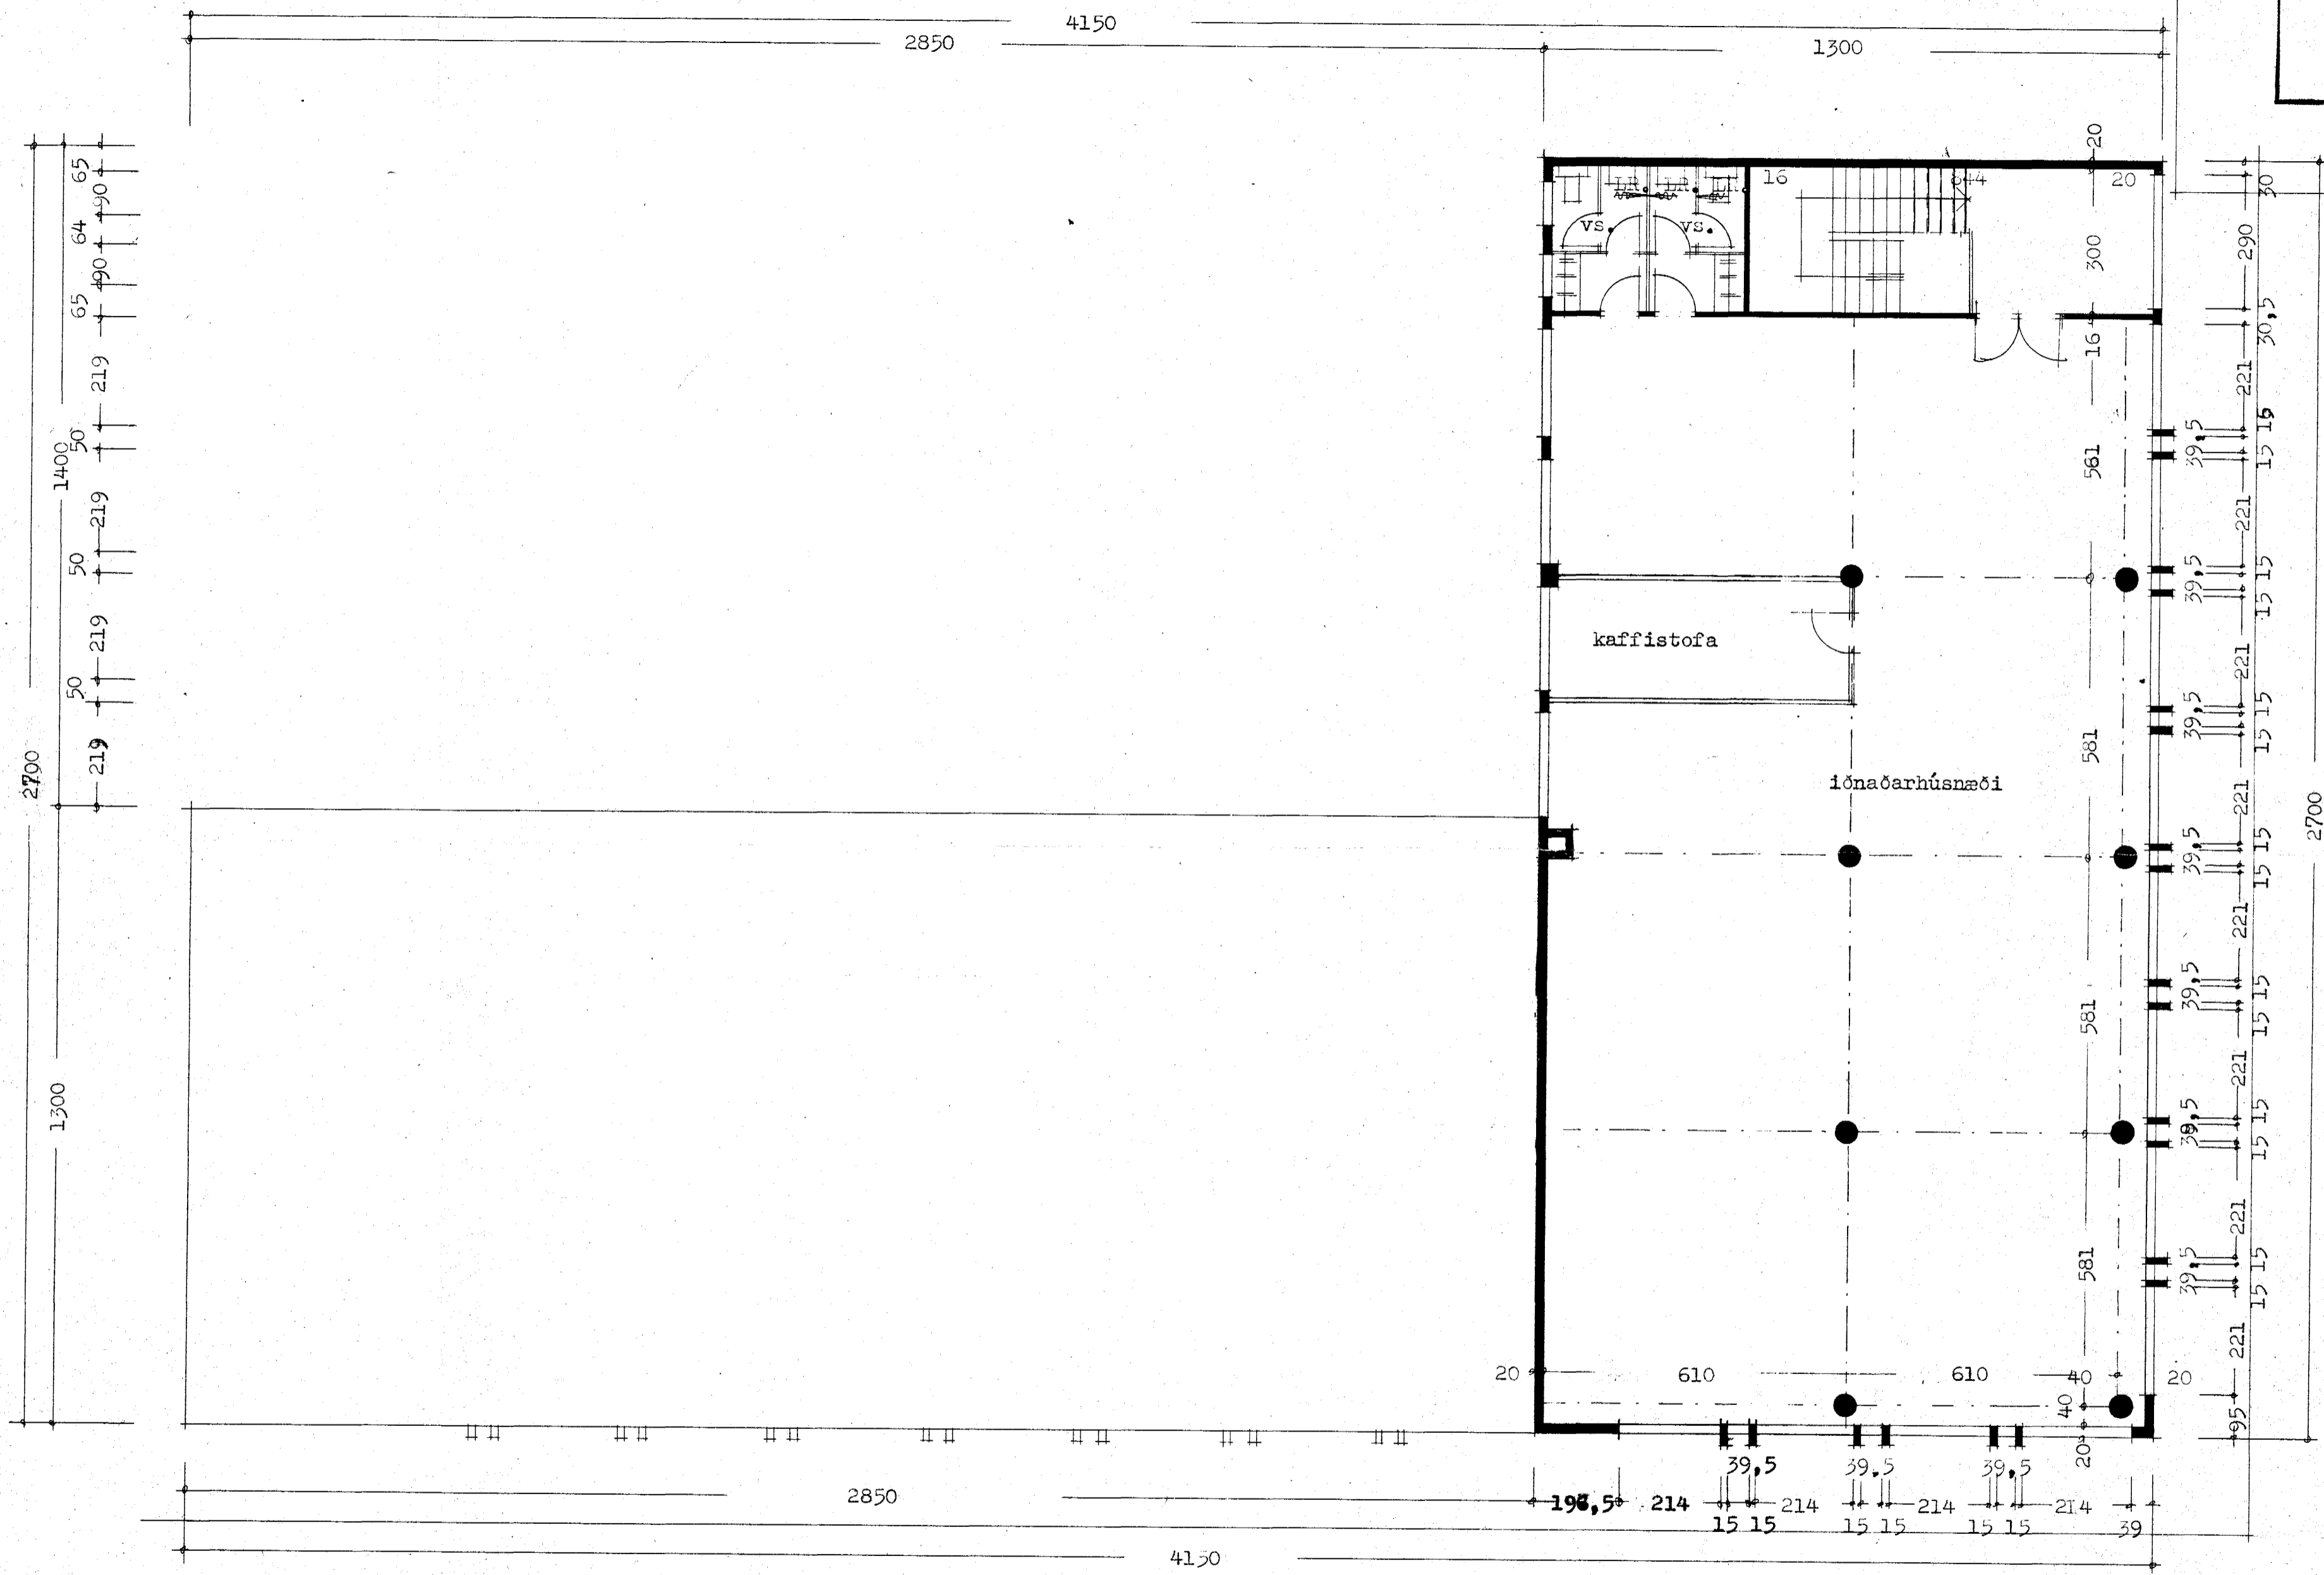

Grunnmynd 3. hæðar

Breytt í mars 1977

Reykjavík í maí 1974

*[Signature]*