


GLUGGADREYDINGA
 Samþykkt á fundi bygginga-
 nefndar þ. 13/4 1977
 BYGGINGAFULLTRÚINN
 Í HAFNARFIRÐI
[Signature]

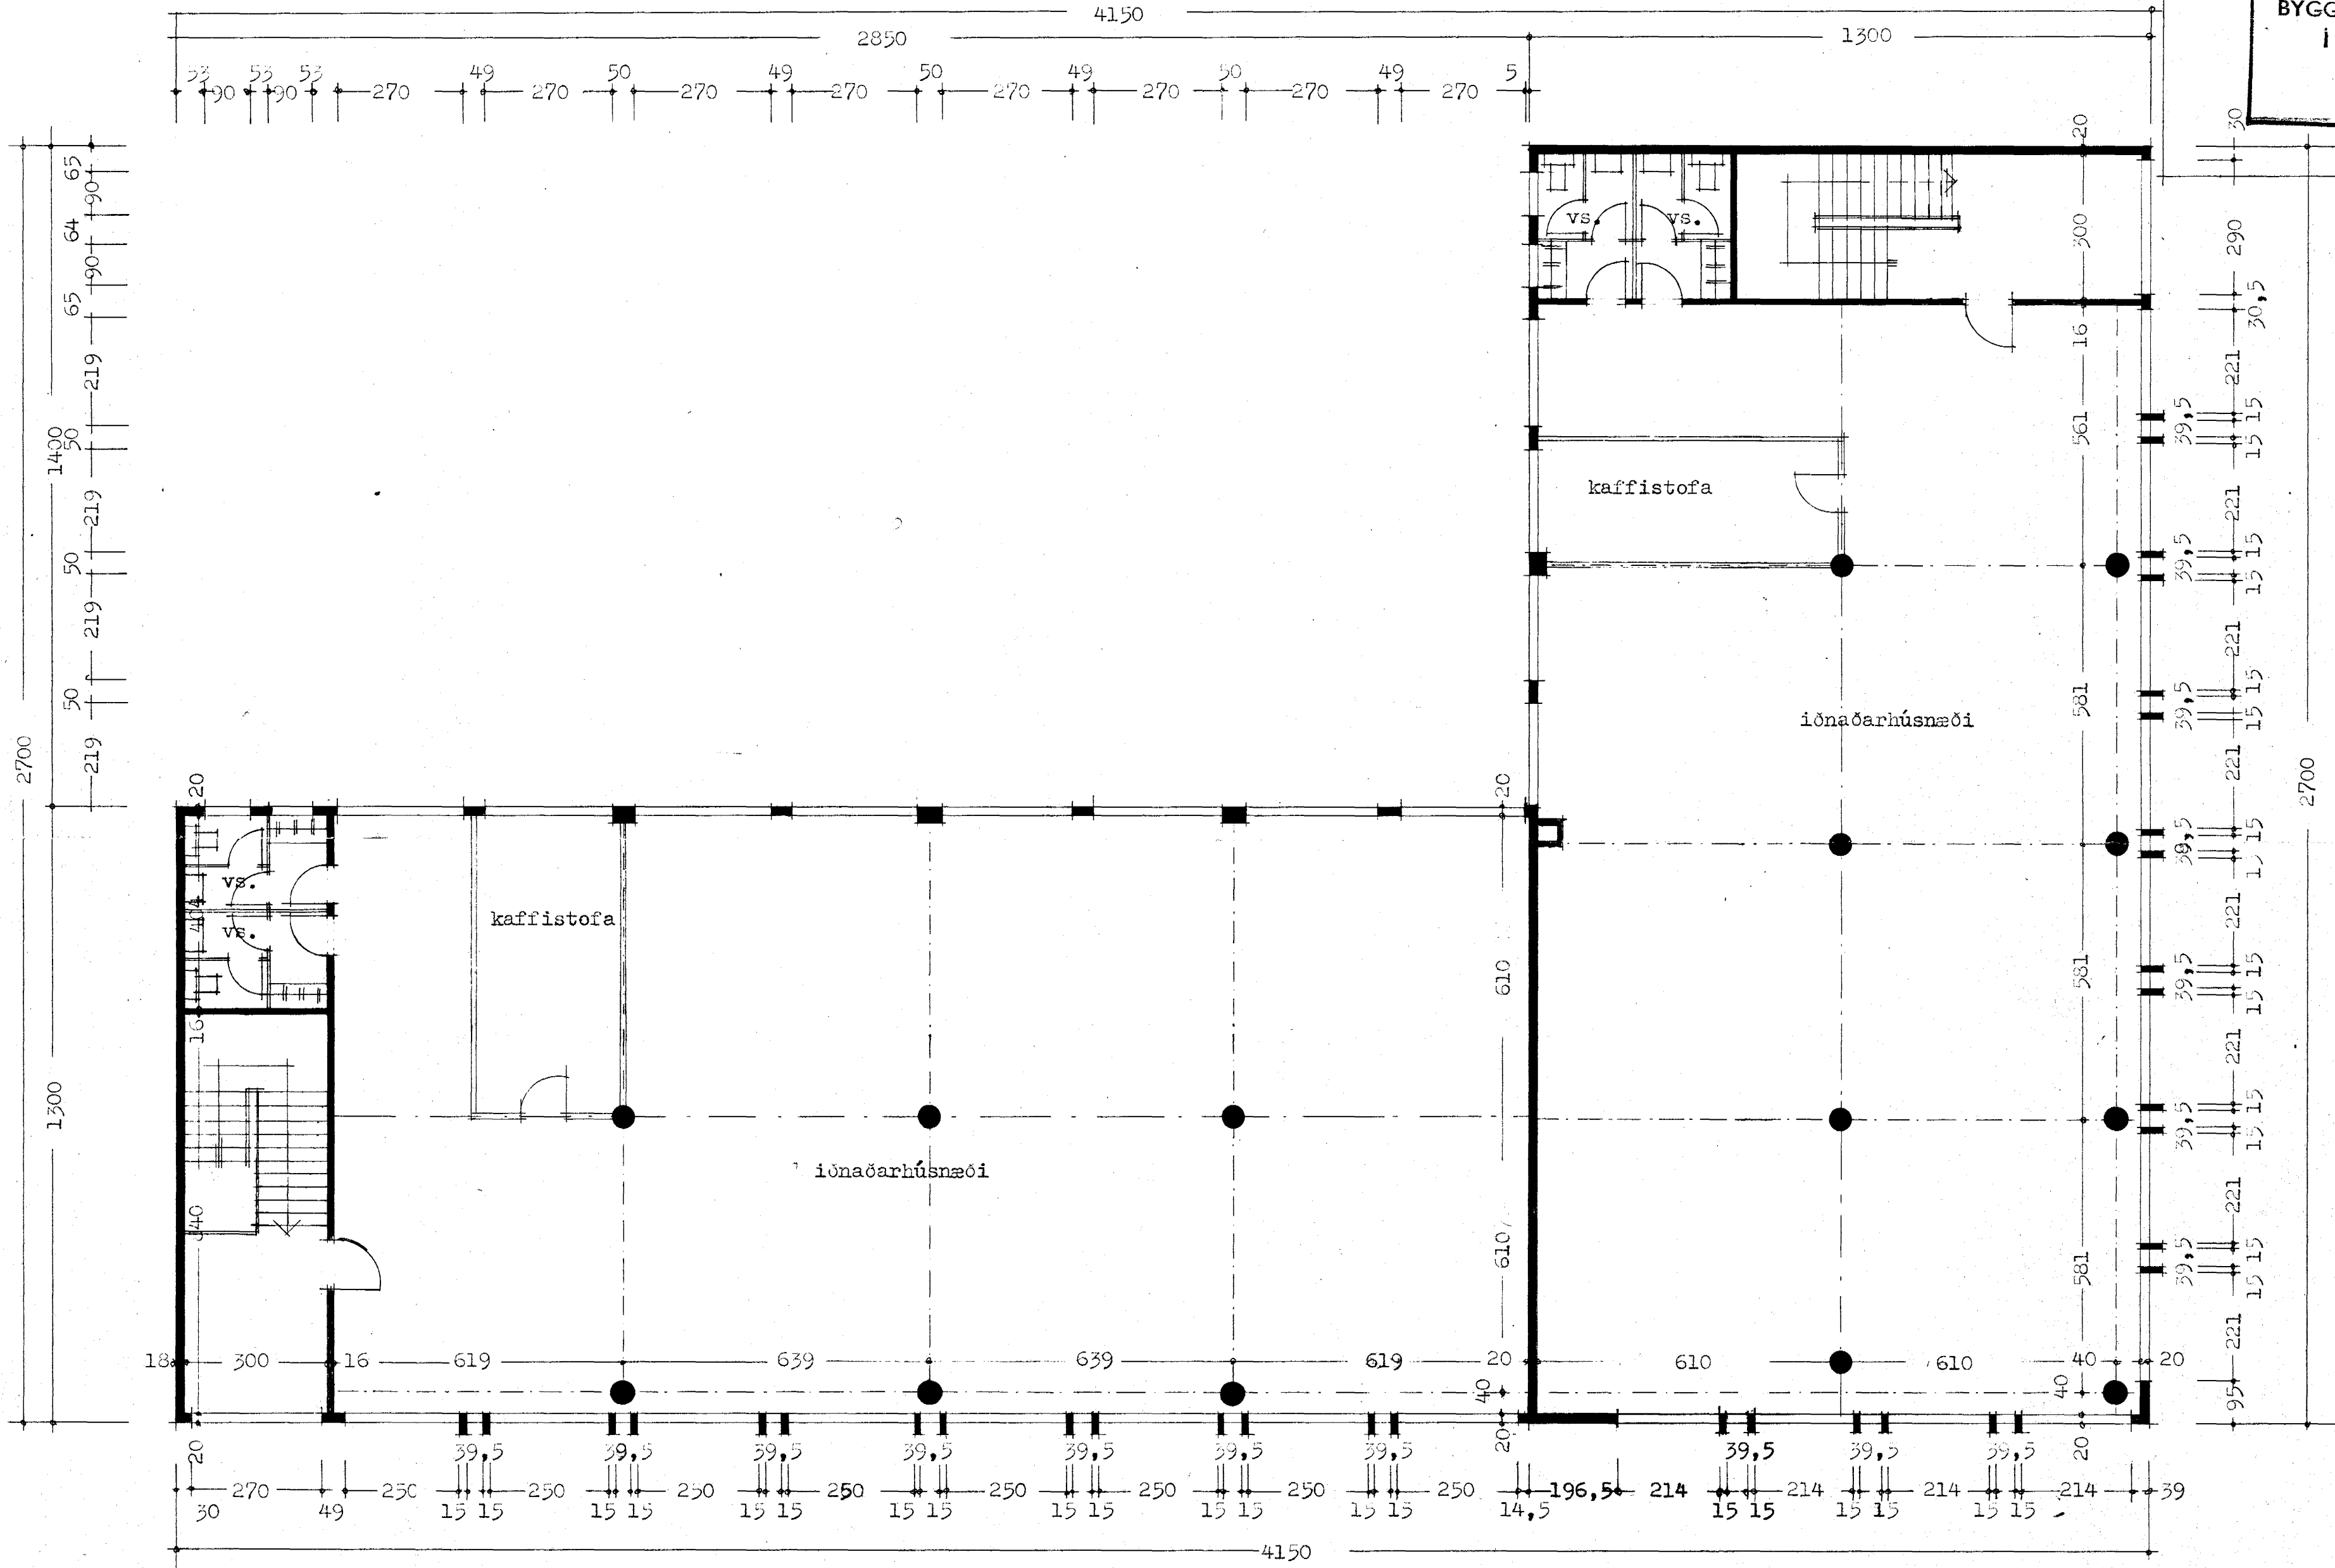

Grunnmynd 2. hæð

Breytt í mars 1977

Reykjavík í maí 1974

[Signature]