


Samþykkt á fundi bygginga-  
nefndar þ. 17. 7. 1974  
BYGGINGAFULLTRÚIN  
Í HAFNARFIRÐI  
F. Sigurðsson

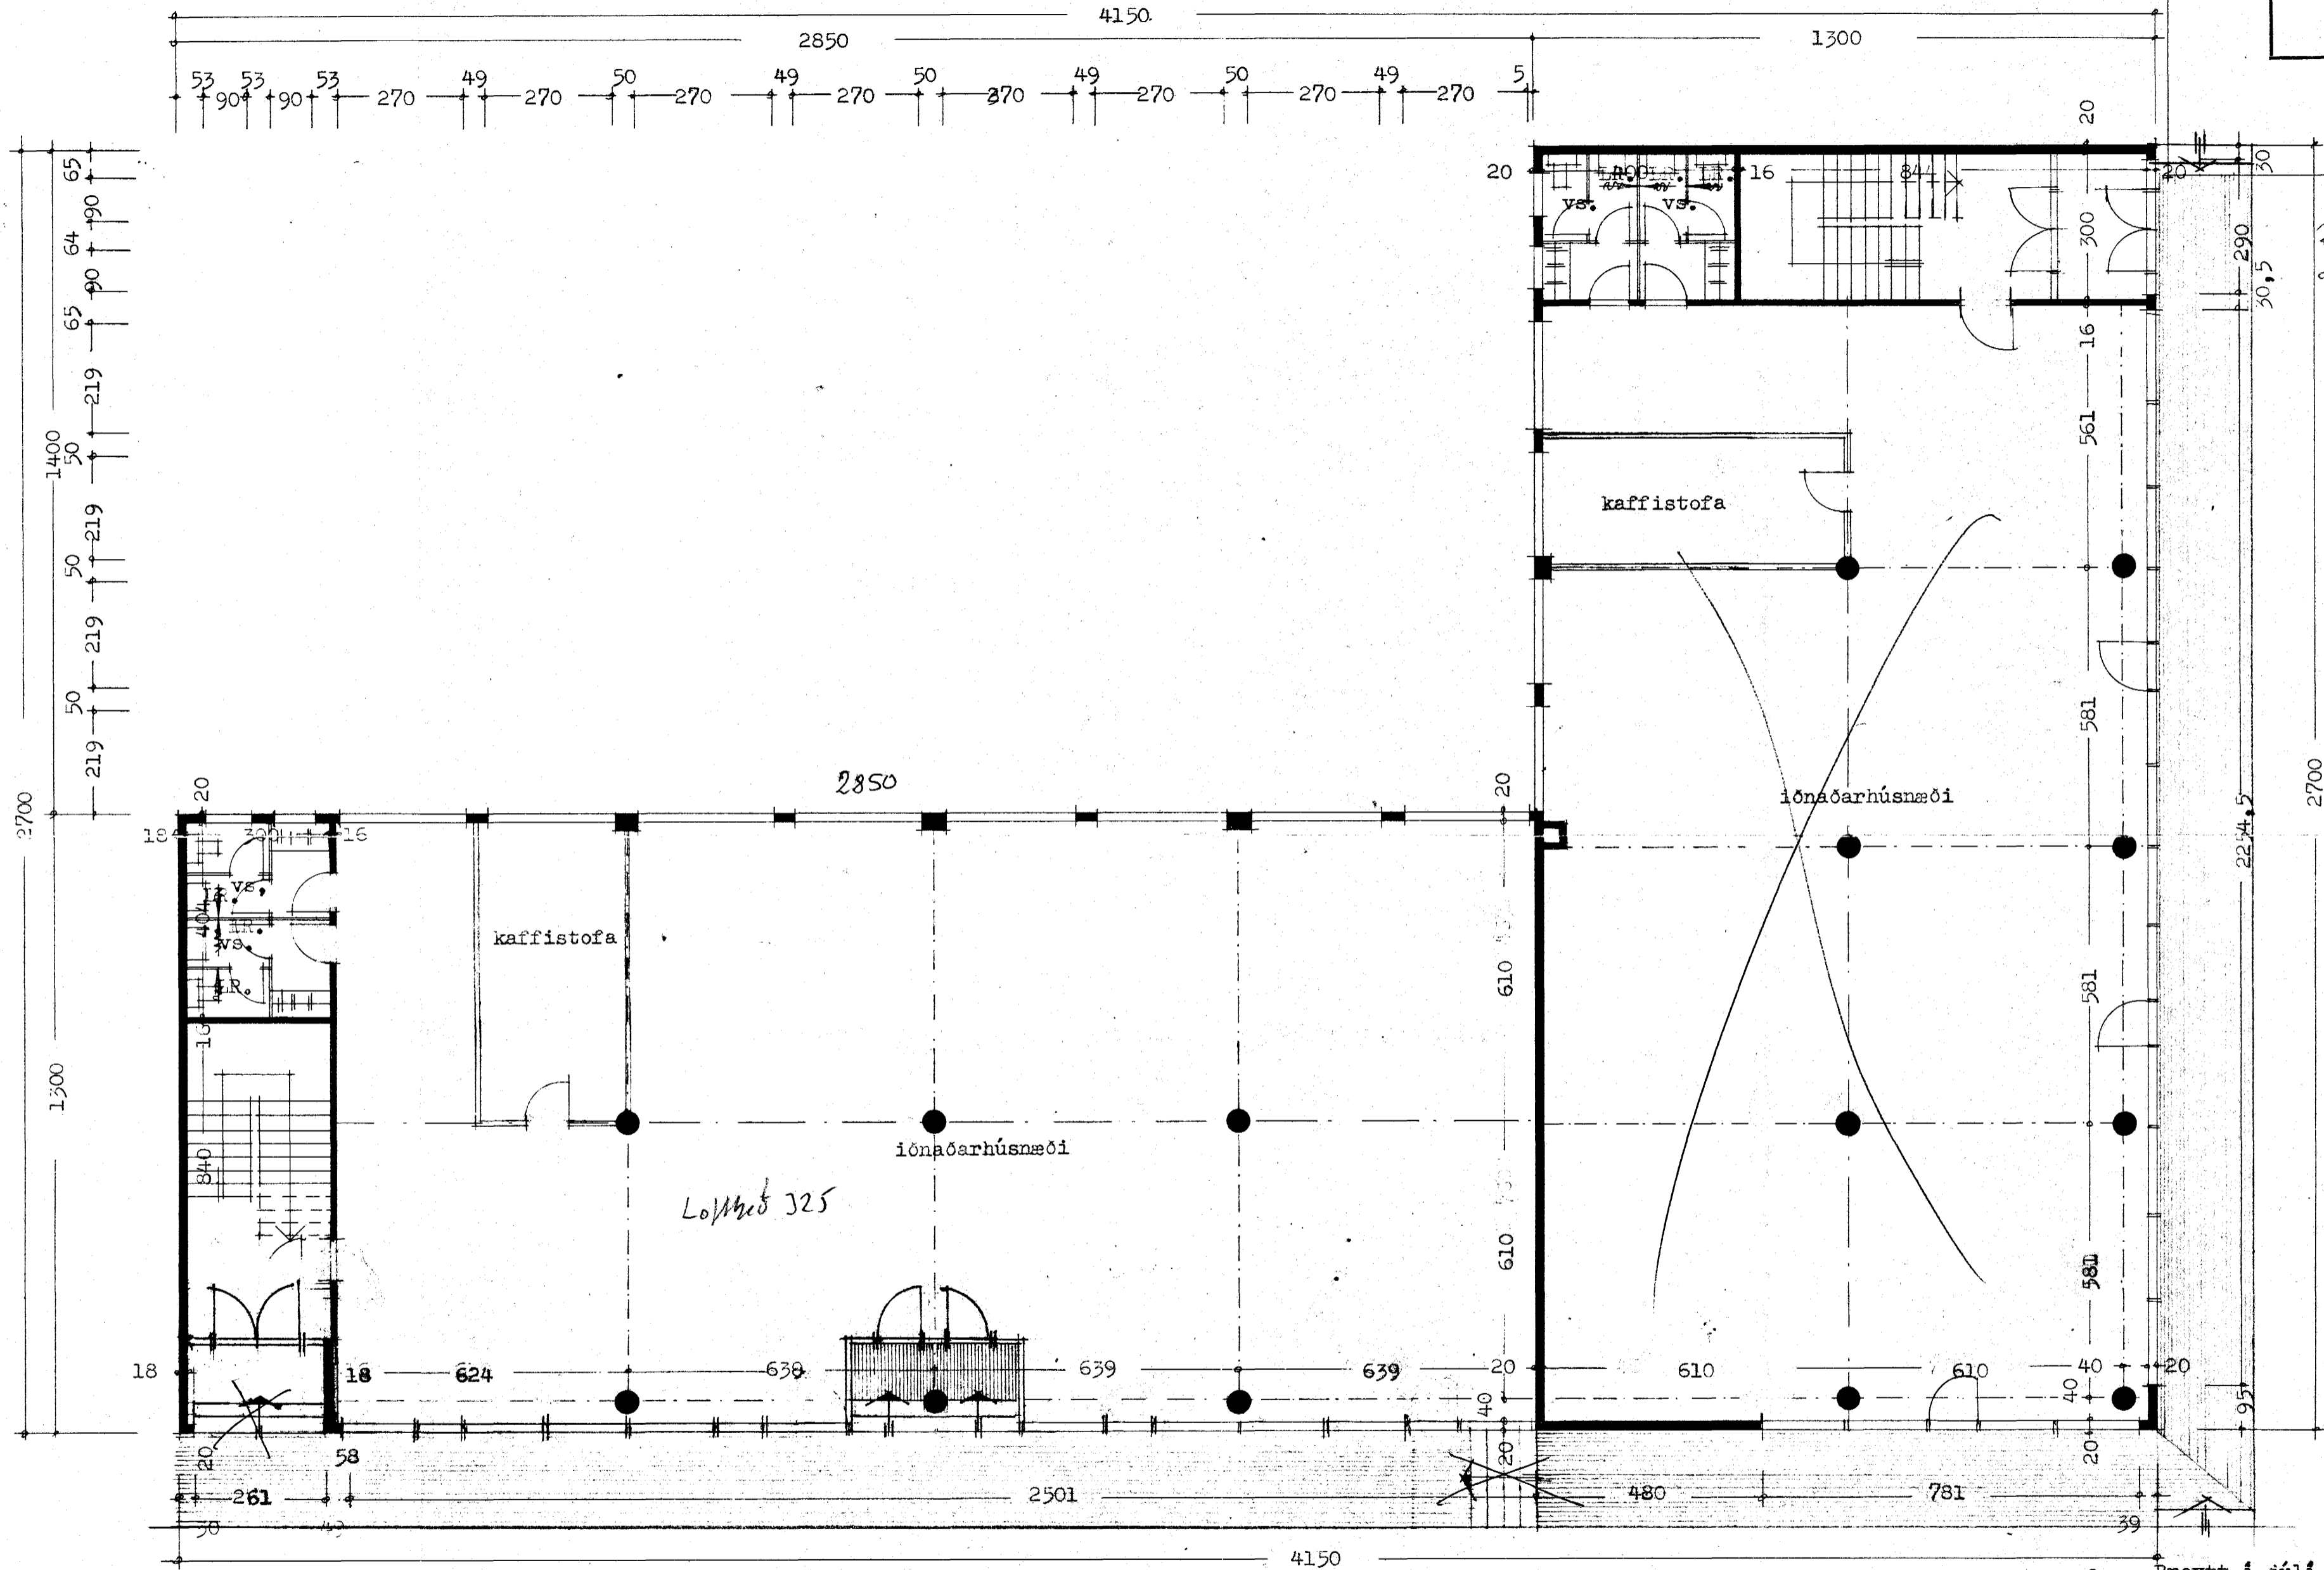

Áskilið er samþykki  
heildræðis Hafnarfjarðar

Áskilið er samþykki  
Brunamálastofnunar ríkisins

F. S.

Grunnmynd 1. hæð

Breytt í júlí 1974  
Þjartan Sveinsson  
Reykjavík í maí 1974  
Þjartan Sveinsson

*3,5  
6,5 · 2 · 3,23 = 42*