



Grunnmynd Kjallara 1:100

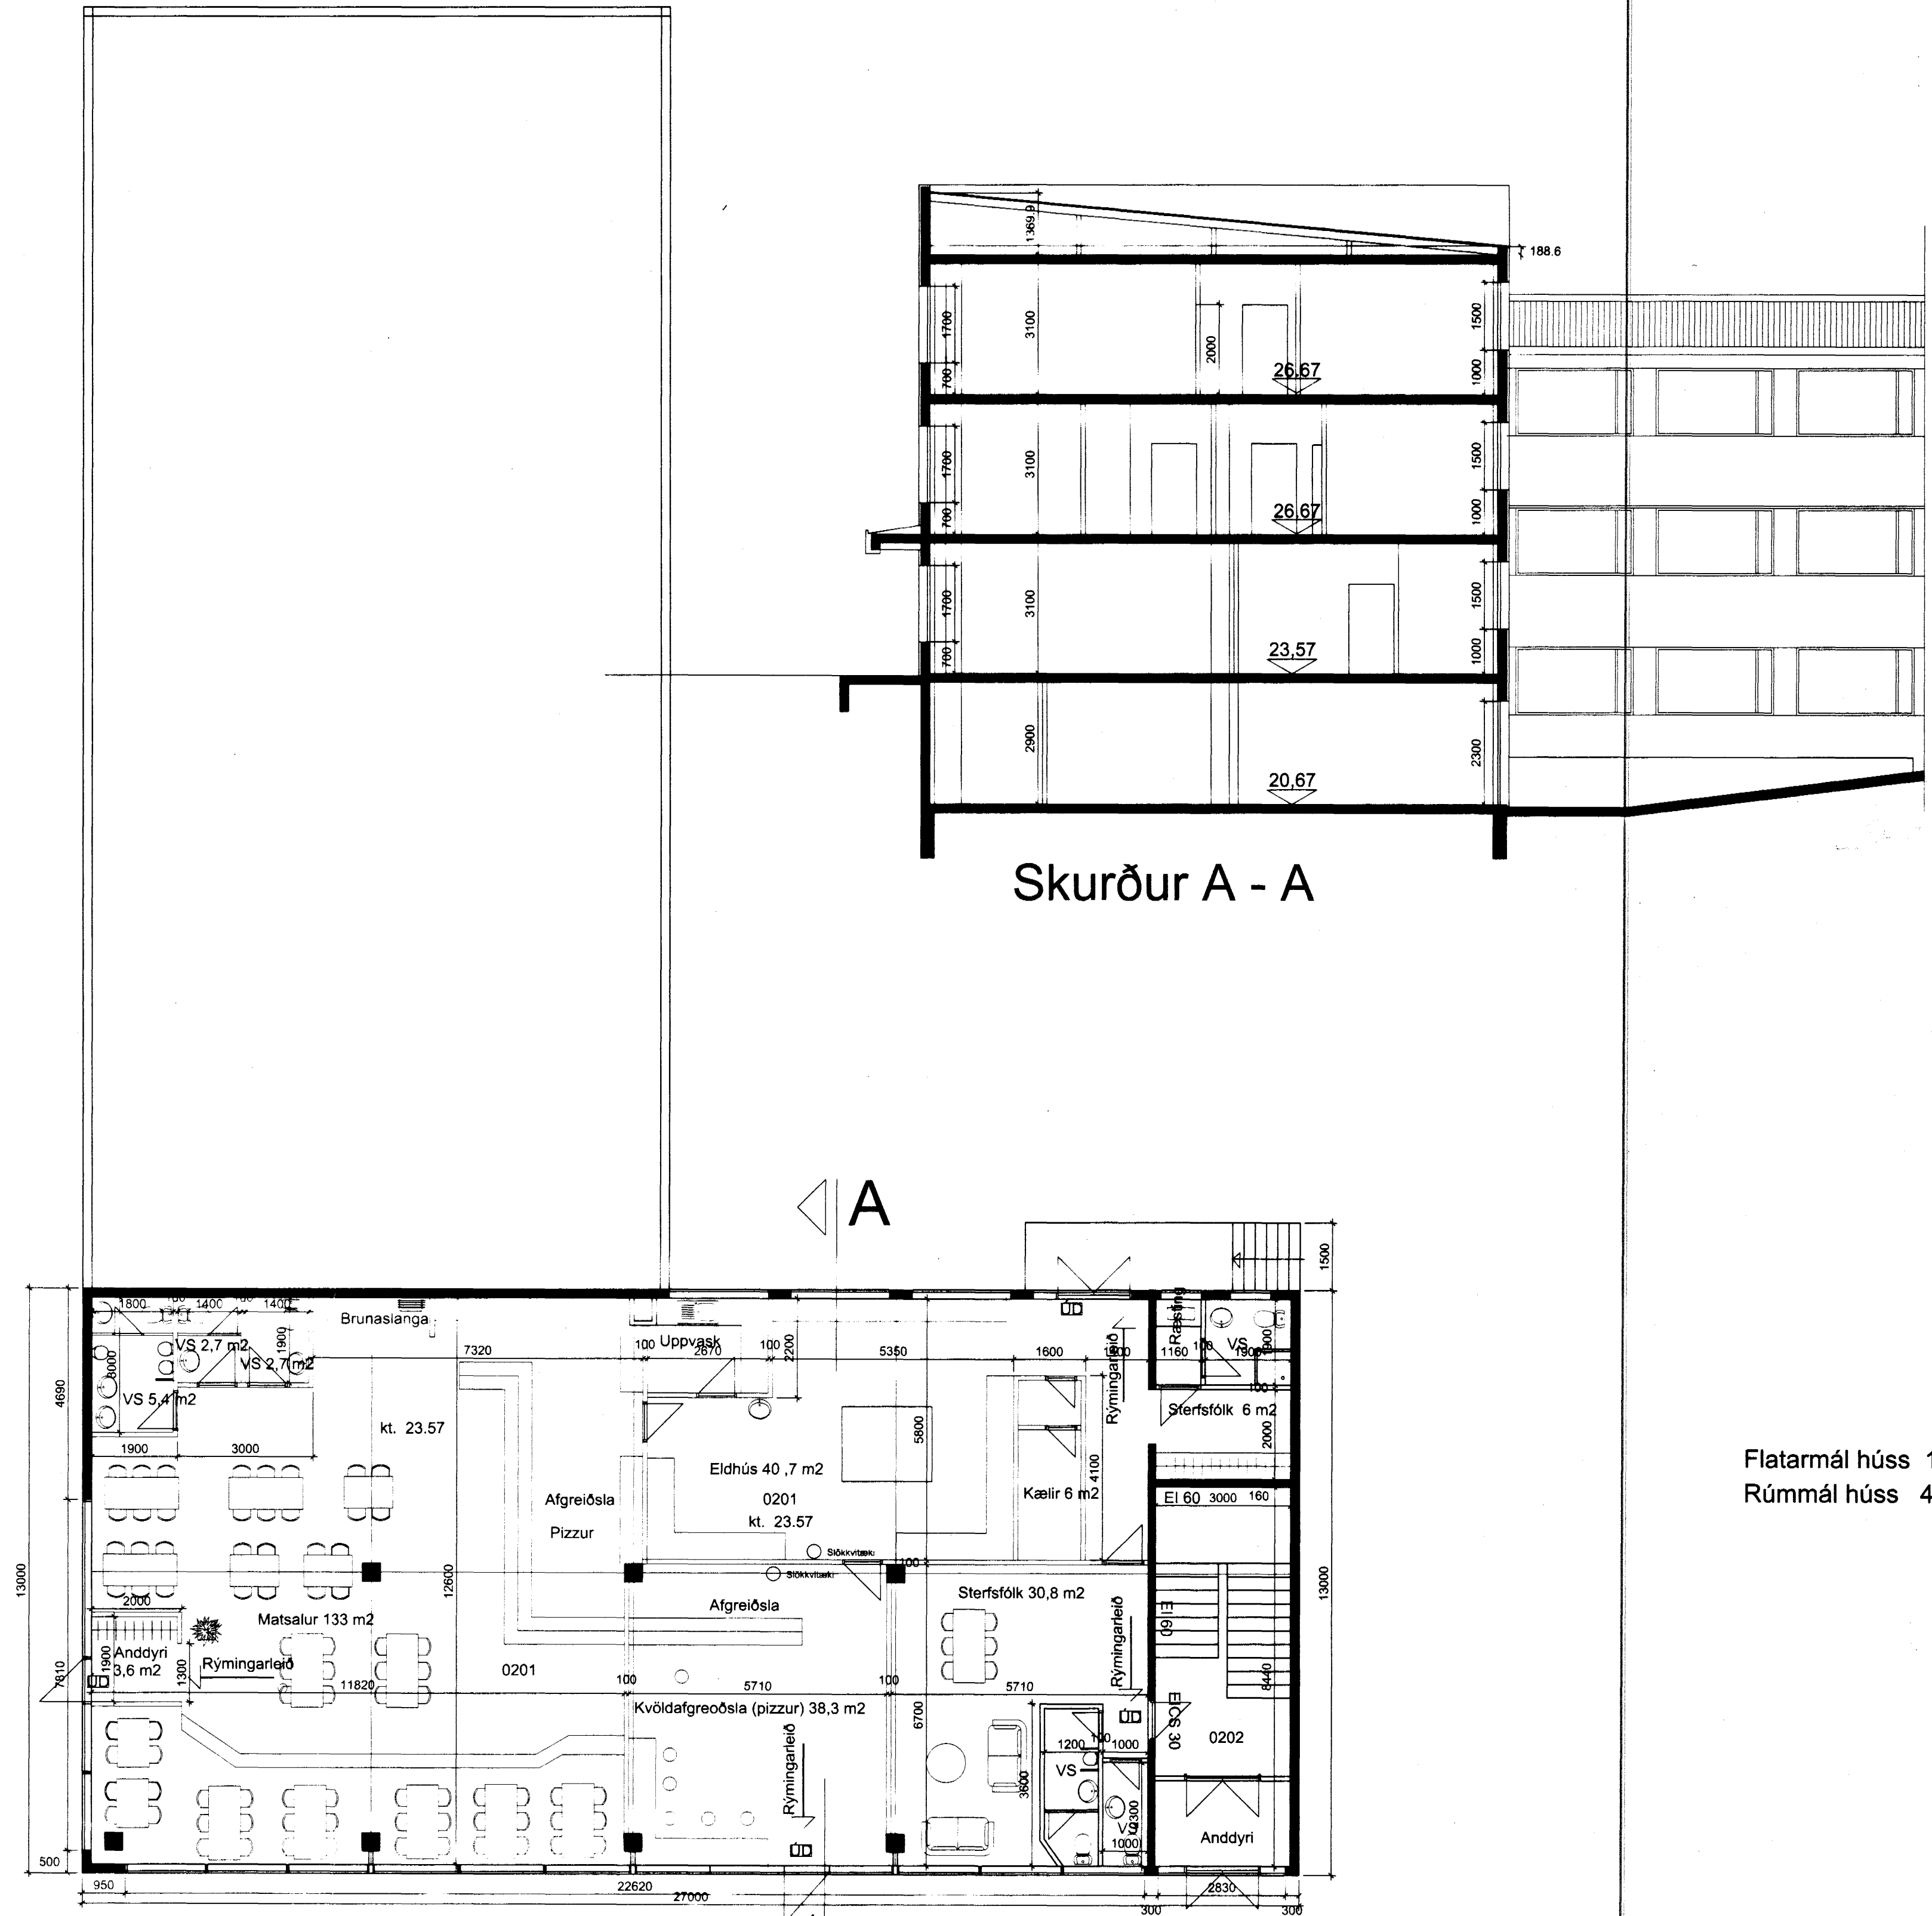

Grunnmynd 1. hæðar 1:100

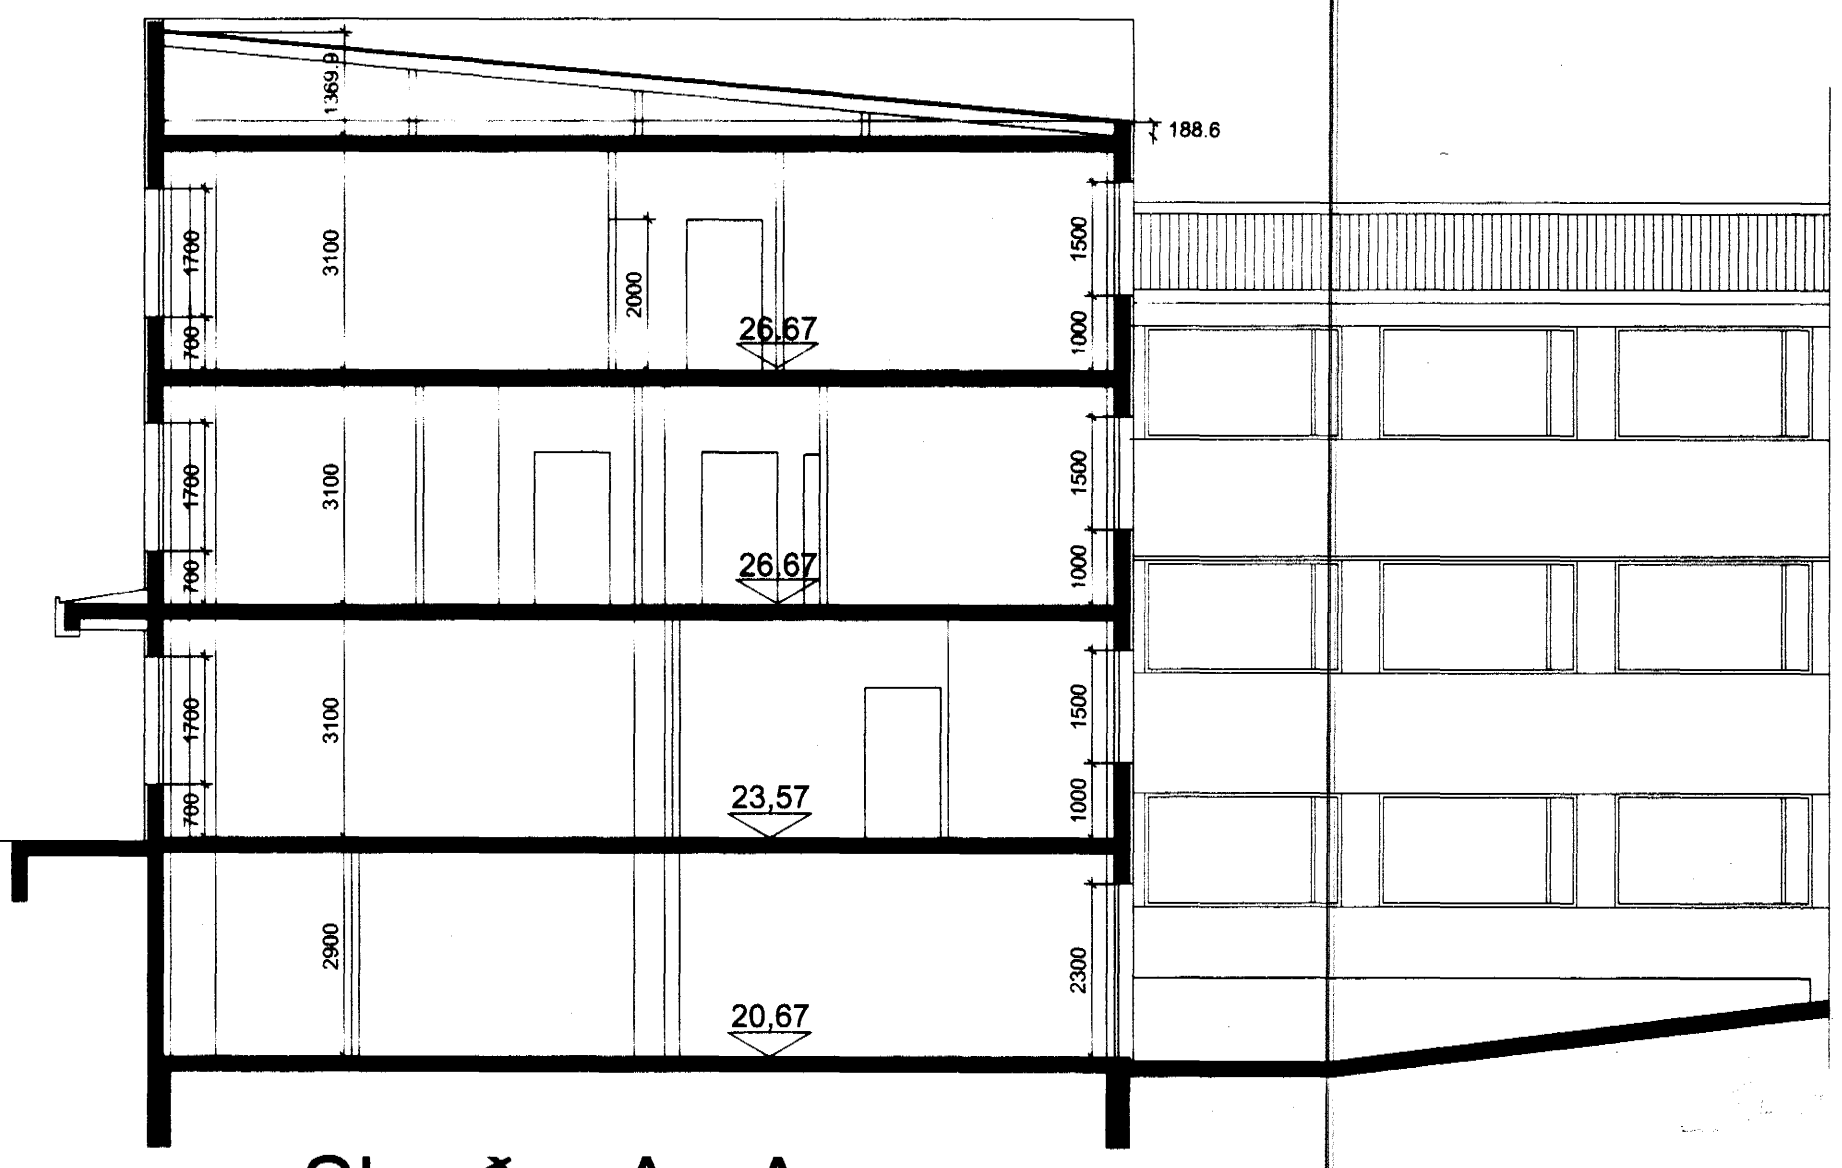

Skurður A - A

Flatarmál húss 1.755 m²
Rúmmál húss 4.696 m³

Gert á grundvelli áður samþykktara byggingarnefndarteikninga og uppmælingu.

Breyting:

T11 TEIKNISTOFAN SMÍÐJUVEGI 11
200 KÓPAVOGI
S: 564 4680 FAX: 564 4681

Verkhúsið Reykjavíkurvegur 60 Hafnarf.

Verkhúsið Grunmyndir, kjallari og 1. hæðar, Skurður

Hannað Stefn Hallsson 180454 3879 Blað nr. 1 af 2
Telnað Stefn Hallsson 21.12.2000 Daga: 04-12-1999
Mkv: 1:100 21.12.2000