AFSTÖÐUMYND

1:500.

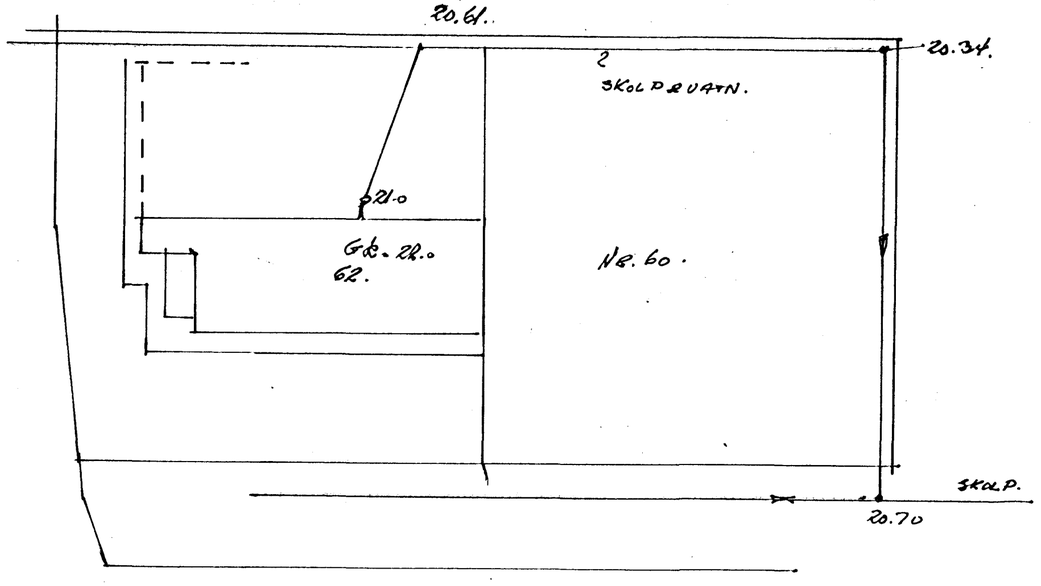

REYKJAVÍKURVEGUR.

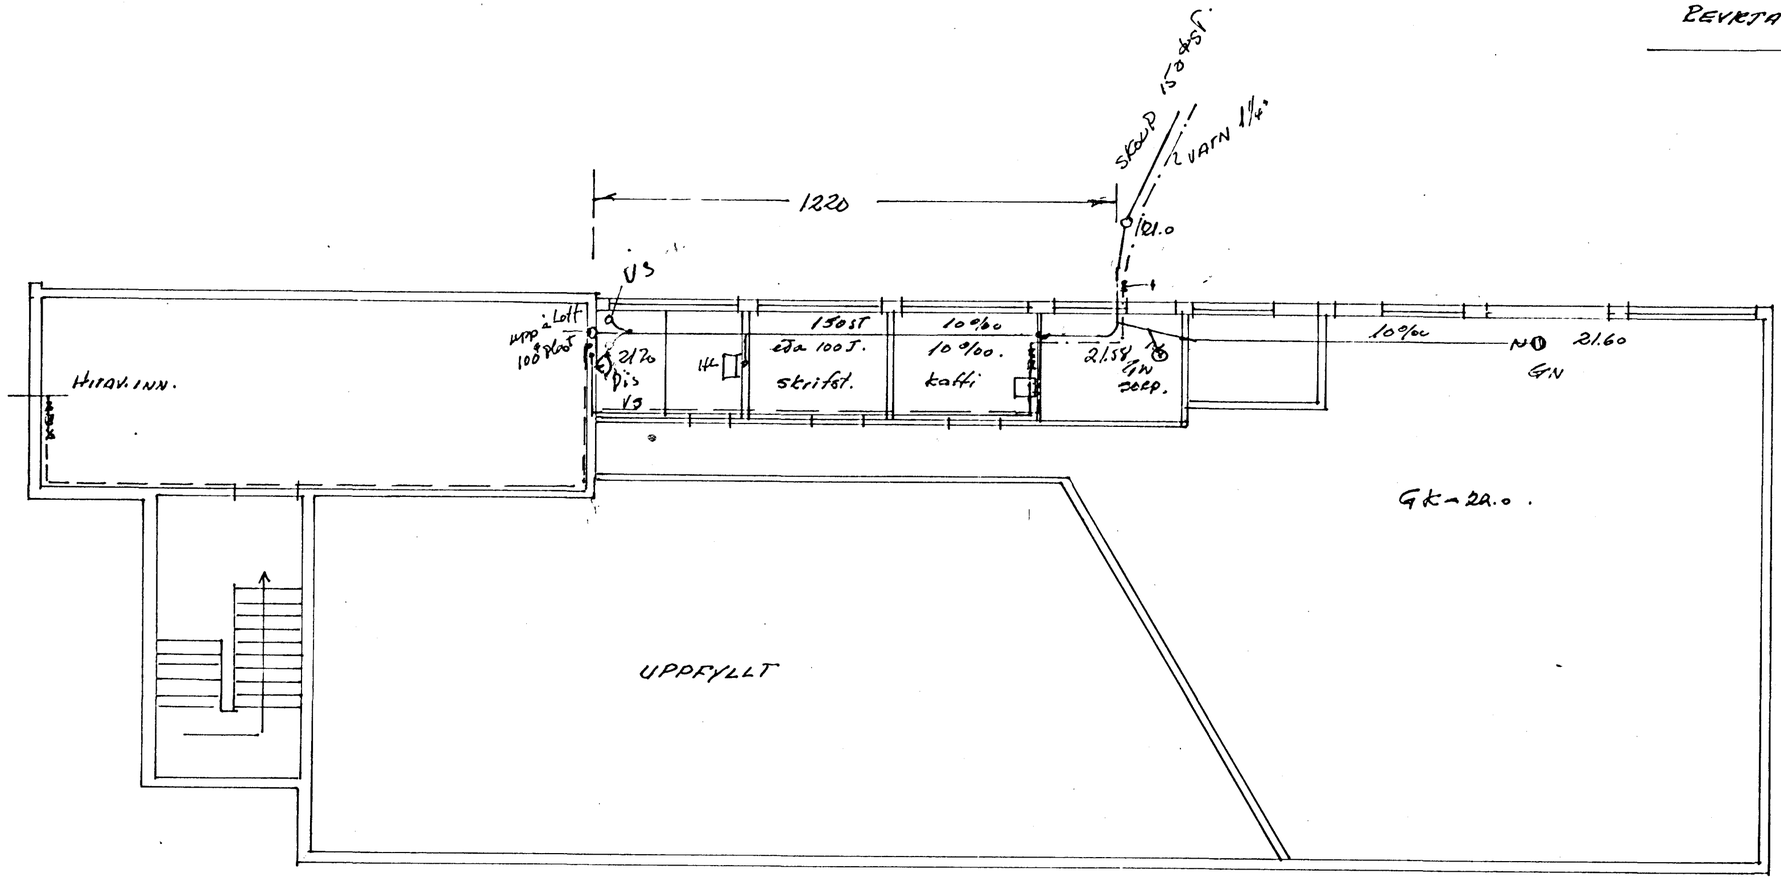

REYKJAVÍKURVEGUR 62	H. 1:100	DRGN.	1.7.24
		Þeik	K.
SKOLP & VATN Í GRUNN			
	TON & PÍPU.		
Teiknistofa Kr. Þorsteinssonar Tæknifr.	TEIKN. NR. 7463		
	BL. 1.		