


Samþykkt á fundi bygginga-
 nefndar þ. 12/12 1973
 BYGGINGAFULLTRÚINN
 Í HAFNARFIRÐI
 F. Sigurðsson

Áskilið er samþykki
 Erunámálastofnunar ríkisins
 Áskilið er samþykki
 heilbrigðisráðs Hafnarjarðar
 Fullnægja þarf búið til þátt í
 samræmi við byggingar-
 frjá

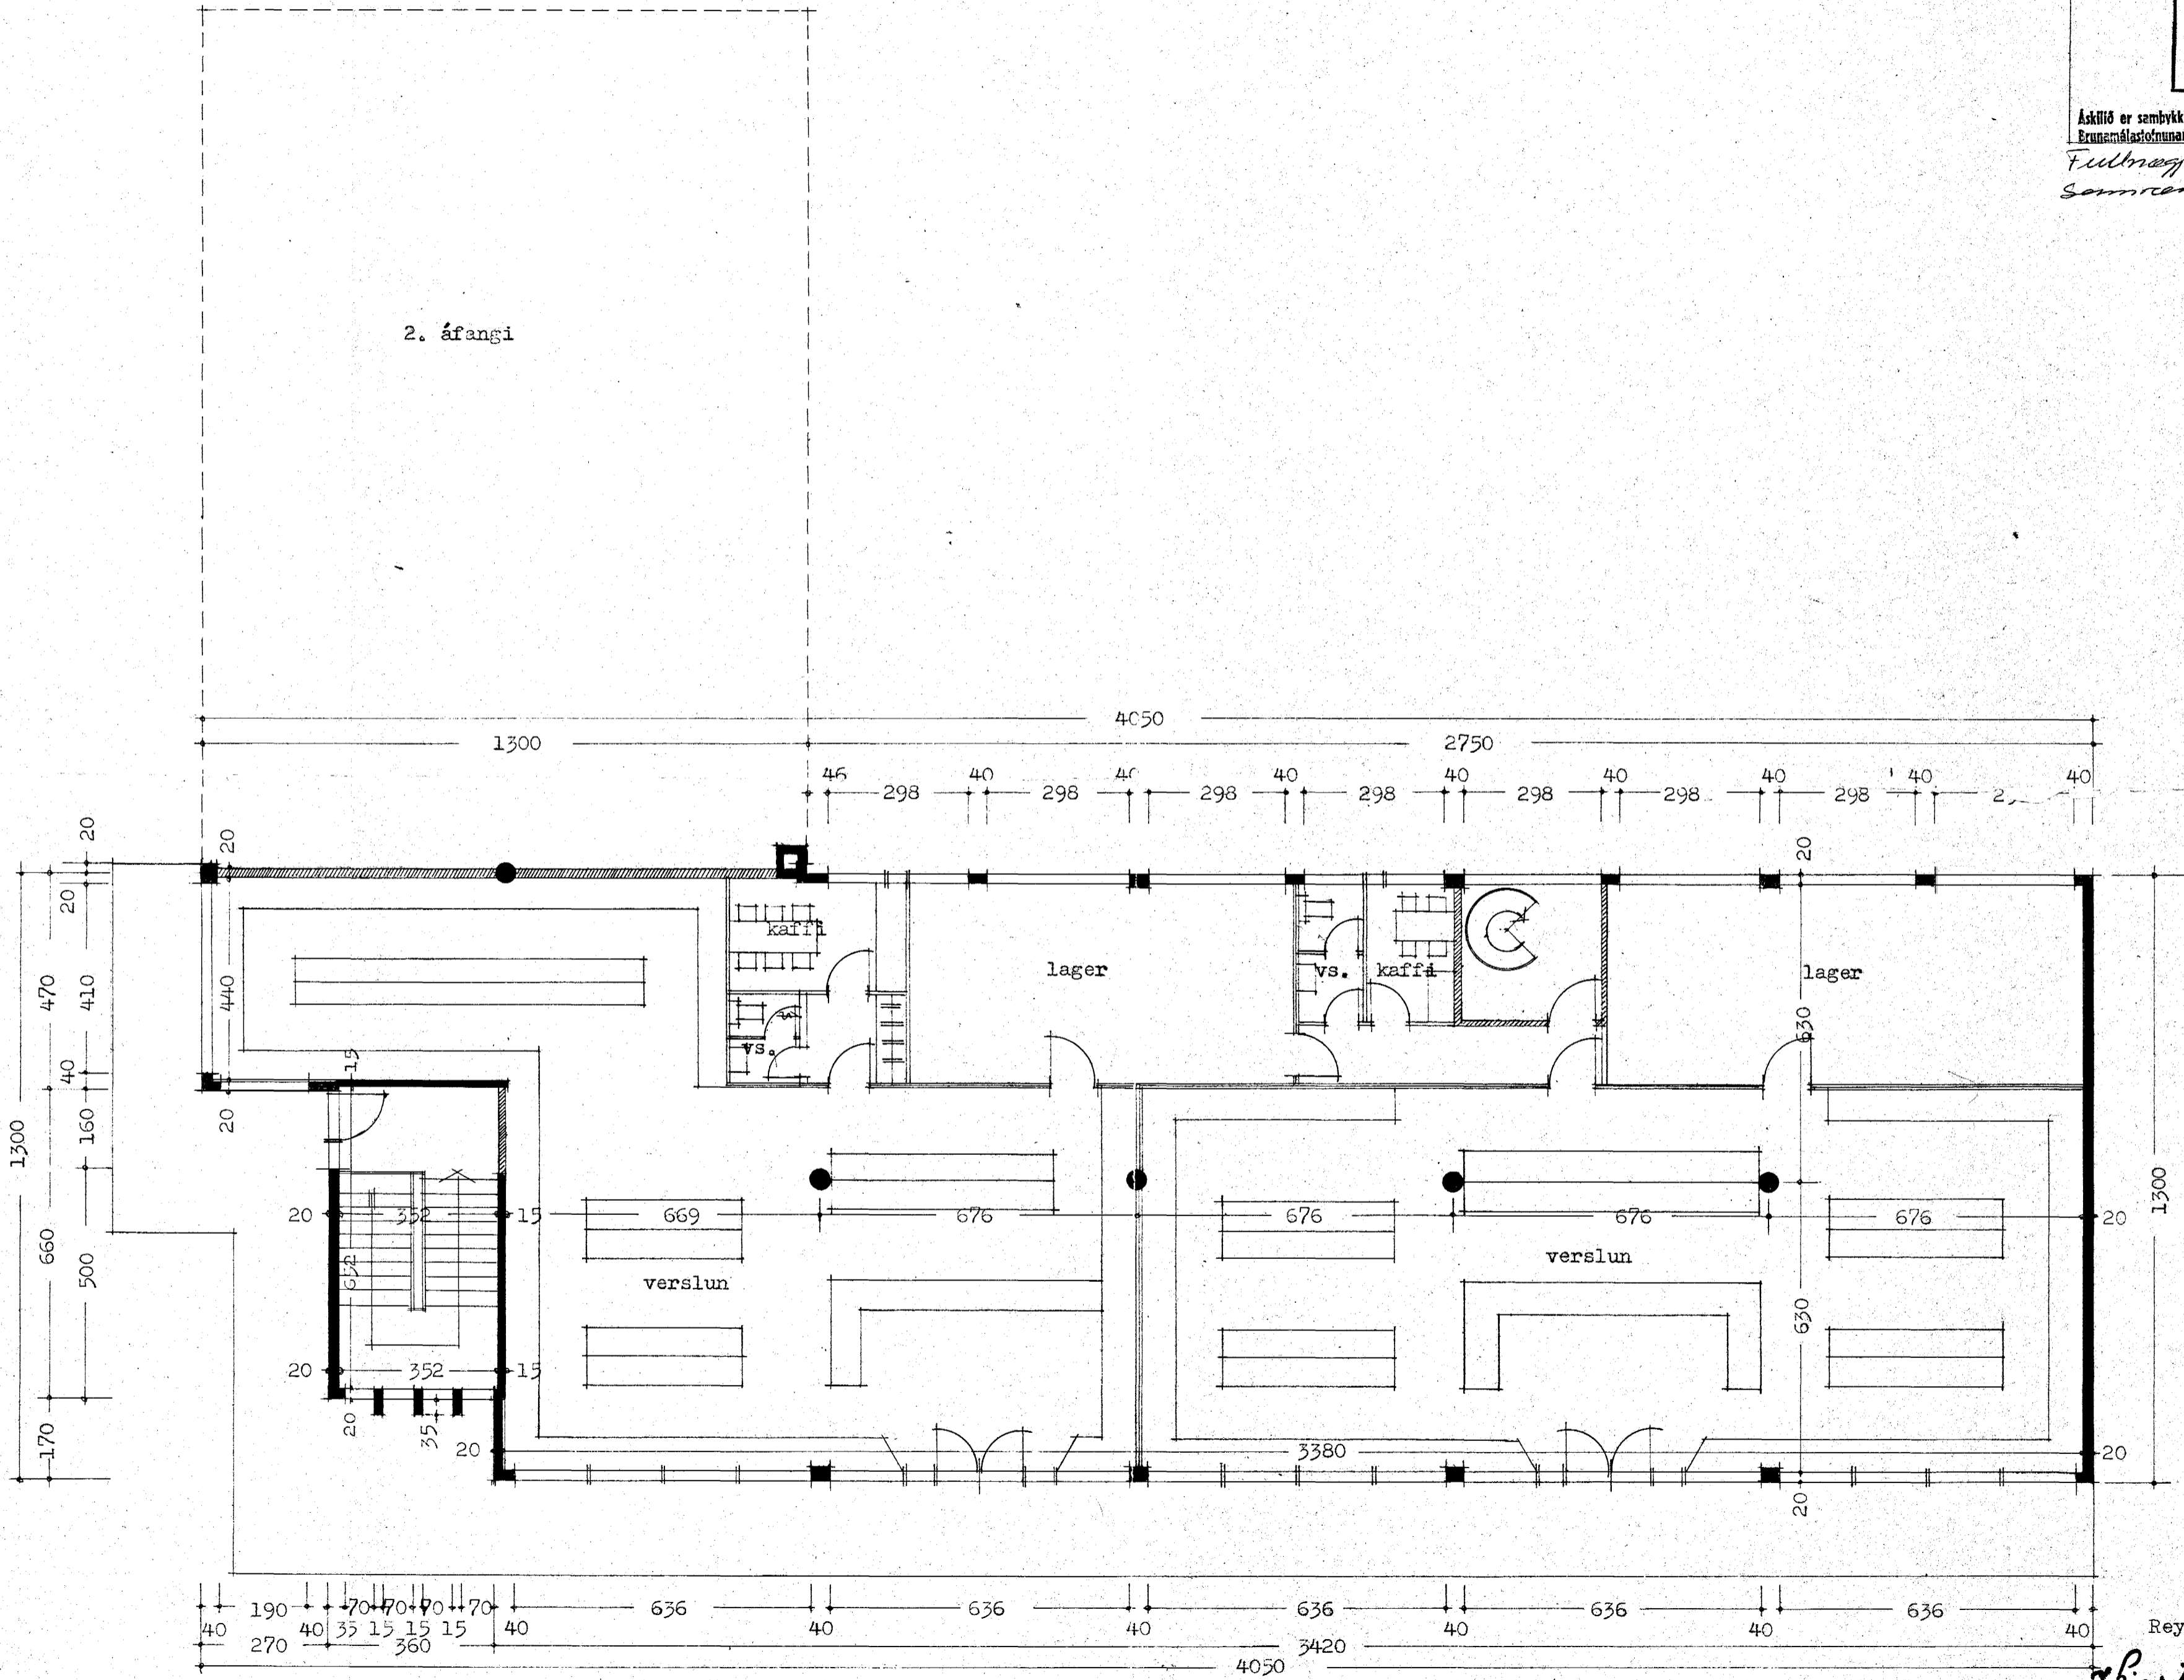

grunnmynd 1. hæð

Reykjavík í des. 1973
 Þjartan Þvinnsson