



Samþykkt á fundi bygginga-  
nefndar þ. 12/12/1973  
BYGGINGAFULLTRÚINN  
Í HAFNARFIRÐI  
F. Sigurðsson

Áskilið er samþykki  
Brennemálastofnunar ríkisins  
Áskilið er samþykki  
heilbrigðisráðs Hafnarjarðar


Fullnægja þarf búsetuþörf  
í samræmi við byggingar-  
F.S.S.

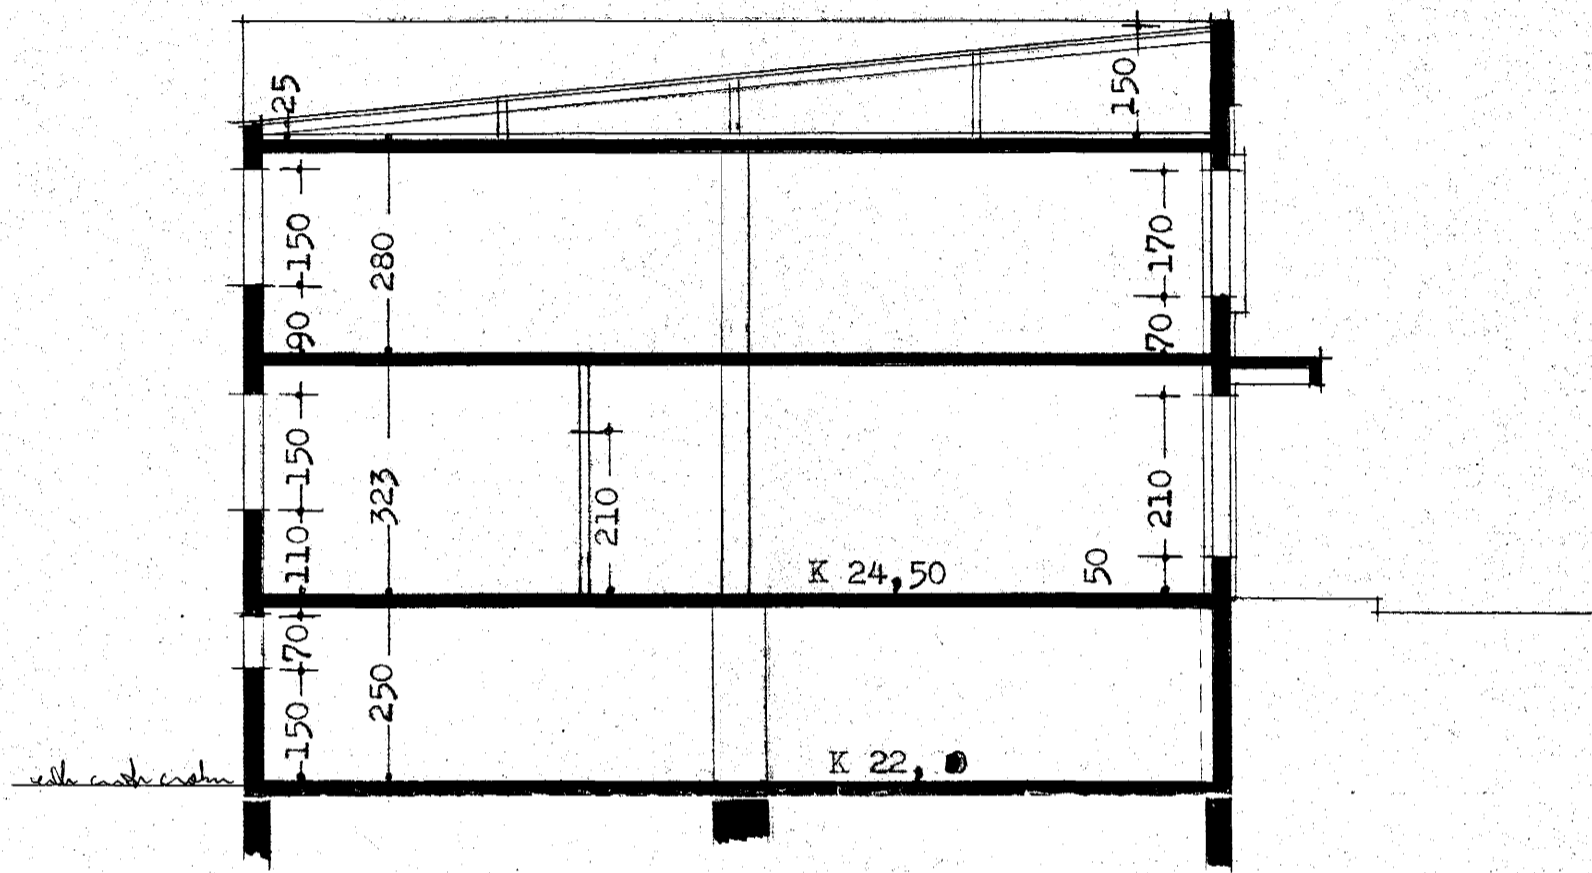

skurður A -A

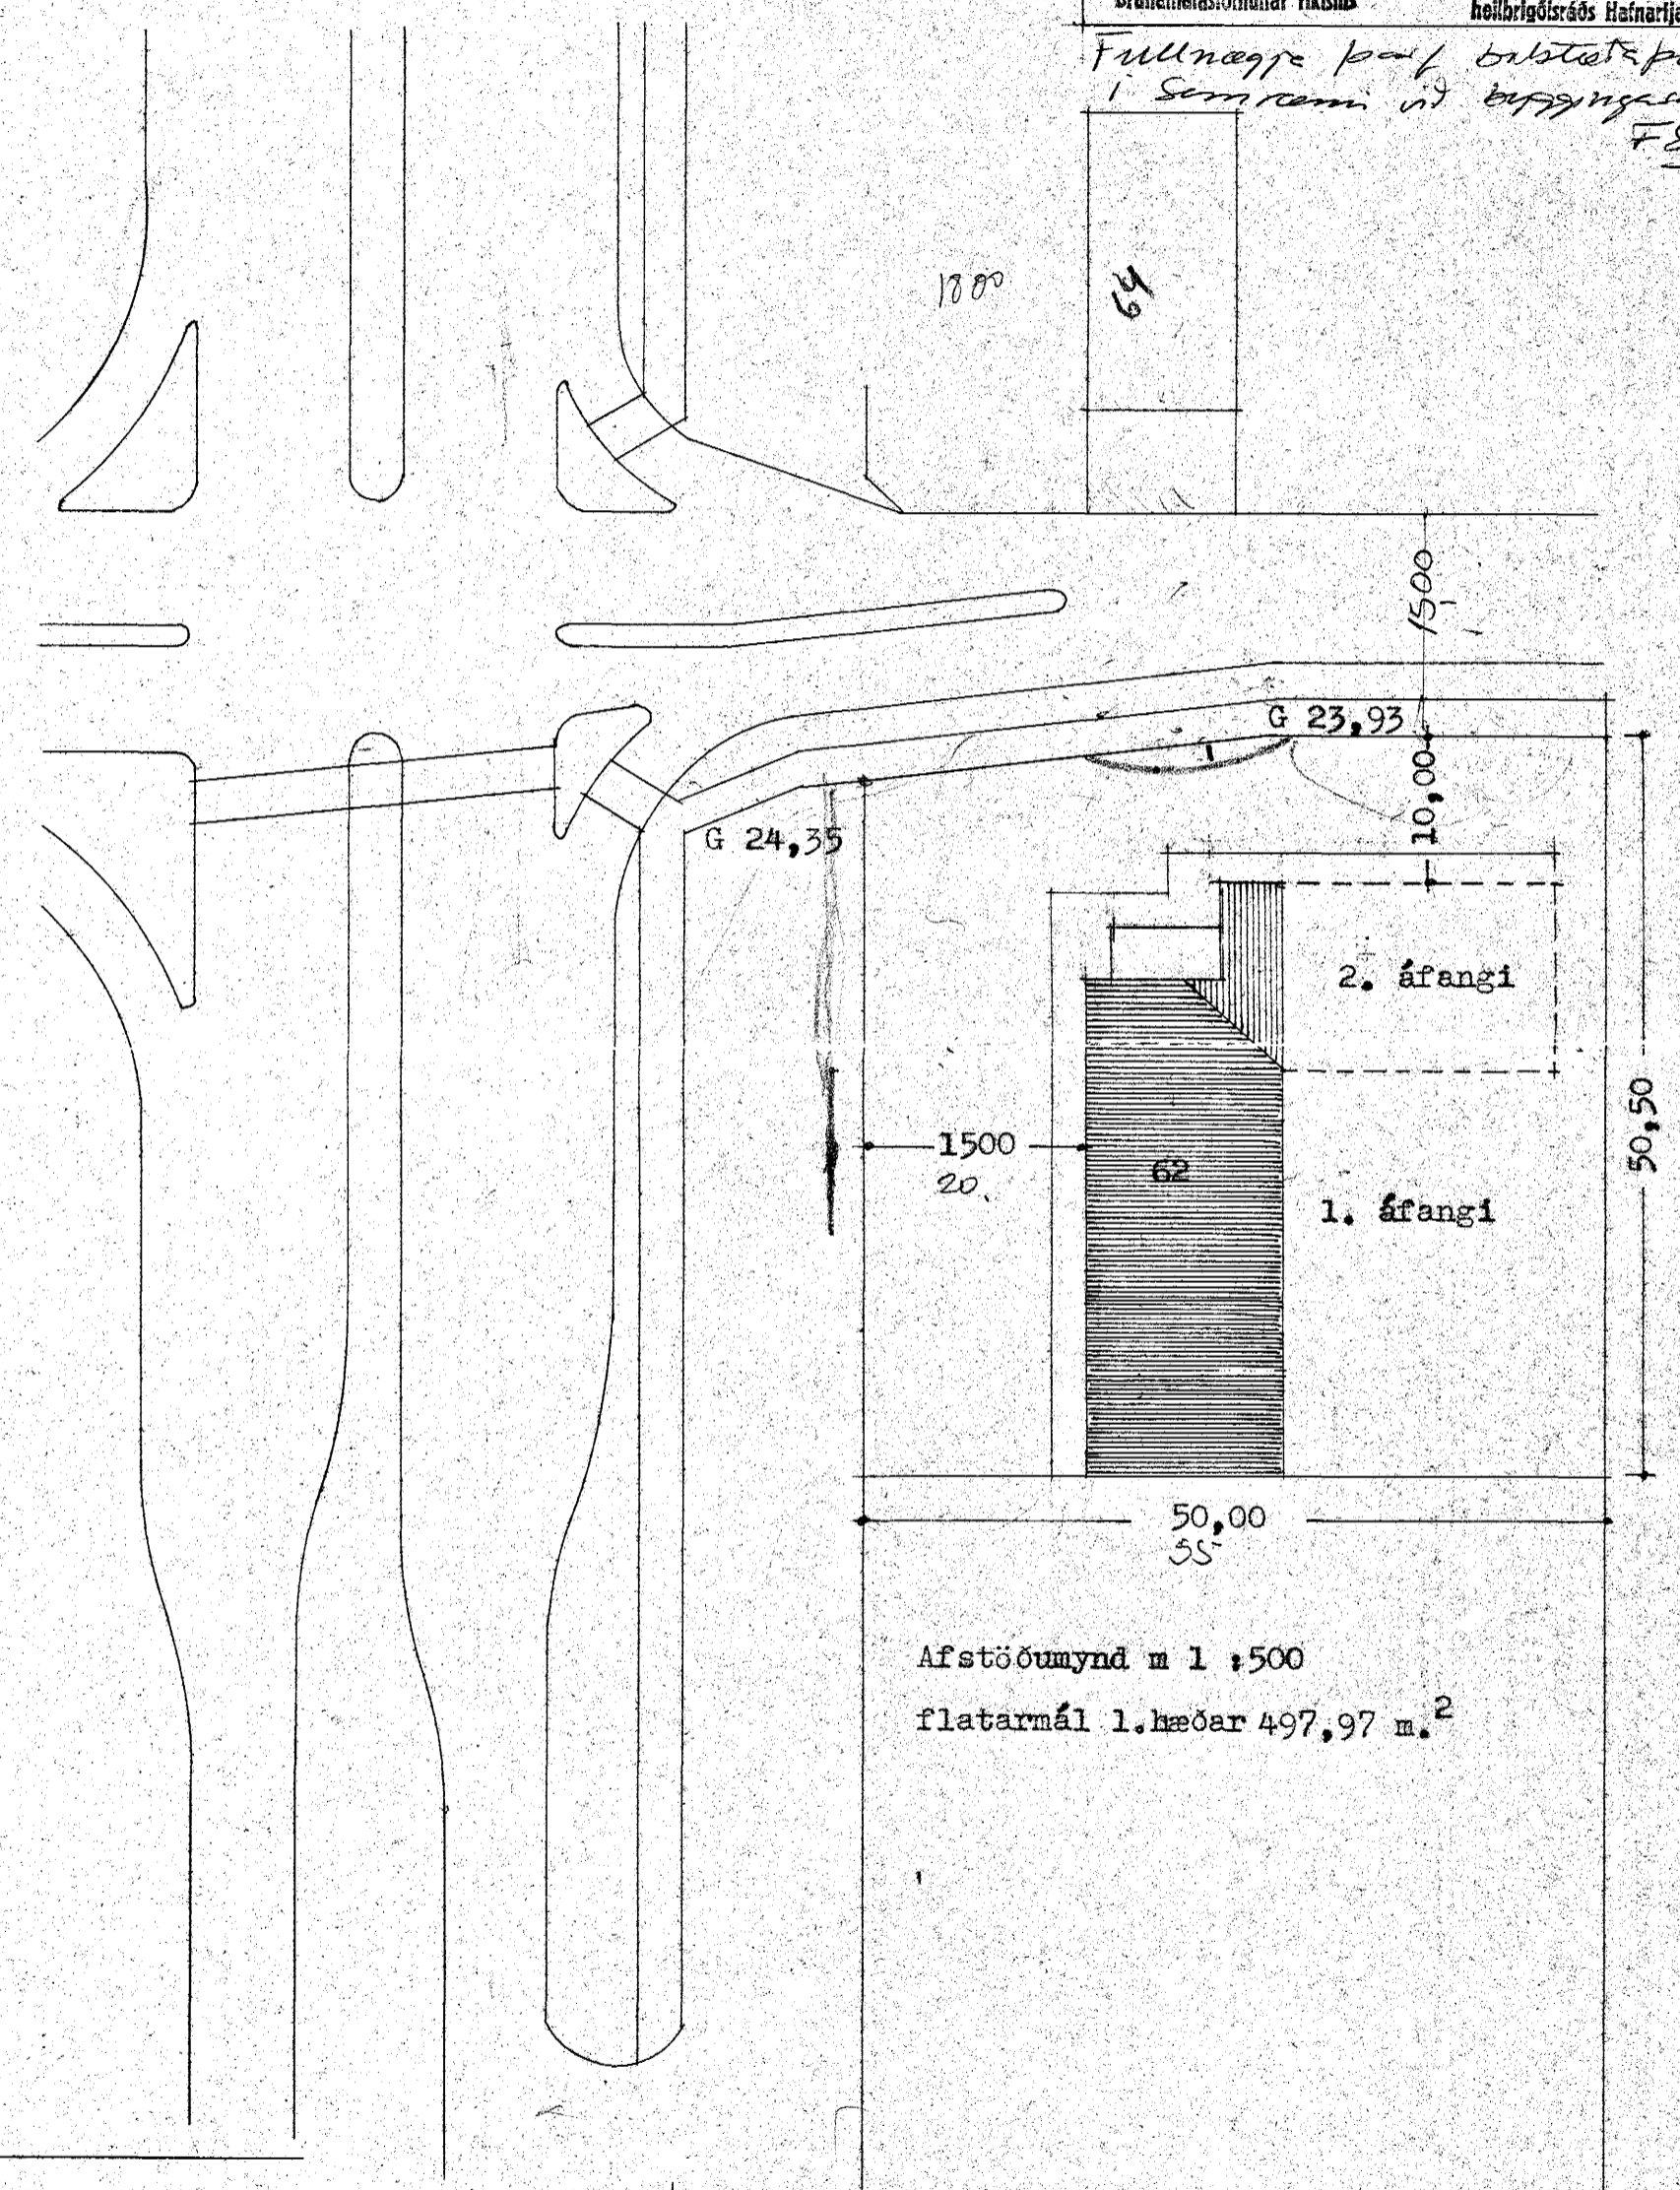

Afstöðumynd m 1:500  
flatarmál 1. hæðar 497,97 m.²

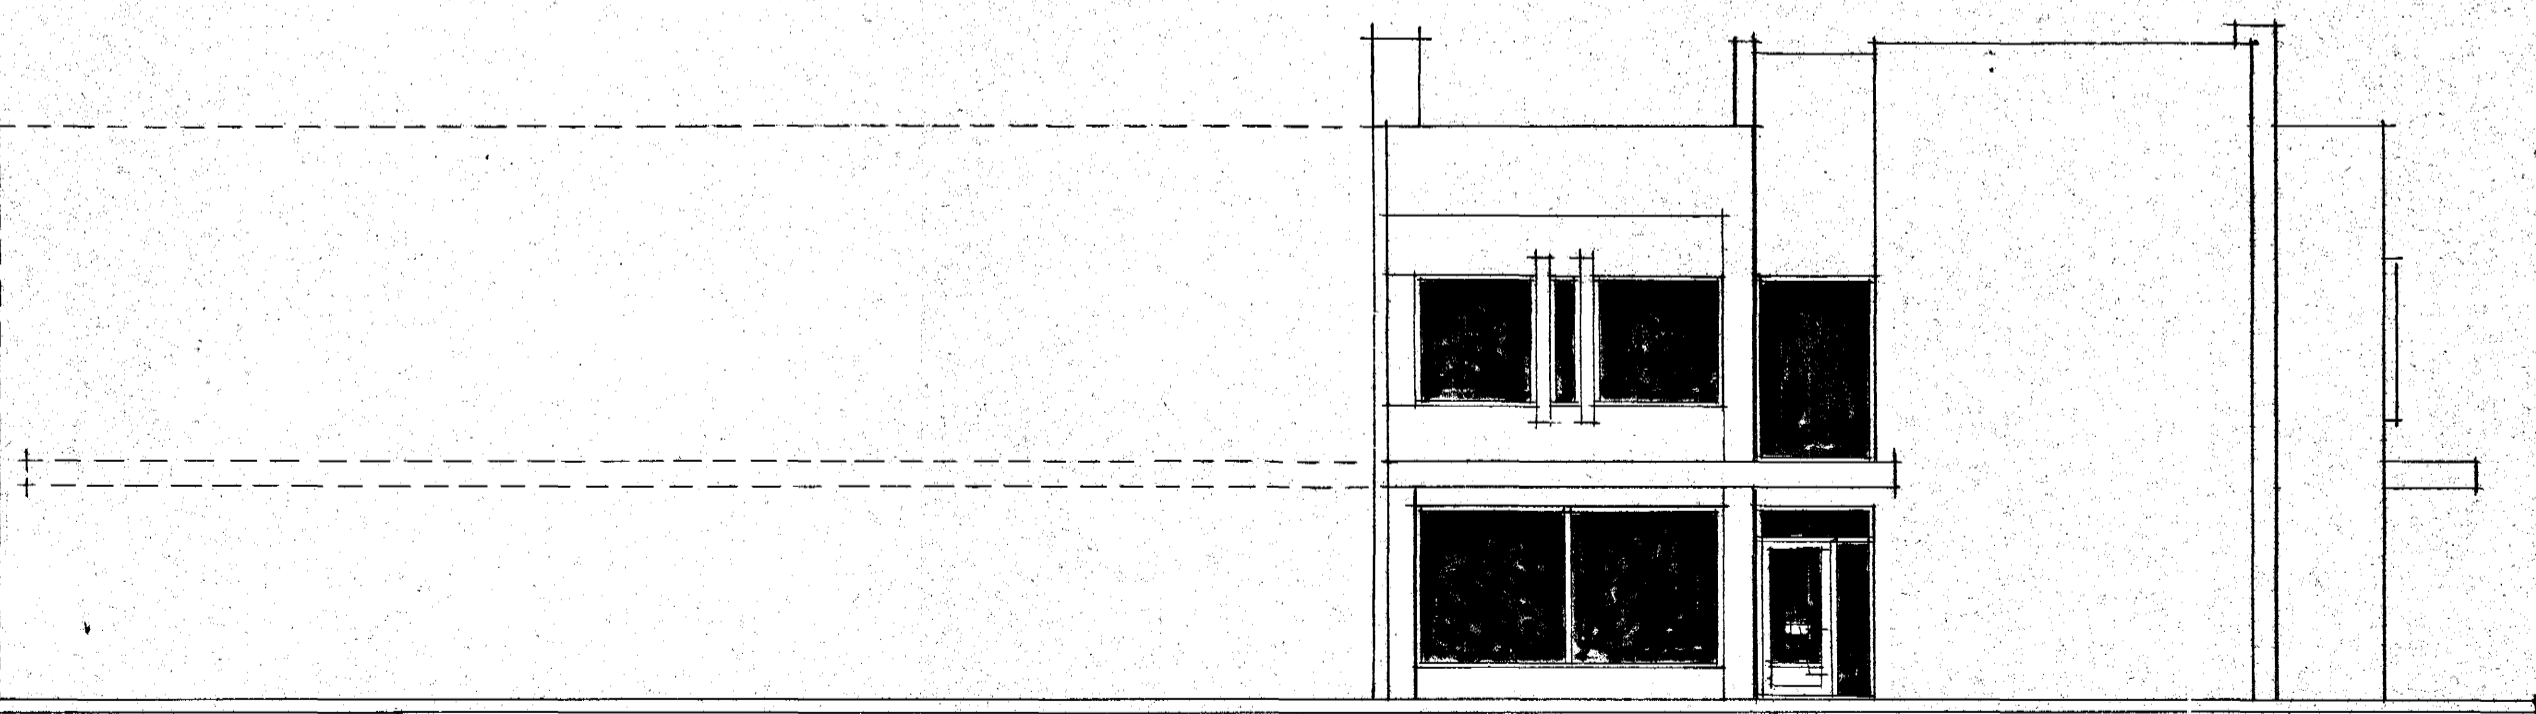

2. áfangi

Norð - austur

Reykjavík 1 desember 1973

*Þjartan Sveinsson*