


Samþykkt á fundi bygginga-
nefndar þ. 12/12 1973
BYGGINGAFULLTRÚINN
Í HAFNARFIRÐI
F. Sigurðsson

Áskilið er samþykki
Brunamálastofnunar ríkisins
Áskilið er samþykki
heilbrigðisráðs Hafnarfjarðar
*Fullnægja þarf endurskoðun
í samræmi við byggingsefnd.
F. Sig.*

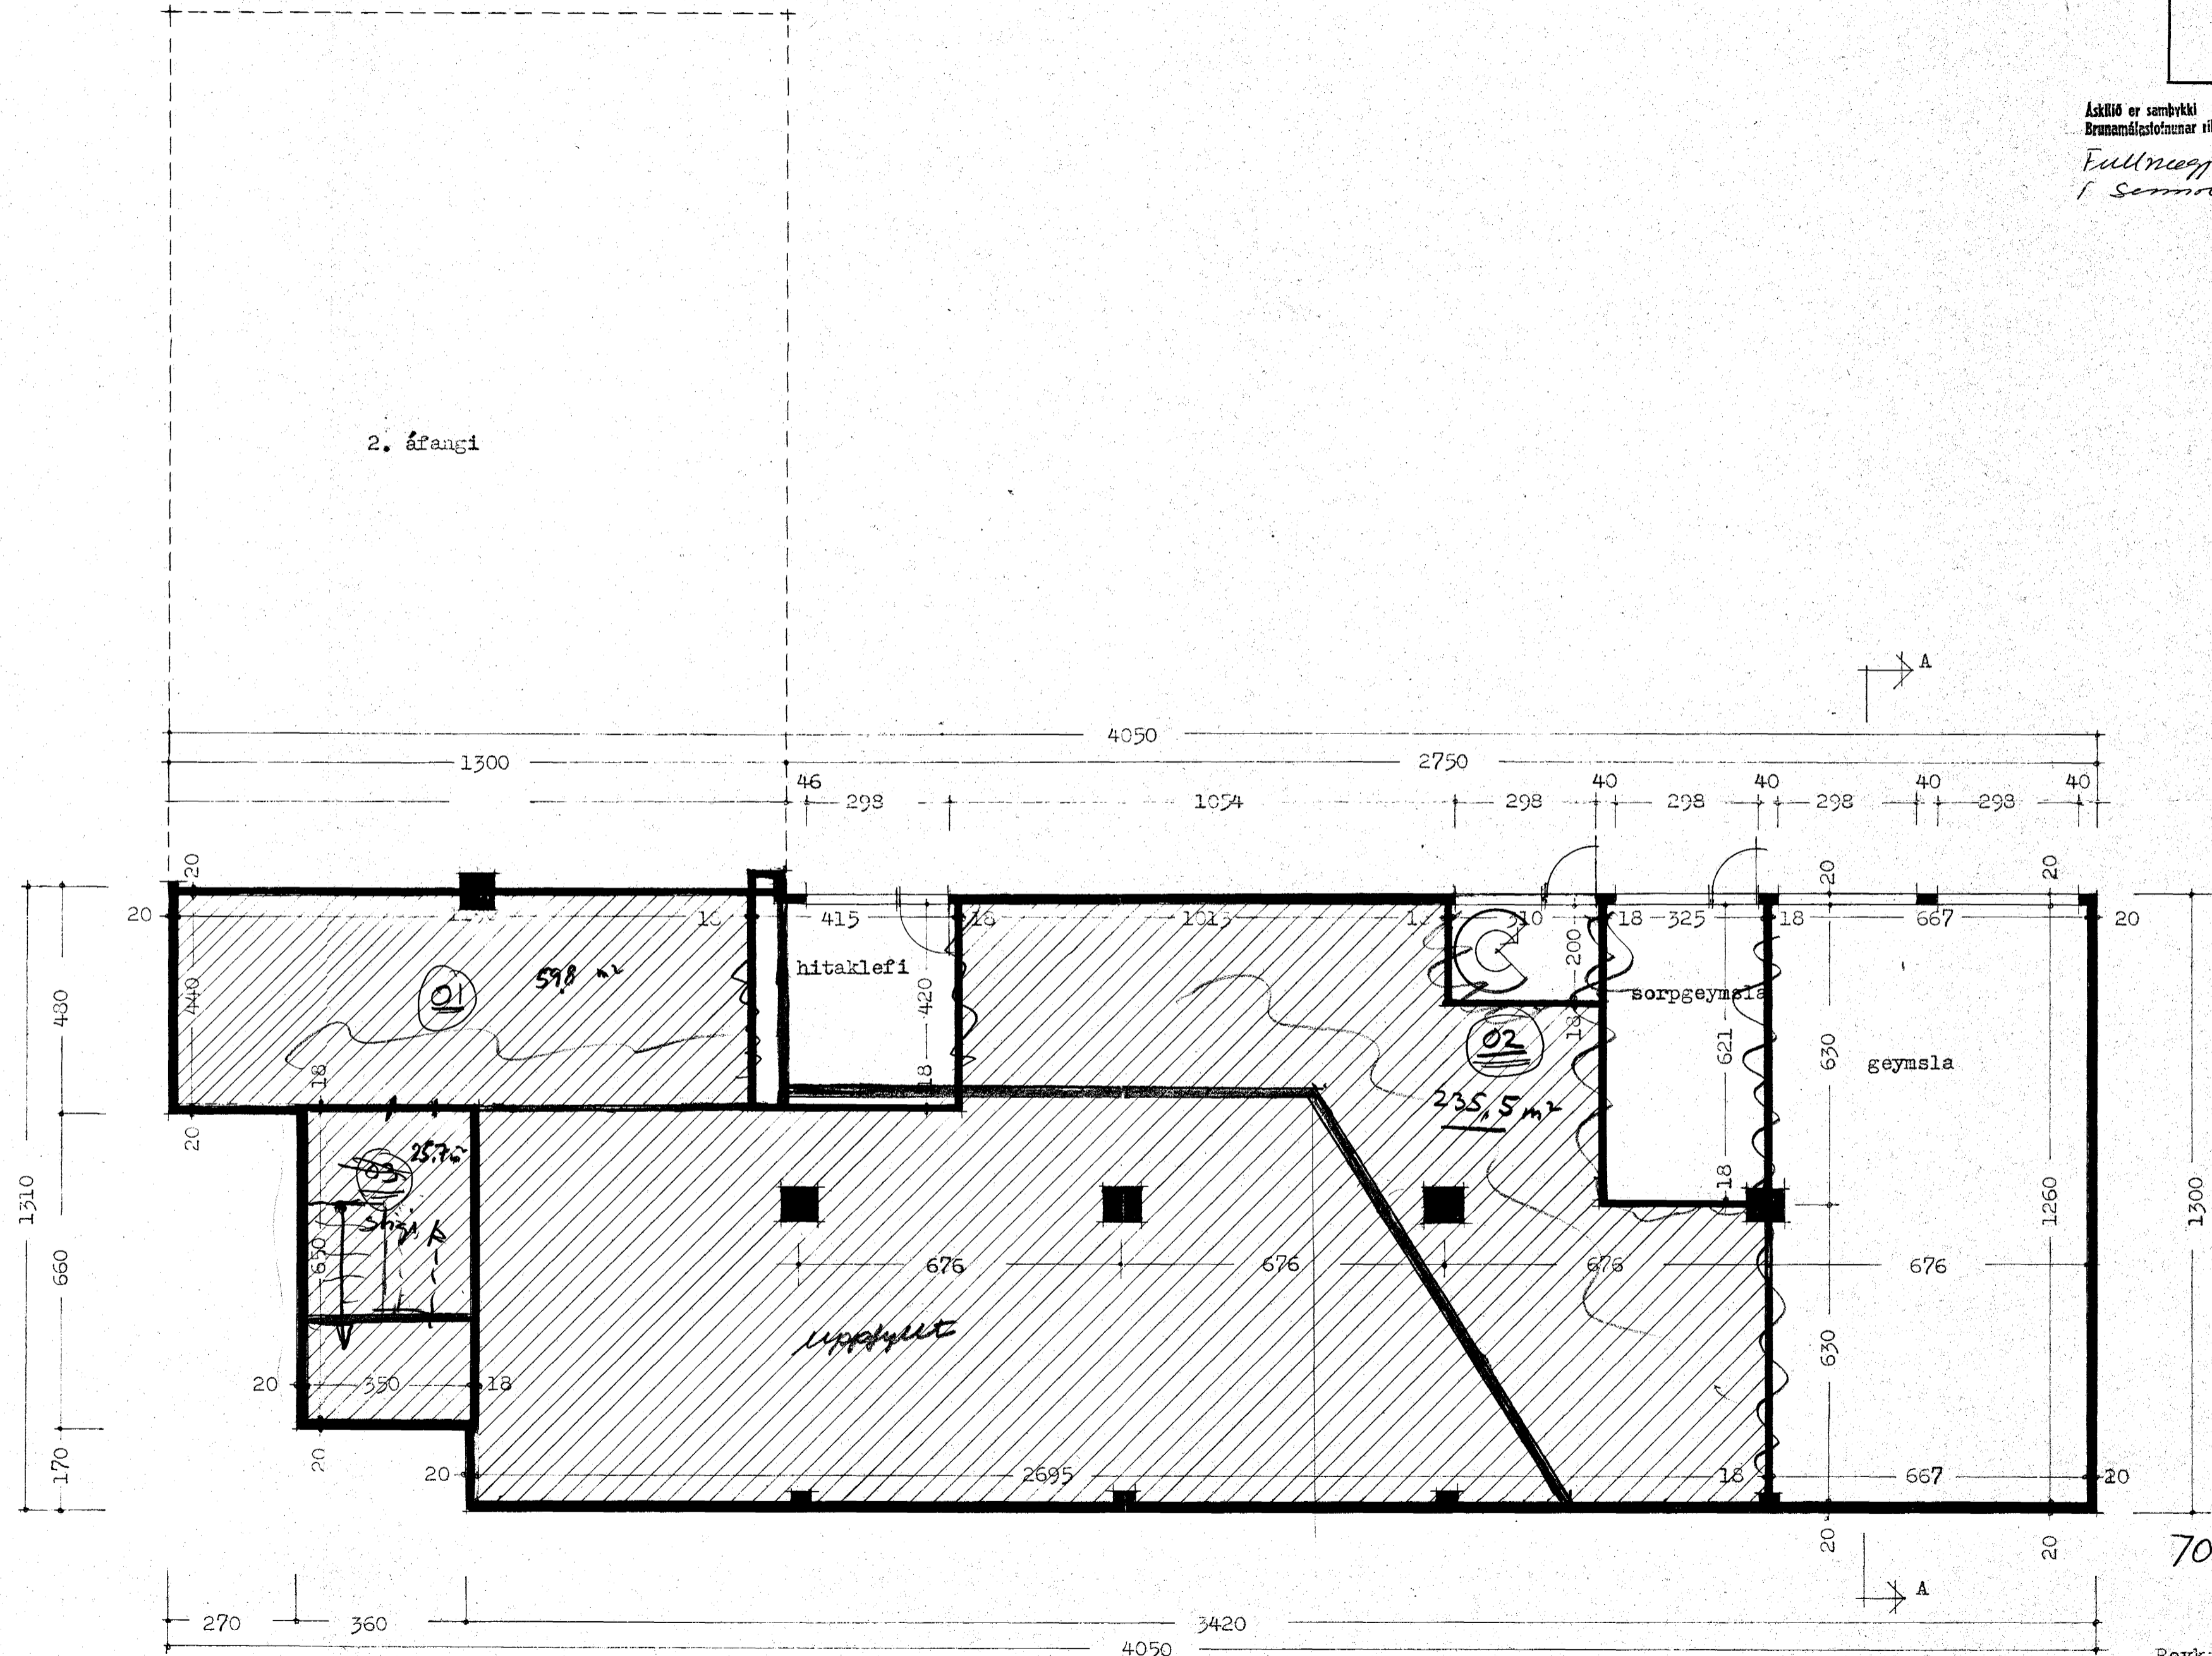

kjallari 00

7010-0620
01

Reykjavík í des. 1973

Þjartan Sveinsson