


Samþykkt á fundi bygginga-  
 nefndar þ. 14/12/1973  
 BYGGINGAFULLTRÚINN  
 Í HAFNARFIRÐI  
 F. Sigurðsson

Áskilið er samþykki  
 Brunamálastofnunar ríkisins  
 Áskilið er samþykki  
 heilbrigðisráðs Hafnarfjarðar  
 Fullnægja þarf brúttótta þil  
 í samræmi við bygginga-  
 samþykki 5. tís.

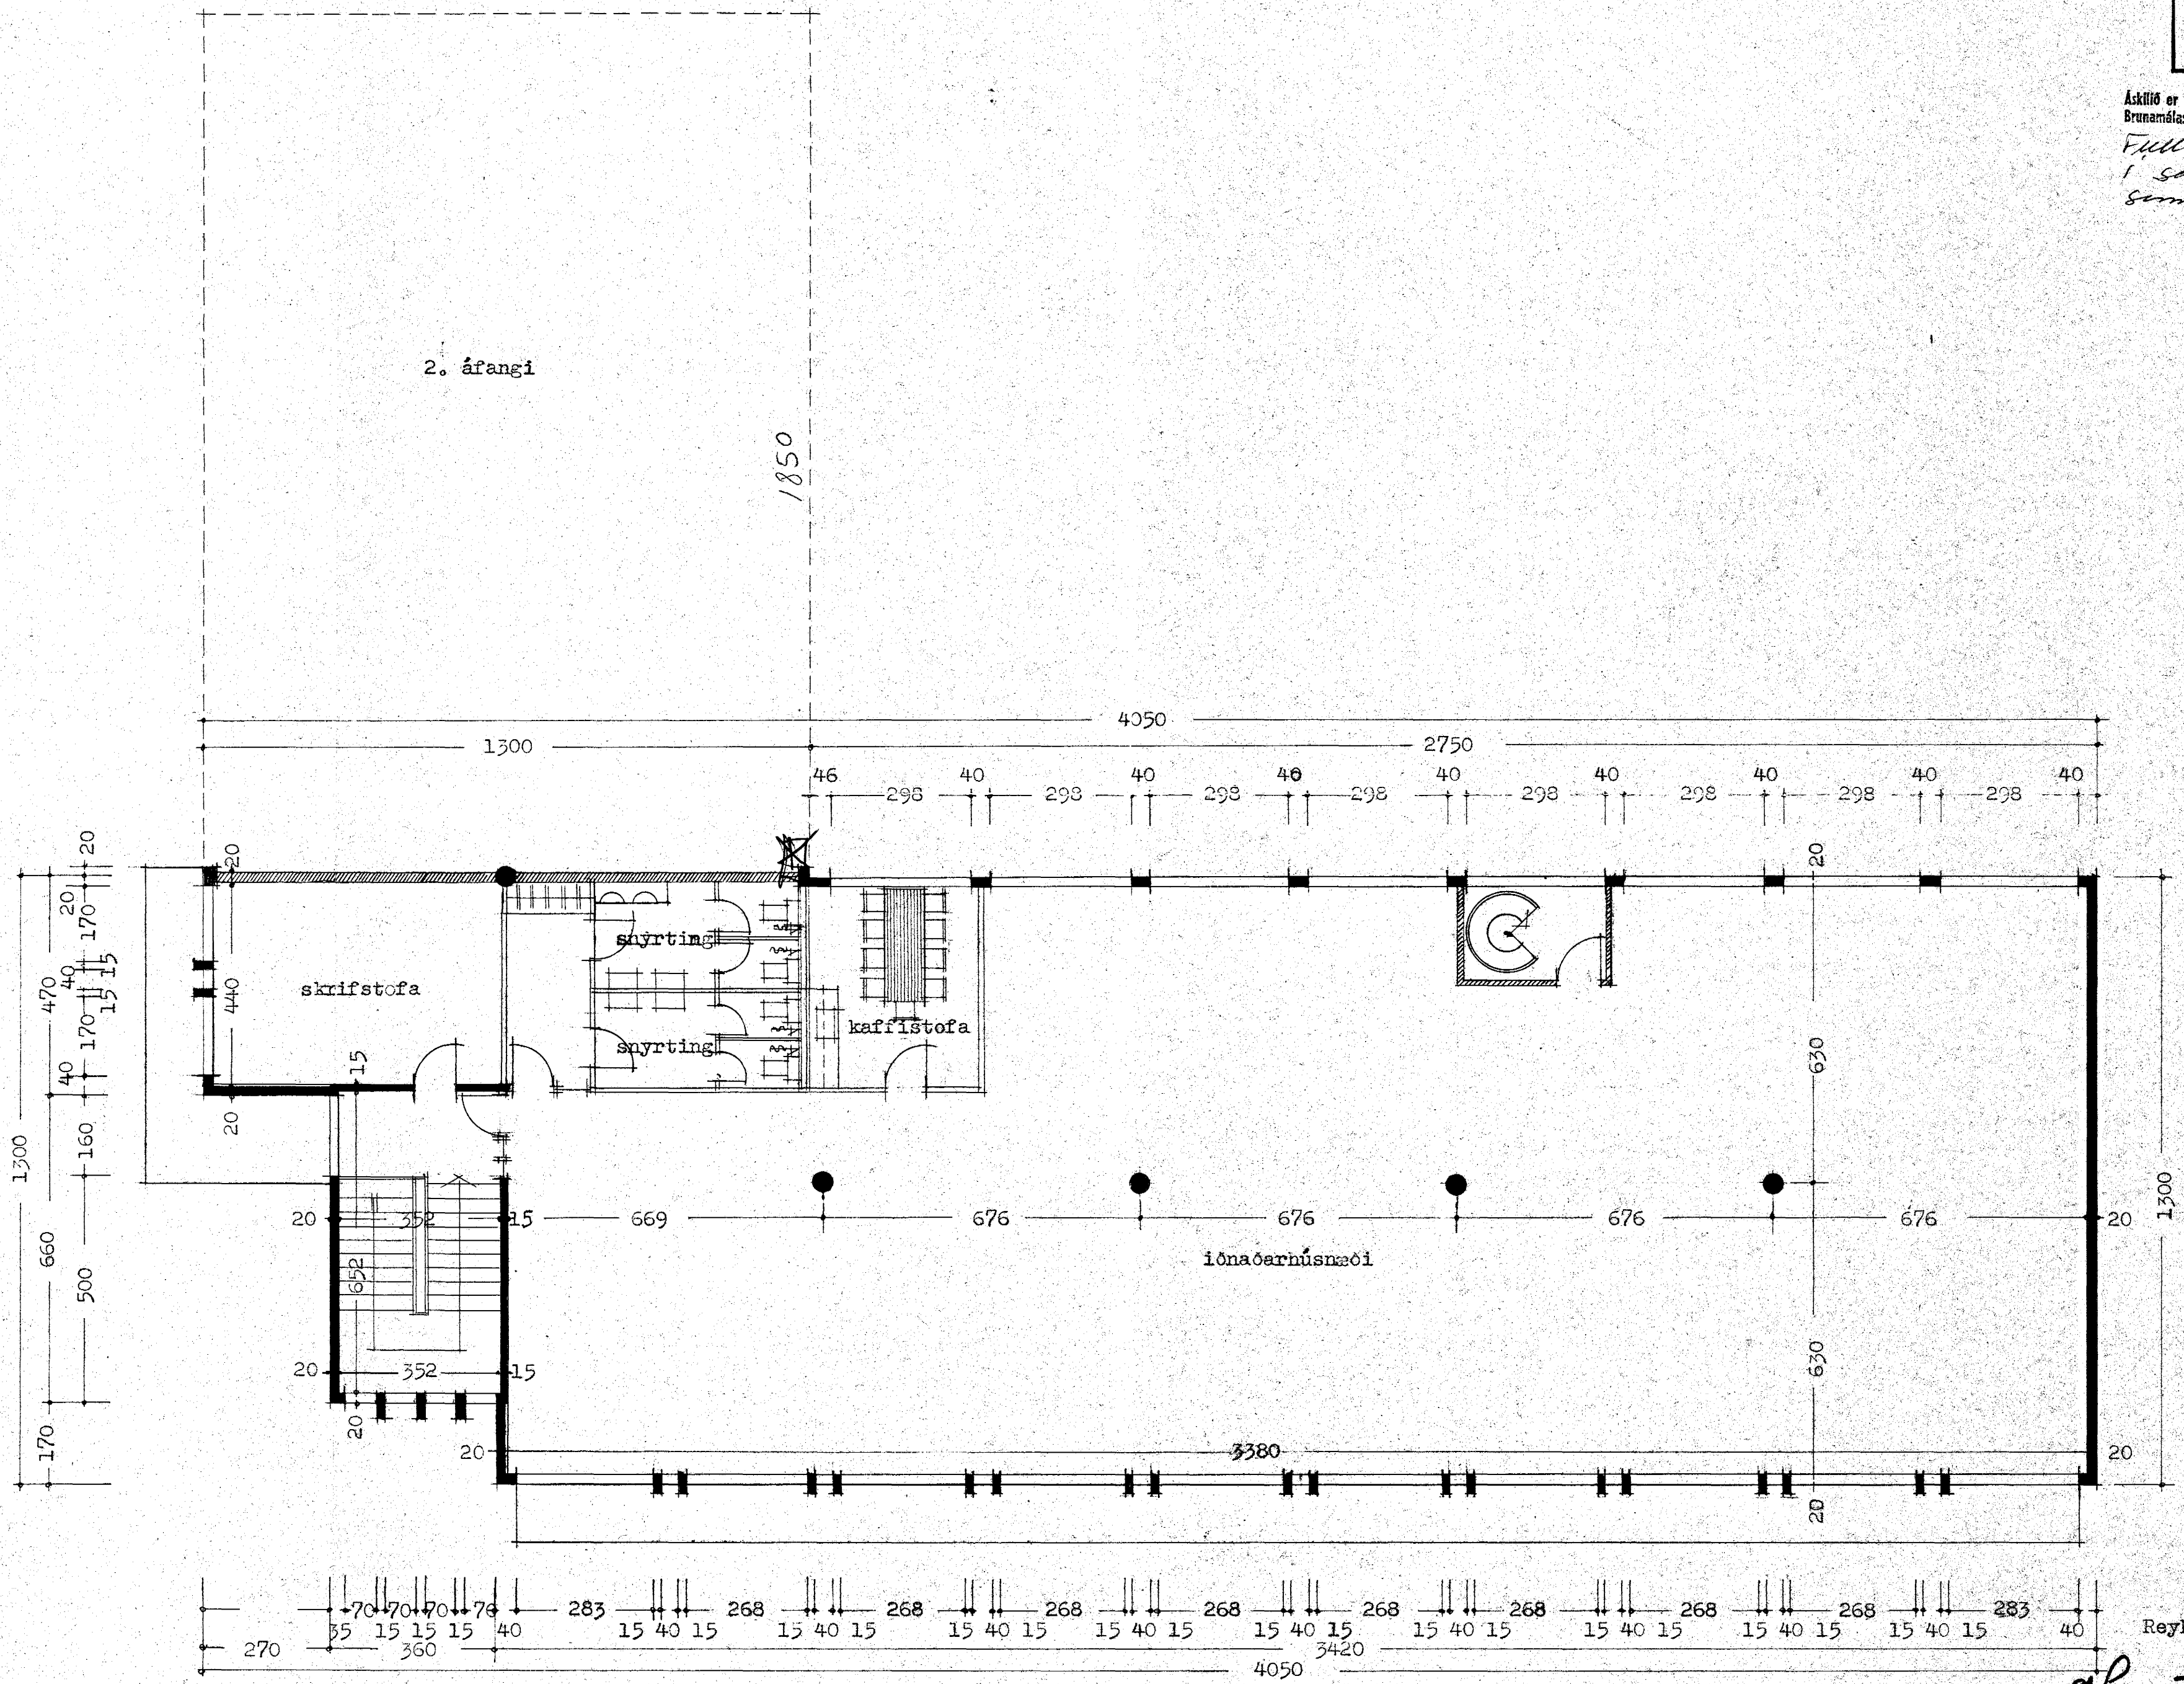

grunnmynd 2. hæð

Reykjavík í des. 1973

*Þjartan Þeimsson*