Samþykkt þann
15 FEB. 1997
Byggingafulltrúinn í Hafnarfirði
Erlendur Hjálmarsson

TEIKNING EÐ SÝNIR ÚTLOFTUN FRÁ LAKKLEFA SKAL LEGGJA INN TIL BYGGINGAFULLTRÚA TIL ARITUNAR

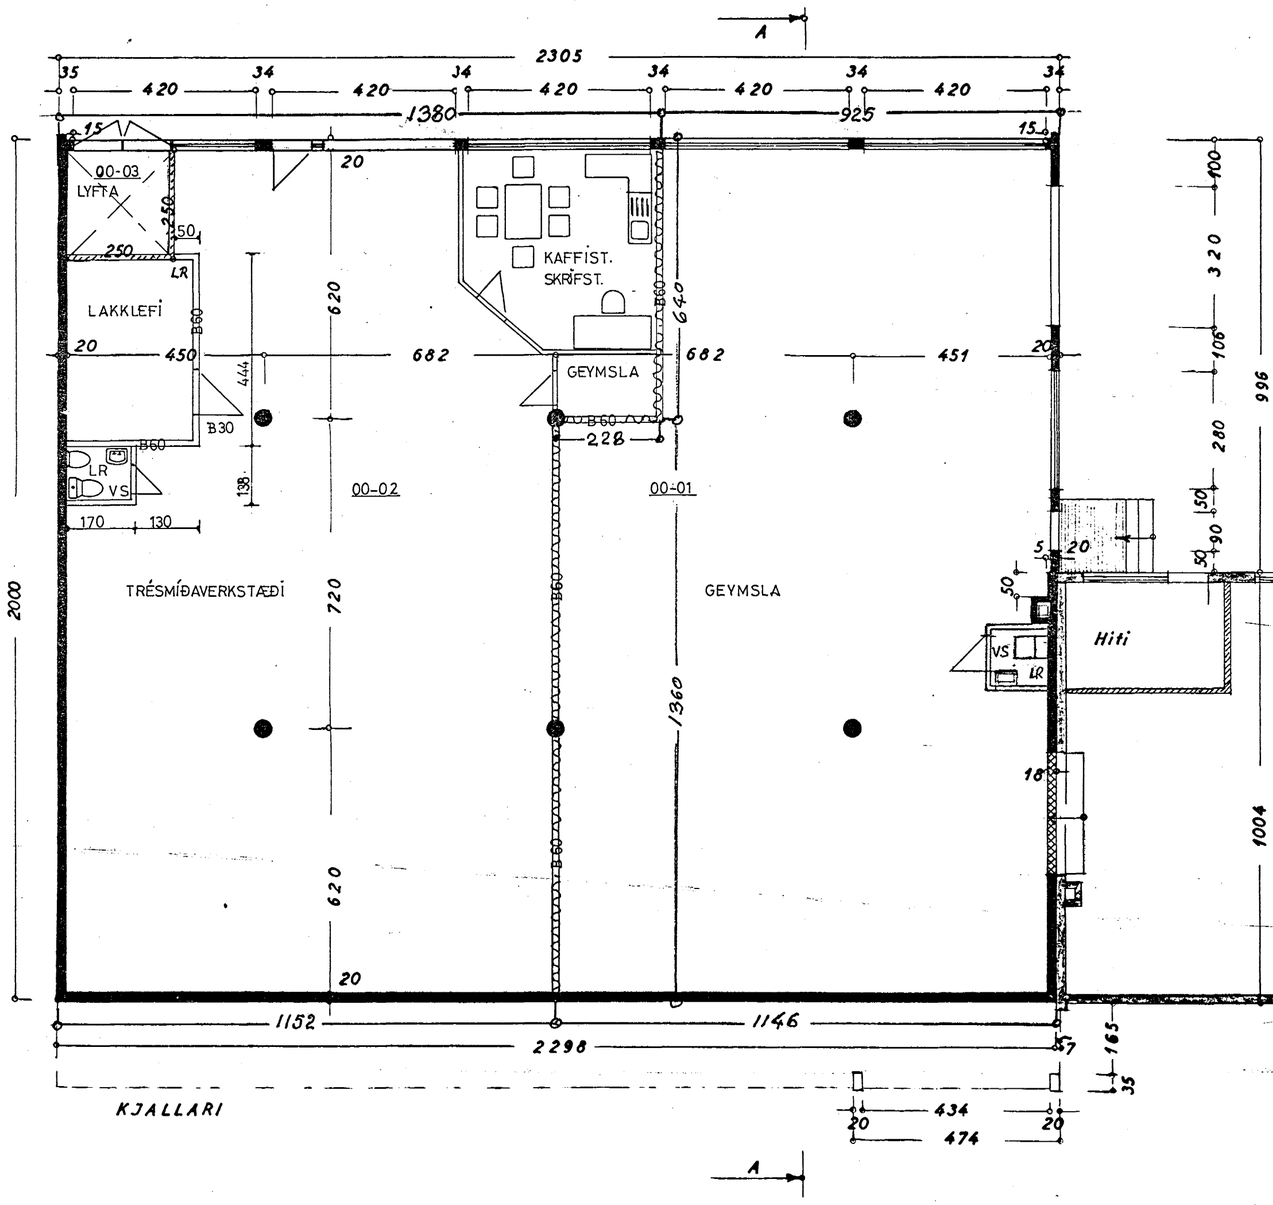

MATSHLUTI 03

Kjallara skipt upp:

Stærðir: Fasteign 00-01,... 215,3 m2, geymsla
00-02,... 237,7 m2, trésmíðaverkstæði
00-03,... 7,3 m2, lyfta
Samtals,..... 460,3 m2

Janúar 1997

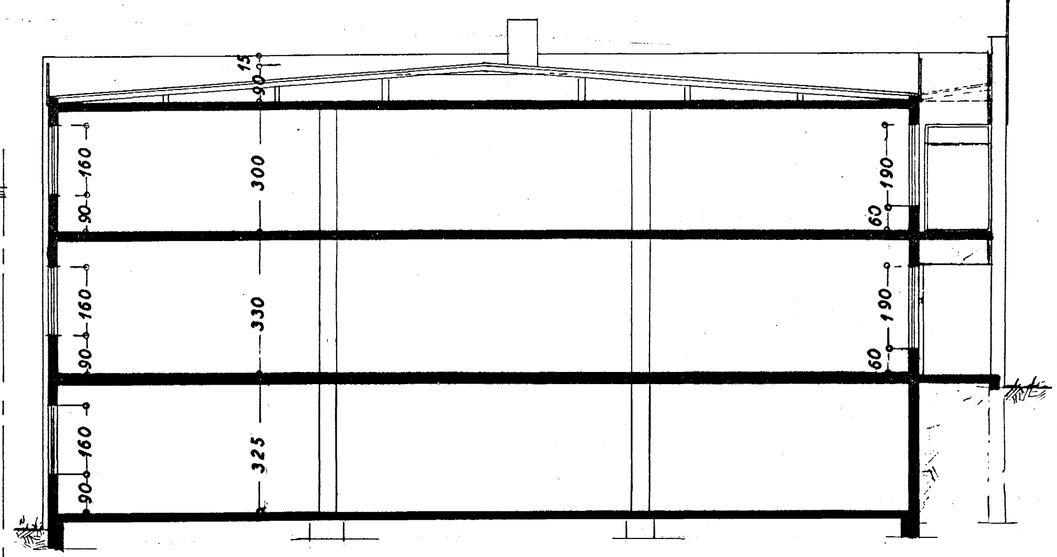

SNIÐ: A-A

MHL. 03 Br. janúar 1997

REYKJAVÍKURVEGUR NR. 64

VIÐBYGGING

Blað 3

KJALLARI
(grunnmynd)

SNIÐ 1:100

Hafnarfirði í feb. 1967
F. Sigurðsson