



Samþykkt á fundi bygginga-
nefndar þ. 21/3 1979
BYGGINGAFULLTRÚINN
Í HAFNARFIRÐI
[Signature]

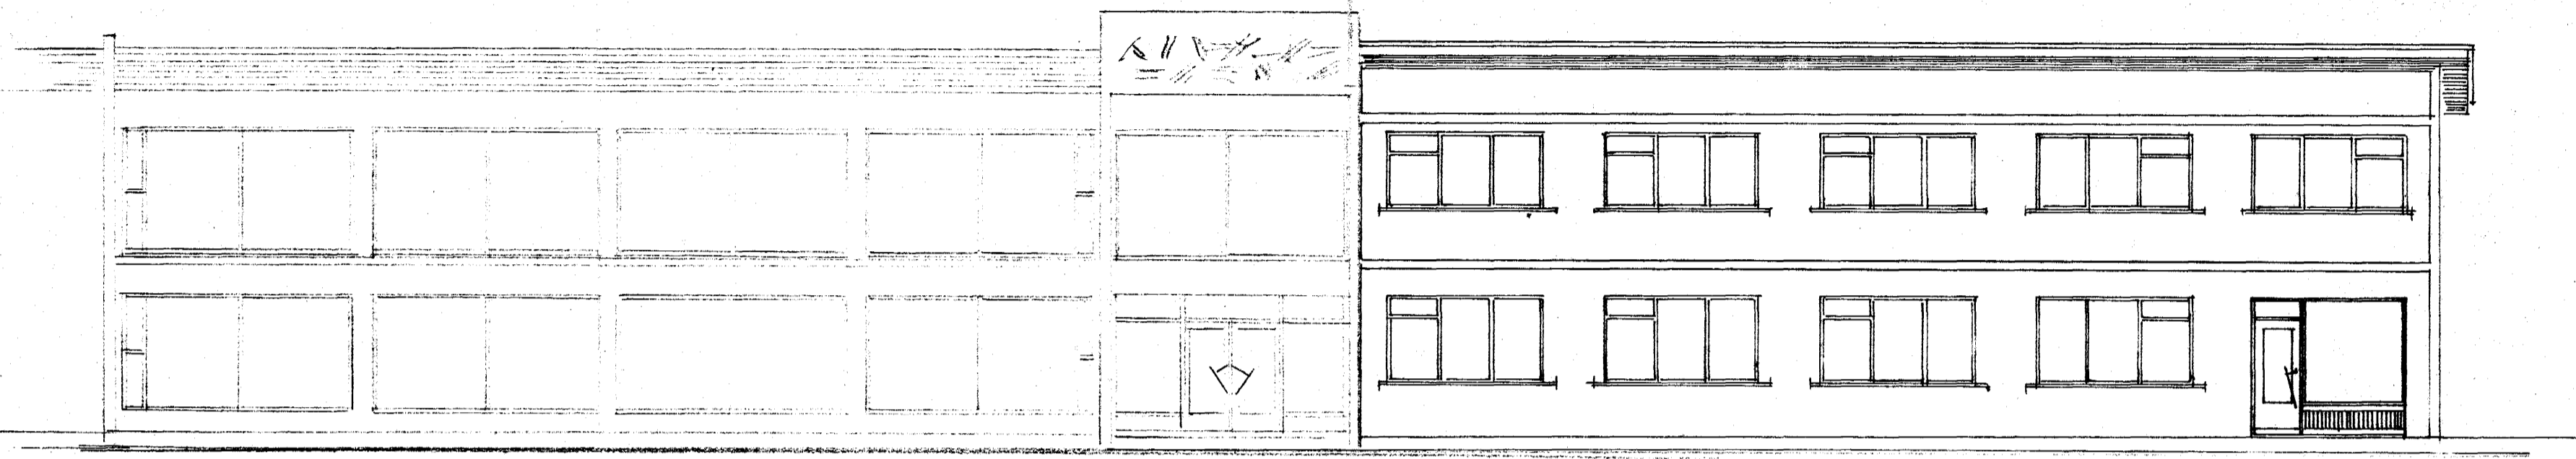

VESTUR

FYRIR BREYTINGU
EFTIR BREYTINGU

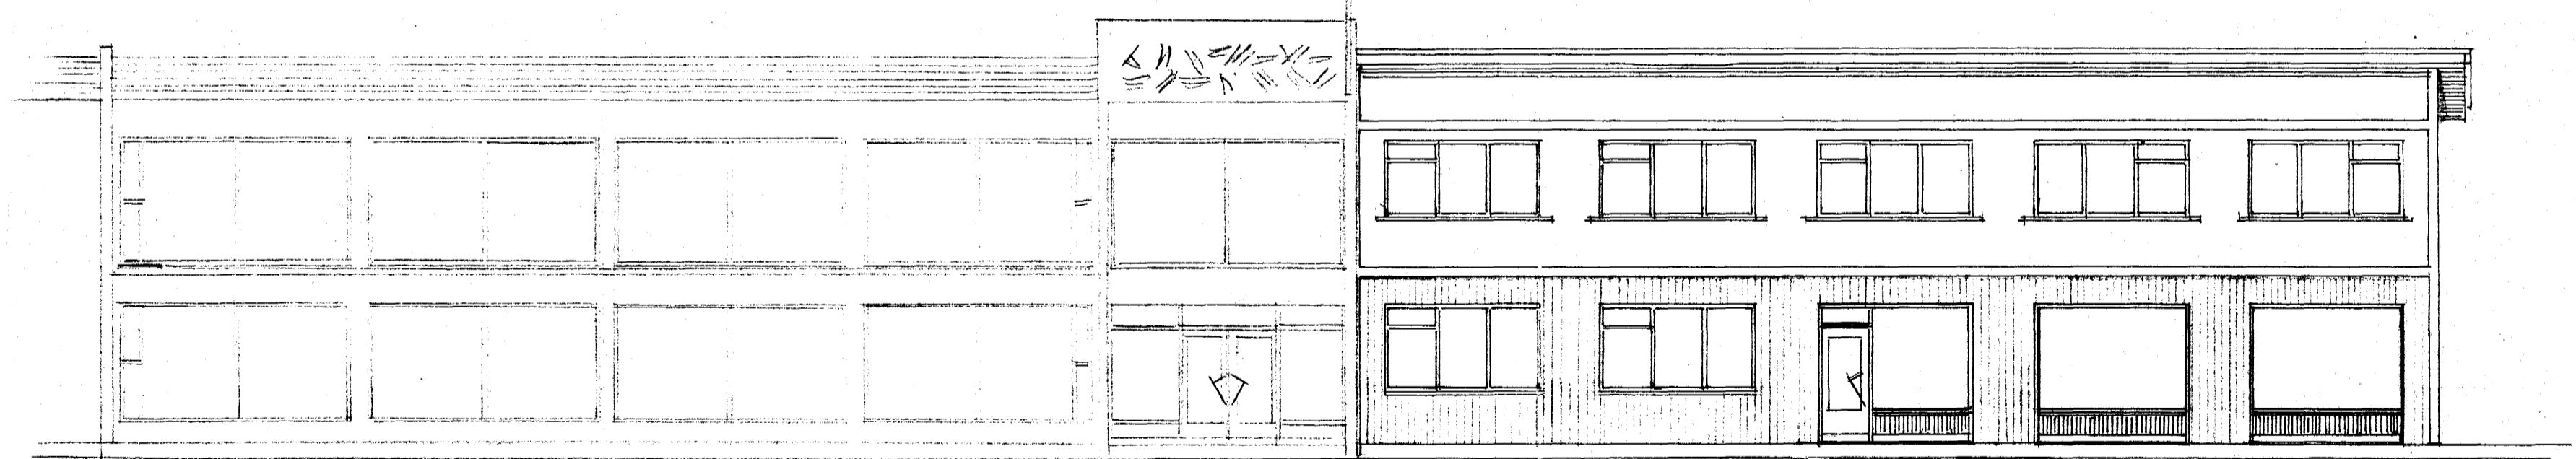

VESTUR

REYKJAVÍKURVEGUR 64

GLUGGABREYTING

ÚTLIT 1:100

Stofnarfsíði 8 mars 1979
[Signature]