Vatnslögn, Leiðslukerfi

1:50

Pípuviddir

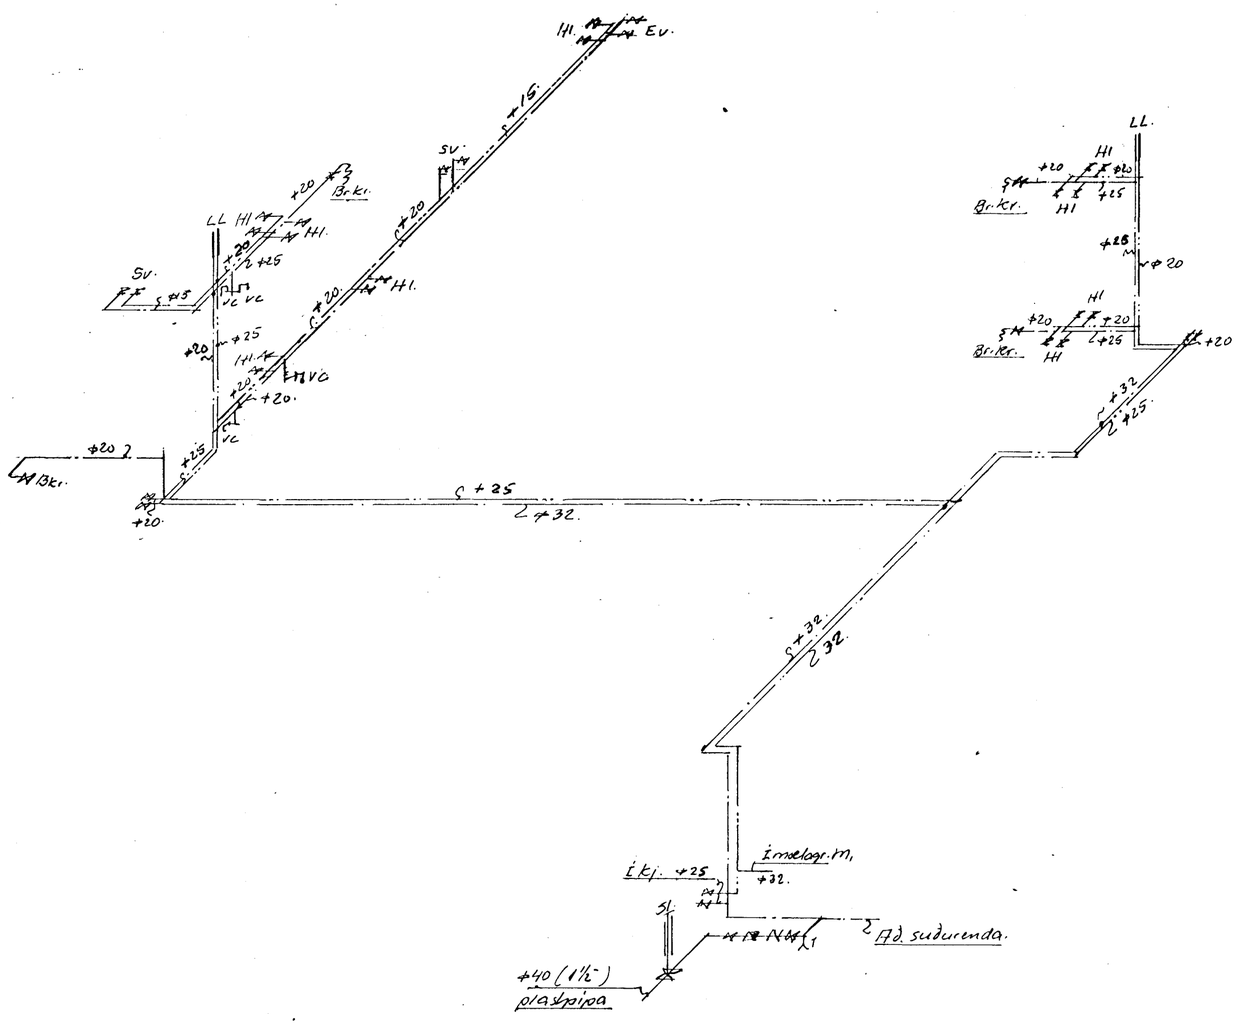

Fallrör 1:50.

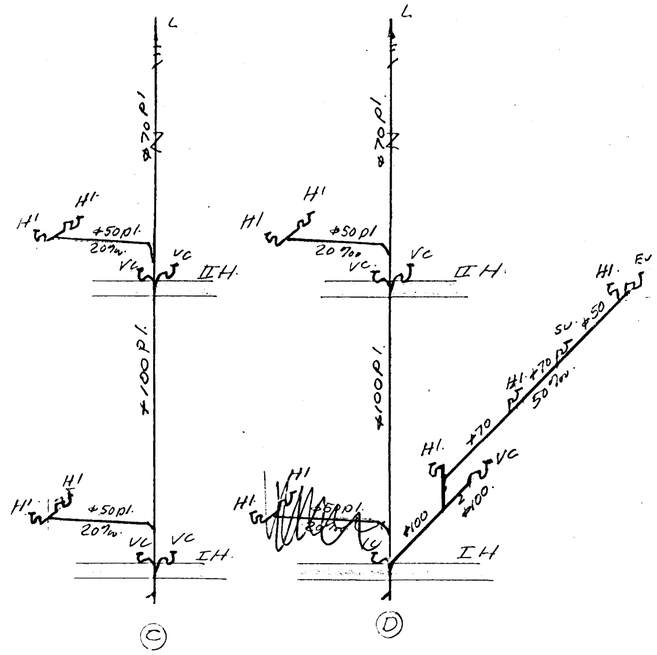

Breyting í nóv '78.
Leiðslukerfi vatnslagnar og skolplagnar, fallrör (D) breytt í samræmi við breytta hæðjaskipan. B.B. Sig.

Benedikt B. Sigurðsson verkfr.		
Reykjavíkurvegur 66, Hf. norðurenda.		
M.	1:100	Vatns- skolplögn Leiðslukerfi Fallrör.
D	maí '78	
Nr.	6. bl.	Bm. B. Sigurðsson