II. HAFNGI

Samþykkt á fundi byggingarnefndar þ. 3/3 1982
BYGGINGAFULLTRÚINN
Í HAFNARFIRÐI

Áskilið er samþykki heilbrigðisráðs Hafnarfjarðar

Áskilið er samþykki Brunamálastofnunar ríkisins

GRUNNFLÖTUR 1. HÆÐ 387 m²
2. HÆÐ 94 m²
SAMT. 481 m²

FLATARMÁL LÓÐAR 2650 m²
GRUNNFLÖTUR BYGGINGA
Á LÓÐINNI: ÍBÚÐARHÚS 481
TEIKNISTOFA 160
ÞVOTTAHÚS 160
801 m²

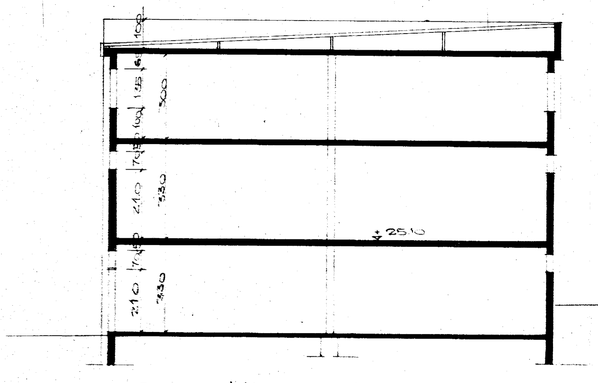

SNIÐ A-A 1:100

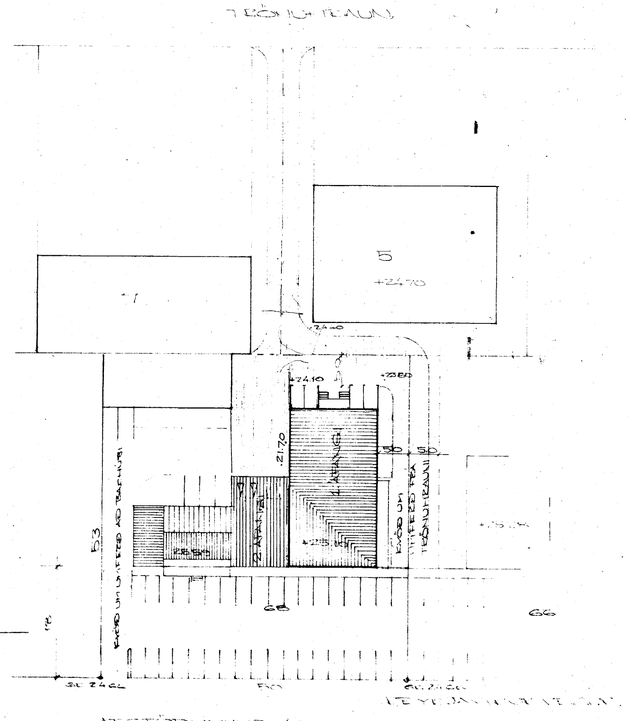

AFSTÖÐUMYND 1:500

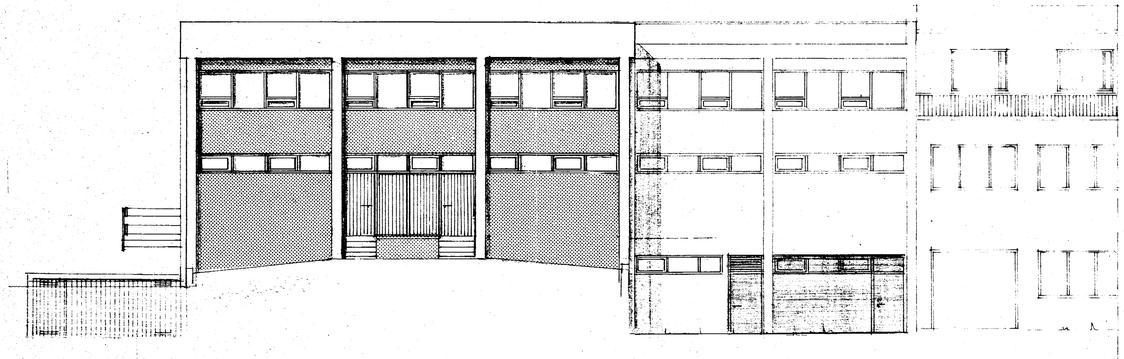

AUSTUR

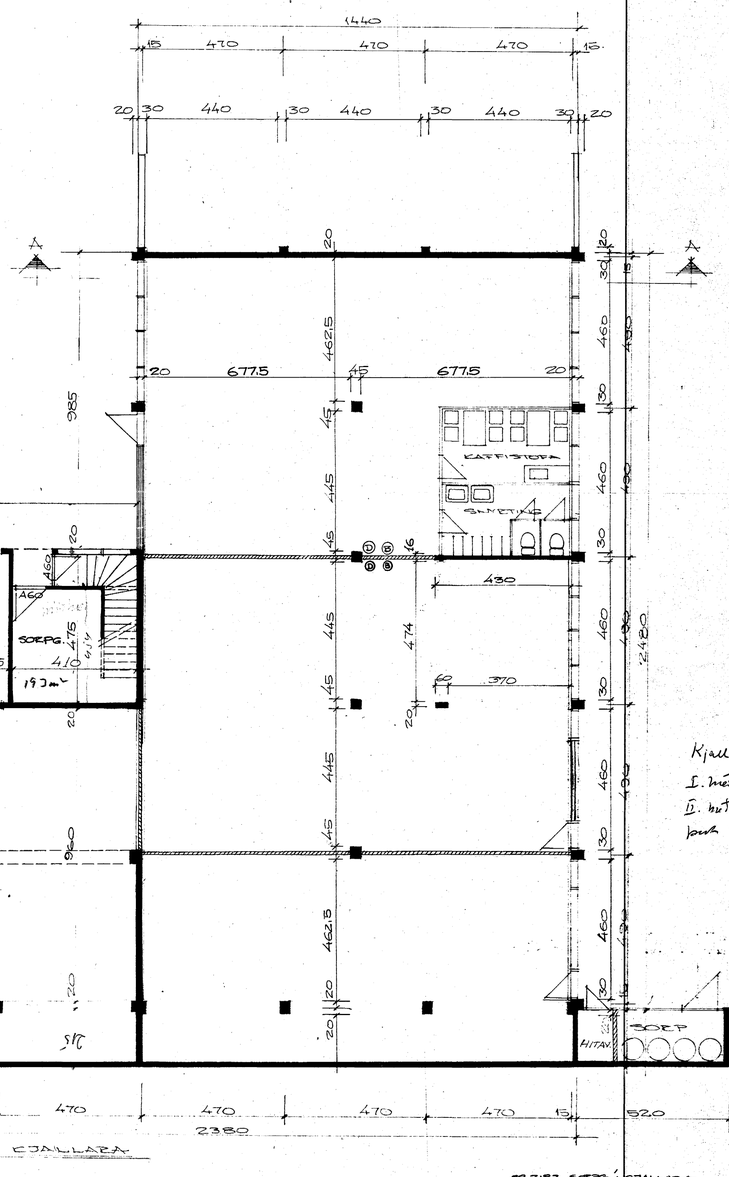

GRUNNMYND EJALLARA

Kjall. 111.2 m² 133,5 m² á 440,9 m³
1. hæð 140,5 m² á 463,7 m³
II. hæð 140,5 m² á 421,5 m³
Þvottah. 102,9 m³
414,5 m² 1429 m³

Þvottah 19.3 m²
@ 290/03 = 5598
211
5809 - kr.

Ⓓ 3/4" BRUNASLANGA Á EFFLI 30 M LÖNG
Ⓑ 6 KG ÞURDUFTSHANDSLÖKKVITÆKI ÁBREYSTIHLÍÐÐ

28.3.82. SORPG. Í EJALLAEA
10.3.79 STIGAH. OG DYR Í EJALLAEA

BR.	DAGS.	BREYTING
	25.2.79	STIGAHÚS BE.
	9.5.77	TENGIVEGGUR STAERÐIR
	1.8.76	ÚTLITSBREYTT
	17.7.76	HÆÐARKÓTI

TÆKNIÞJÓNUSTAN SF
ÁRMÚLA 1 - REYKJAVÍK - SÍMI 83844
Ólafur Ólafsson

REYKJAVÍKURVEGUR 68
HAFNARFIRÐI
SNIÐ ÚTLIT EJALLARI

HANNAÐ	KVARÐI 1:100 1:500
TEIKNAÐ SO HT.	DAGS. 4-7-76
YFIRFARIÐ	NR. BL. AF. 3

7010-0680-02

II. áfangi