



VERZLUNJAR & IDNADARHUS FAG 9/F FURSTI AFANGI.
AD REYKJAVIKURVEGI NR 72 HAFNARFIRÐI M. 1:60.

4/66

Samþykkt á fundi bygginga-
nefndar þ. 12. 1. 1966
BYGGINGAFULLTRÚINN
Í HAFNARFIRÐI
Einarinn Ólafsson

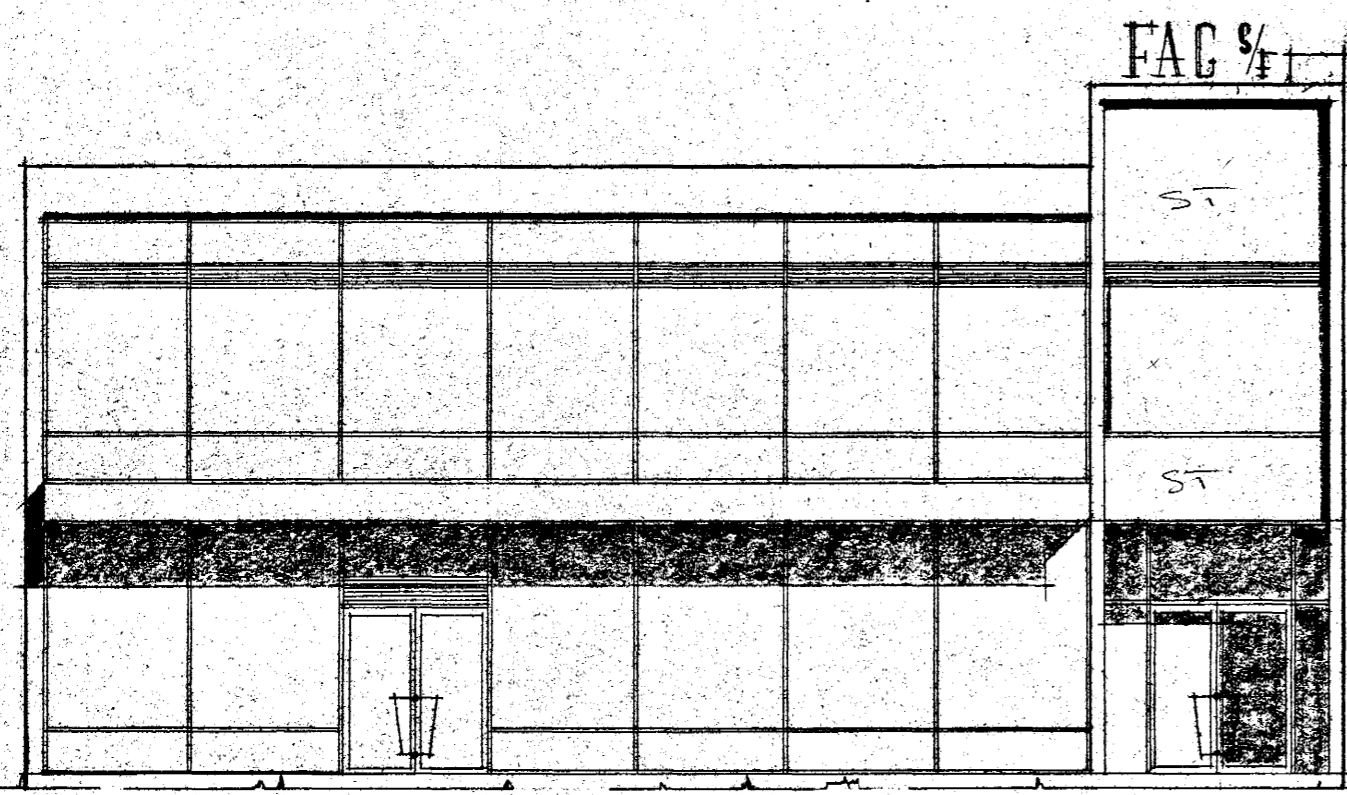


VESTUR.

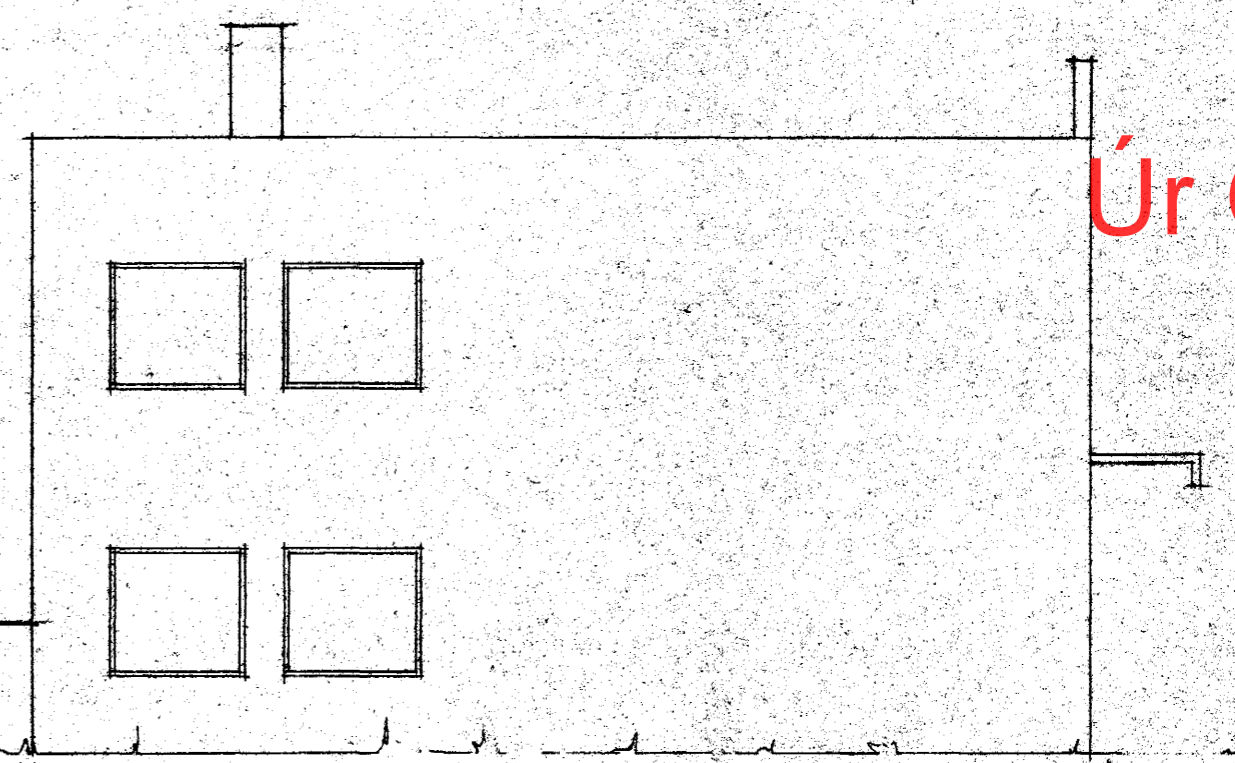

NORÐUR.

Úr Gildi

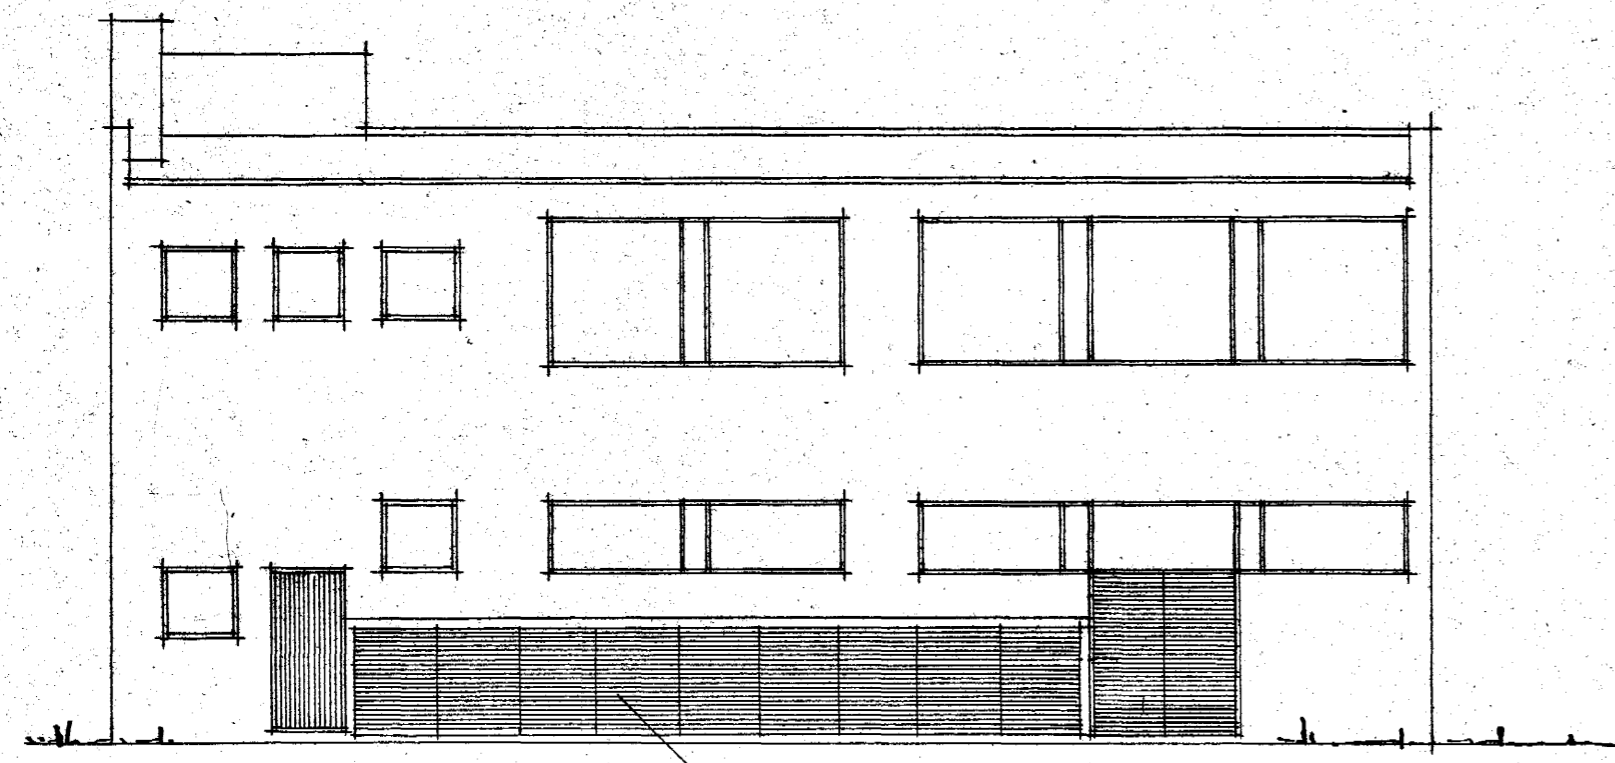

AUSTUR.

SORPGEYMSLA

REYKJAVIK 1. JANUAR 1966

Einarinn Ólafsson