


Samþykkt á fundi bygginga-
nefndar þ. 31. 5. 1995

BYGGINGAFULLTRÚINN
F. HÍ HAFNARFIRÐI

Kristján Þór

Sjá áskilning þá 10/1. 93

Úr Gildi

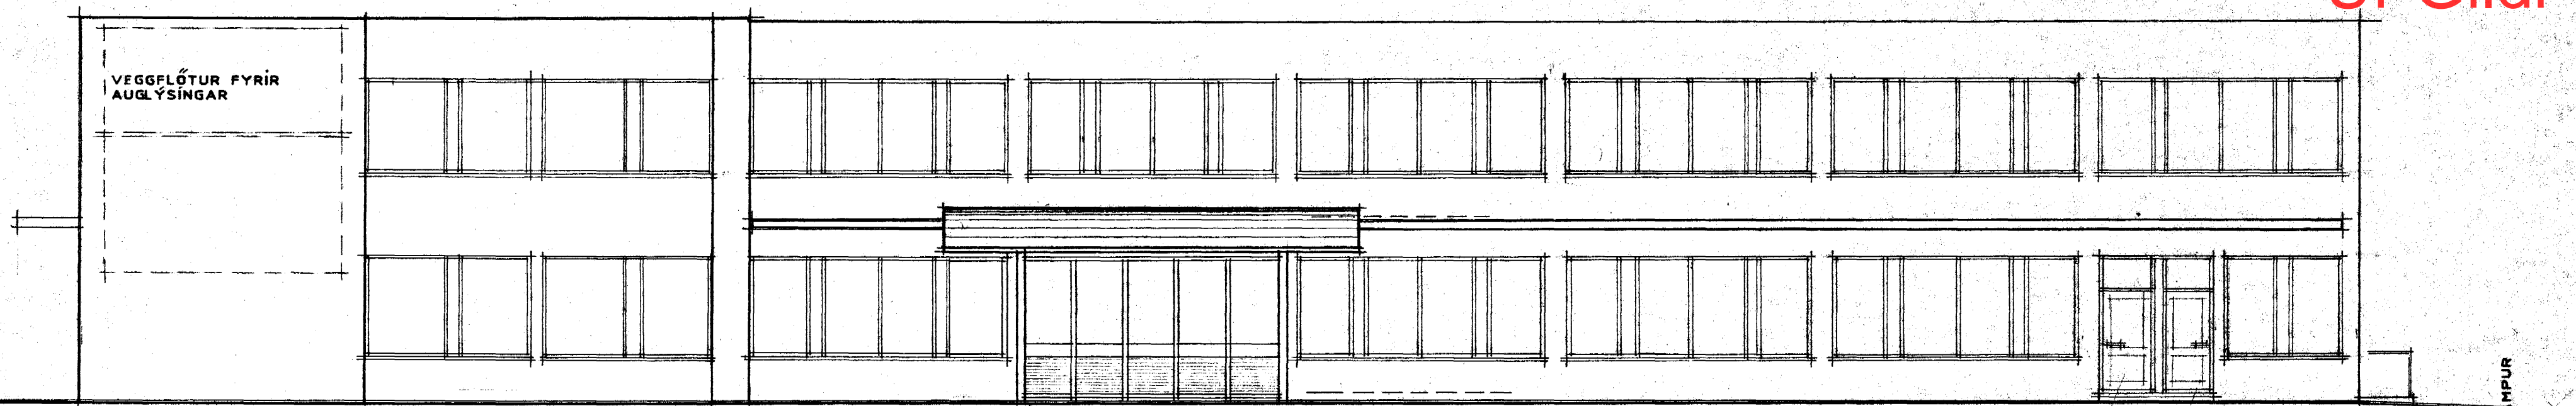

SUBUR


INNGANGUR AÐ VEFSLUNUM 1. HÆÐAR

GETULVERIÐ AÐ VESTANVERÐU OG AUSTAN.

VINDFANG SÉÐ Á FRAMMHLÍÐ

INNGANGUR AÐ 1. HÆÐ
INNGANGUR AÐ 2. HÆÐ

KEYRLEIÐIR MPUR
INNA LÖB

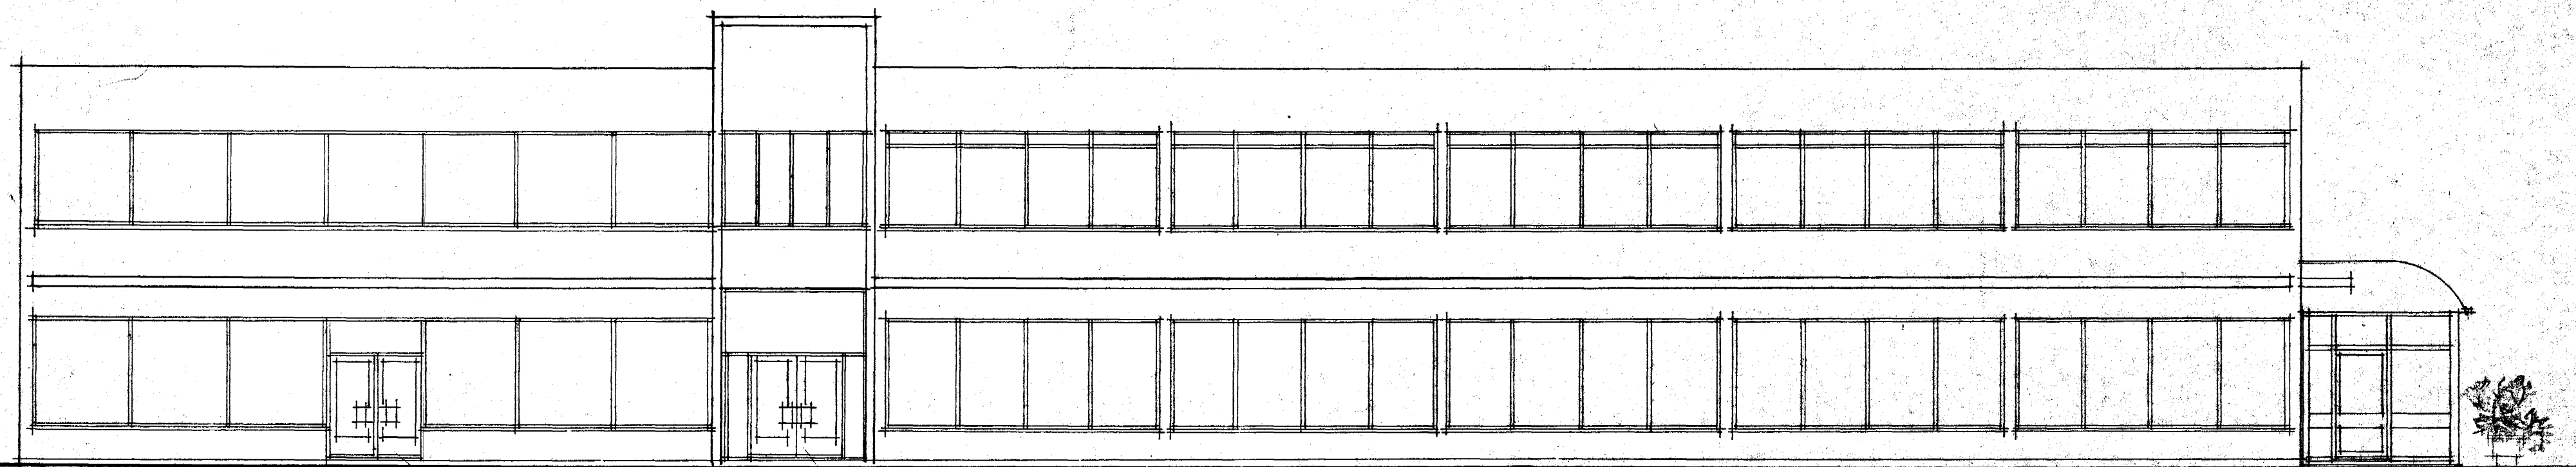

INNGANGUR AÐ VEFSLUN
1. HÆÐAR

INNGANGUR AÐ 2. HÆÐ

VESTUR

VINDFANG SÉÐ Á HLIÐ

BREYTING INNGANGSHURÐ ER FLUTT
FRÁ VESTUR HLIÐ Á SUBURHLÍÐ HÚSS.

VERKEFNI
REYKJAVÍKURVEGUR 72, HAFNARFIRÐI

ÚTLIT 1 : 100

VERK NR.	TEIKN.	TEIKN. NR.
DAGS. JÚLÍ 1990		
BR. MAÍ 1993		104
MAÍ 1995		

ARKO

Jón Róbert Rasmussen

LAUGAVEG 41 SÍMI 21930