

Skráningartafla

Skráningartafla: Reykjavíkurgur 72 Hafnarfrói				Skrásetjari: Brynjar Danielsson													
Landnúmer: 122161				Kennitala: 090467-5229													
Matshlutanúmer: 03				Útgáfa: 4.01t Dags: 31.1.2012													
Uppskipting og lýsing				Stærðir													
D0	D1	D2	D3	D4	D5	D6	D7	D8	D9	D10a	D10b	D11	D12	D16	D17		
Lokun	Rými hæð-00	Notkun texti	Höfuðflokkun	Eignarhald	Botnflötur m²	Milliflötur m²	Stigar m²	Op m²	Brúttóflötur m²	Brúttóflötur sh < 1,8	Salarhæð min	Salarhæð max	Brúttó rúmmál m³	Nettóflötur m²	Birt flatarmál m²	Skiptarúmmál	
					1.419,6	0,0	10,5	17,6	1.402,0	3,5			5.080,0	1.301,4	1.398,5	4.575,626	
													94,6				
	00				473,2	0,0	0,0	0,0	473,2	0,0			1.434,0	434,2	473,2		
A	0001	Kjallari	N	0101	105,2				105,2		3,03	3,03	318,8	92,7	105,2	3,03	280,881
A	0002	Vinnurými	N	0101	65,9				65,9		3,03	3,03	199,7	61,6	65,9	3,03	186,648
A	0003	Geymsla	N	0101	43,5				43,5		3,03	3,03	131,9	40,0	43,5	3,03	121,200
A	0004	Þvottur	T	0101	26,8				26,8		3,03	3,03	81,2	24,3	26,8	3,03	73,629
A	0005	Töskugeymsal	N	0101	17,1				17,1		3,03	3,03	51,8	15,7	17,1	3,03	47,571
A	0006	Gangur	N	0101	47,4				47,4		3,03	3,03	143,6	43,8	47,4	3,03	132,714
A	0007	Borðsalur	N	0101	98,7				98,7		3,03	3,03	299,1	91,9	98,7	3,03	278,457
A	0008	Alþreying	N	0101	68,6				68,6		3,03	3,03	207,9	64,2	68,6	3,03	194,526
	01				473,2	0,0	10,5	0,0	473,2	3,5			1.895,2	441,2	469,7		
A	0101	Hótel	N	0101	442,4				442,4		3,85	4,00	1.776,6	414,0	442,4	4,02	1.664,280
A	0102	Anddyrflöng	N	0201	30,8		10,5		30,8	3,5	0,30	3,85	118,6	27,2	27,3	3,85	104,720
	02				473,2	0,0	0,0	17,6	455,6	0,0			1.656,2	426,0	455,6		
A	0201	Hótel	N	0201	473,2			17,6	455,6		3,50	3,50	1.656,2	426,0	455,6	3,50	1.491,000

Athugasemdir
Útgáfa af skráningartöflu þessari er vegna breytinga á kjallara í mhl 03. aðrir hlutar hússins eru óbreyttir frá fyrri skráningu.
Skráningartafla þessi er byggð á skráningu Erlendar Ární Hjálmarssonar kt. 100355-5239 dagssettri 01.09.2007
Úreldri skráningu: Við útreikning á nettóflötum eru innveggir ekki dregnir frá


Samtögnir summa

Eignarhald	Eignarhald	Notkun texti	Birt flatarmál m²	Skiptarúmmál Séreign og séreign m³	Séreign og séreign m³
	0101	Hótel	915,6	2.979.908	2.979.908
	0201	Hótel	482,9	1.595.720	1.595.720
		Alls	1.398,5	4.575,626	4.575,626

259 nínartafla: Reykjavíkurgur 72 Hafnarfrói				Skrásetjari: Brynjar Danielsson			
Landnúmer: 122161				Kennitala: 090467-5229			
Matshlutanúmer: 03				Útgáfa: 4.01t Dags: 31.1.2012			
	Botnplata	Hjúpflötir					
	Botnplata m²	Utriplata m²	Utvæggir m²	bar af: Glugga- og dyraop m²	pak m²	bar af: Þakgluggar og þakop m²	
Matshluti	94,6	473,2	777,9	256,0	473,2		

Yfirlit	Innan hæða	Útan hæða	A	B	C	Alls
Botnflötur / m²	1.419,6					1.419,6
Brúttóflötur / m²	1.402,0					1.402,0
Brúttórúmmál / m³	5.080,0					5.080,0
Nettóflötur / m²	1.301,4					1.301,4
Birt flatarmál / m²	1.398,5					1.398,5
Skiptarúmmál / m³	4.575,626					4.575,626

ÚTLIT 1:100

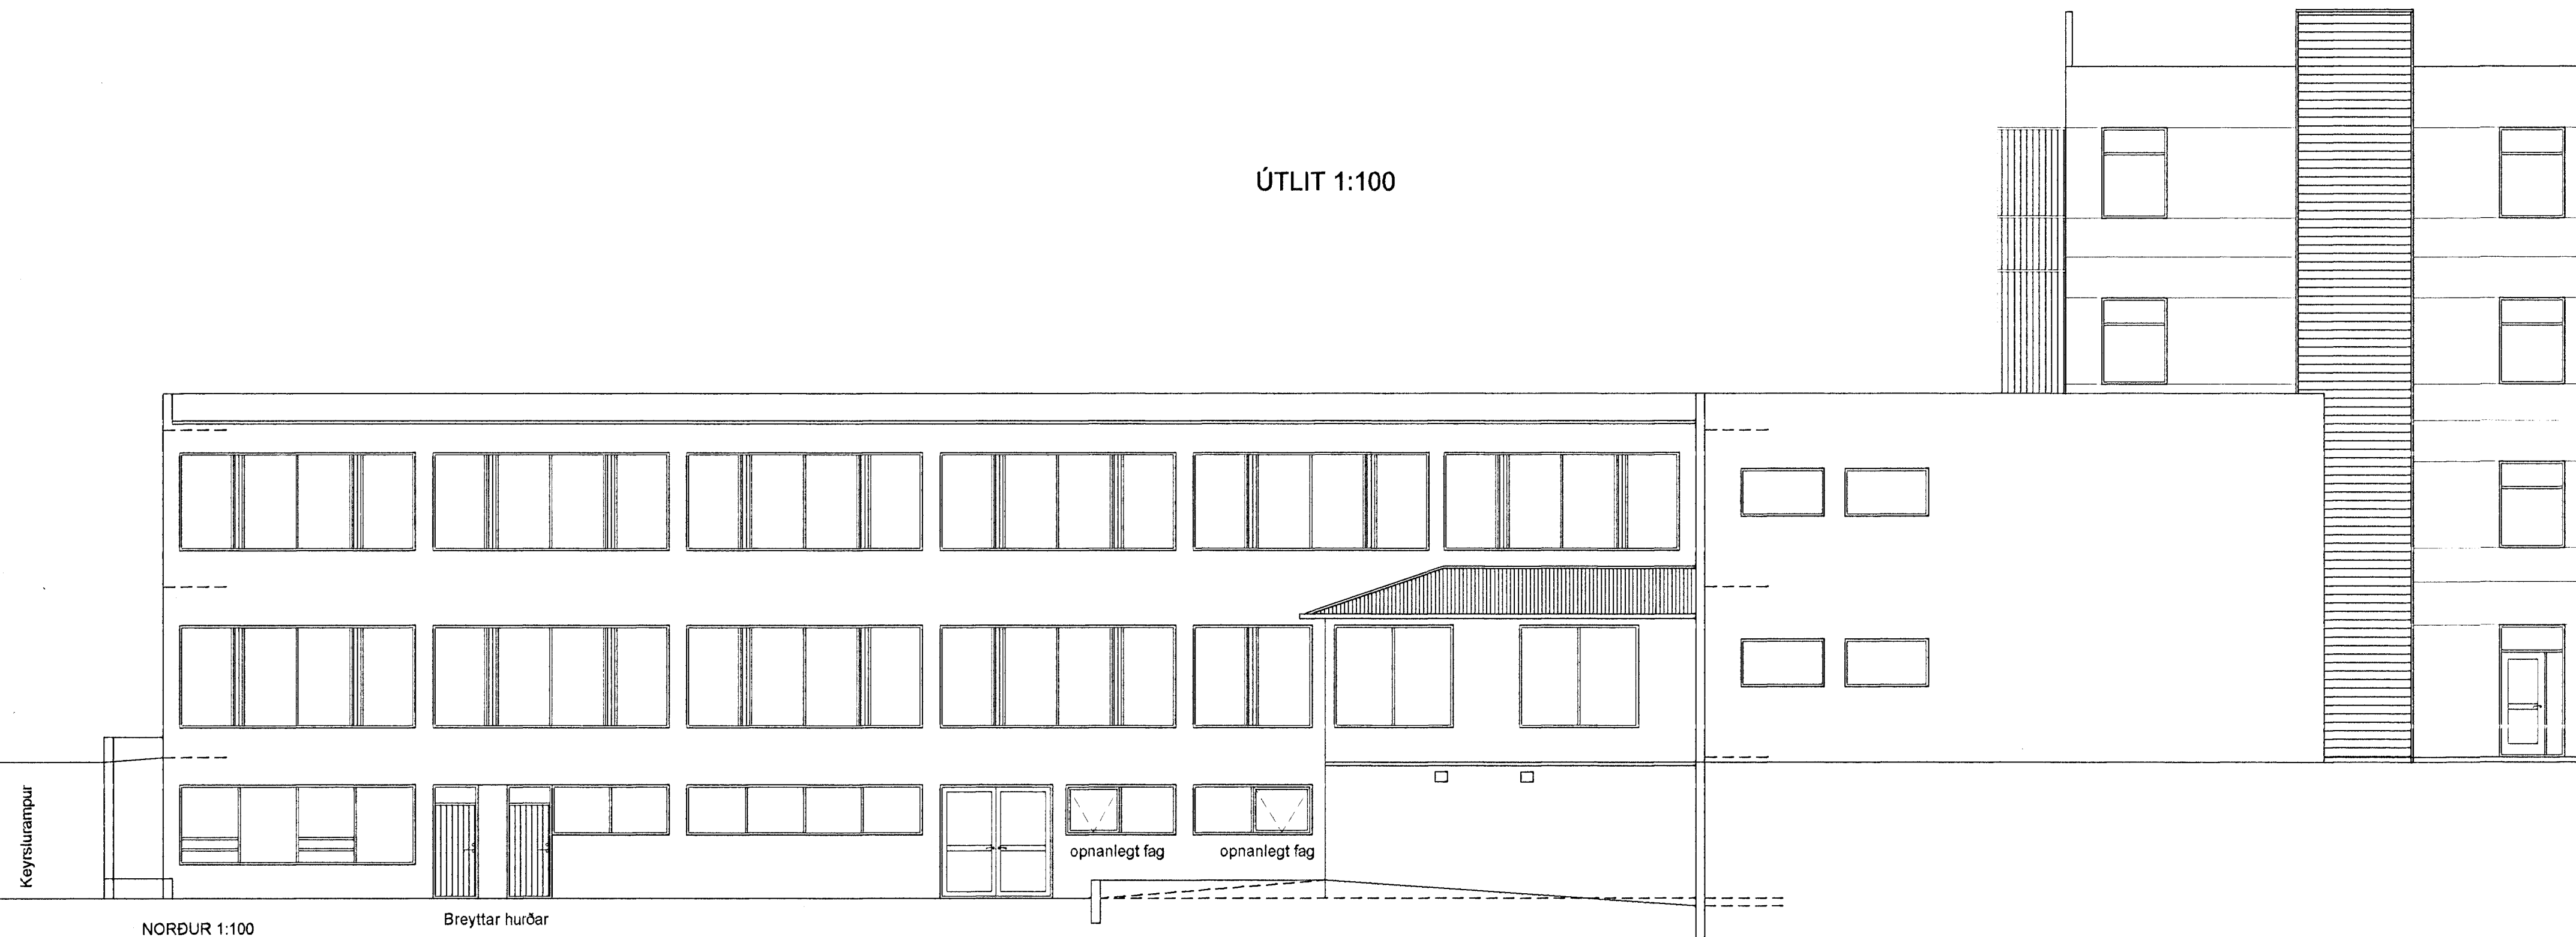

Skráning uppfærð, beitt við útlit norðurhúðar mhl 03.

Önyx ehf		Brynjar Danielsson Byggingafr. Stórákrika 53 270 Mosfellsbæ Sími. 861 5655 Netfang. onyx@onyx.is Veffang. www.onyx.is	
Dgr. nr.	Breyting.	af	dags
1	Skráning uppfærð	BD	22.02.12
2			
3			
4			
5			
6			
7			
8			

VERKEFNI **REYKJAVÍKURVEGUR 72 HF**

TEIKNING. **Inna skipulag í kjallara mhl 03 breyting - skráningartafla**

TEIKN nr. **A002**

YFIRFARIN OG SAMPYKKT. **Kl. 09.04.67-5229**

MÆLIKVARÐI 1:100

Óg náð á teikningunni eru í mm. 0,0 100 200 300 400 500 600 700 800 900 1000mm