


GRUNNMYND 1:100

# Samþykkt bann

## *Byggingafulltrúinn / Hafn*

F.h. Sigurður Steinar Jónsson

Byggingafulltrúinn / Hafnarfjörður  
F.h. Sigurður Steinar Jónasson

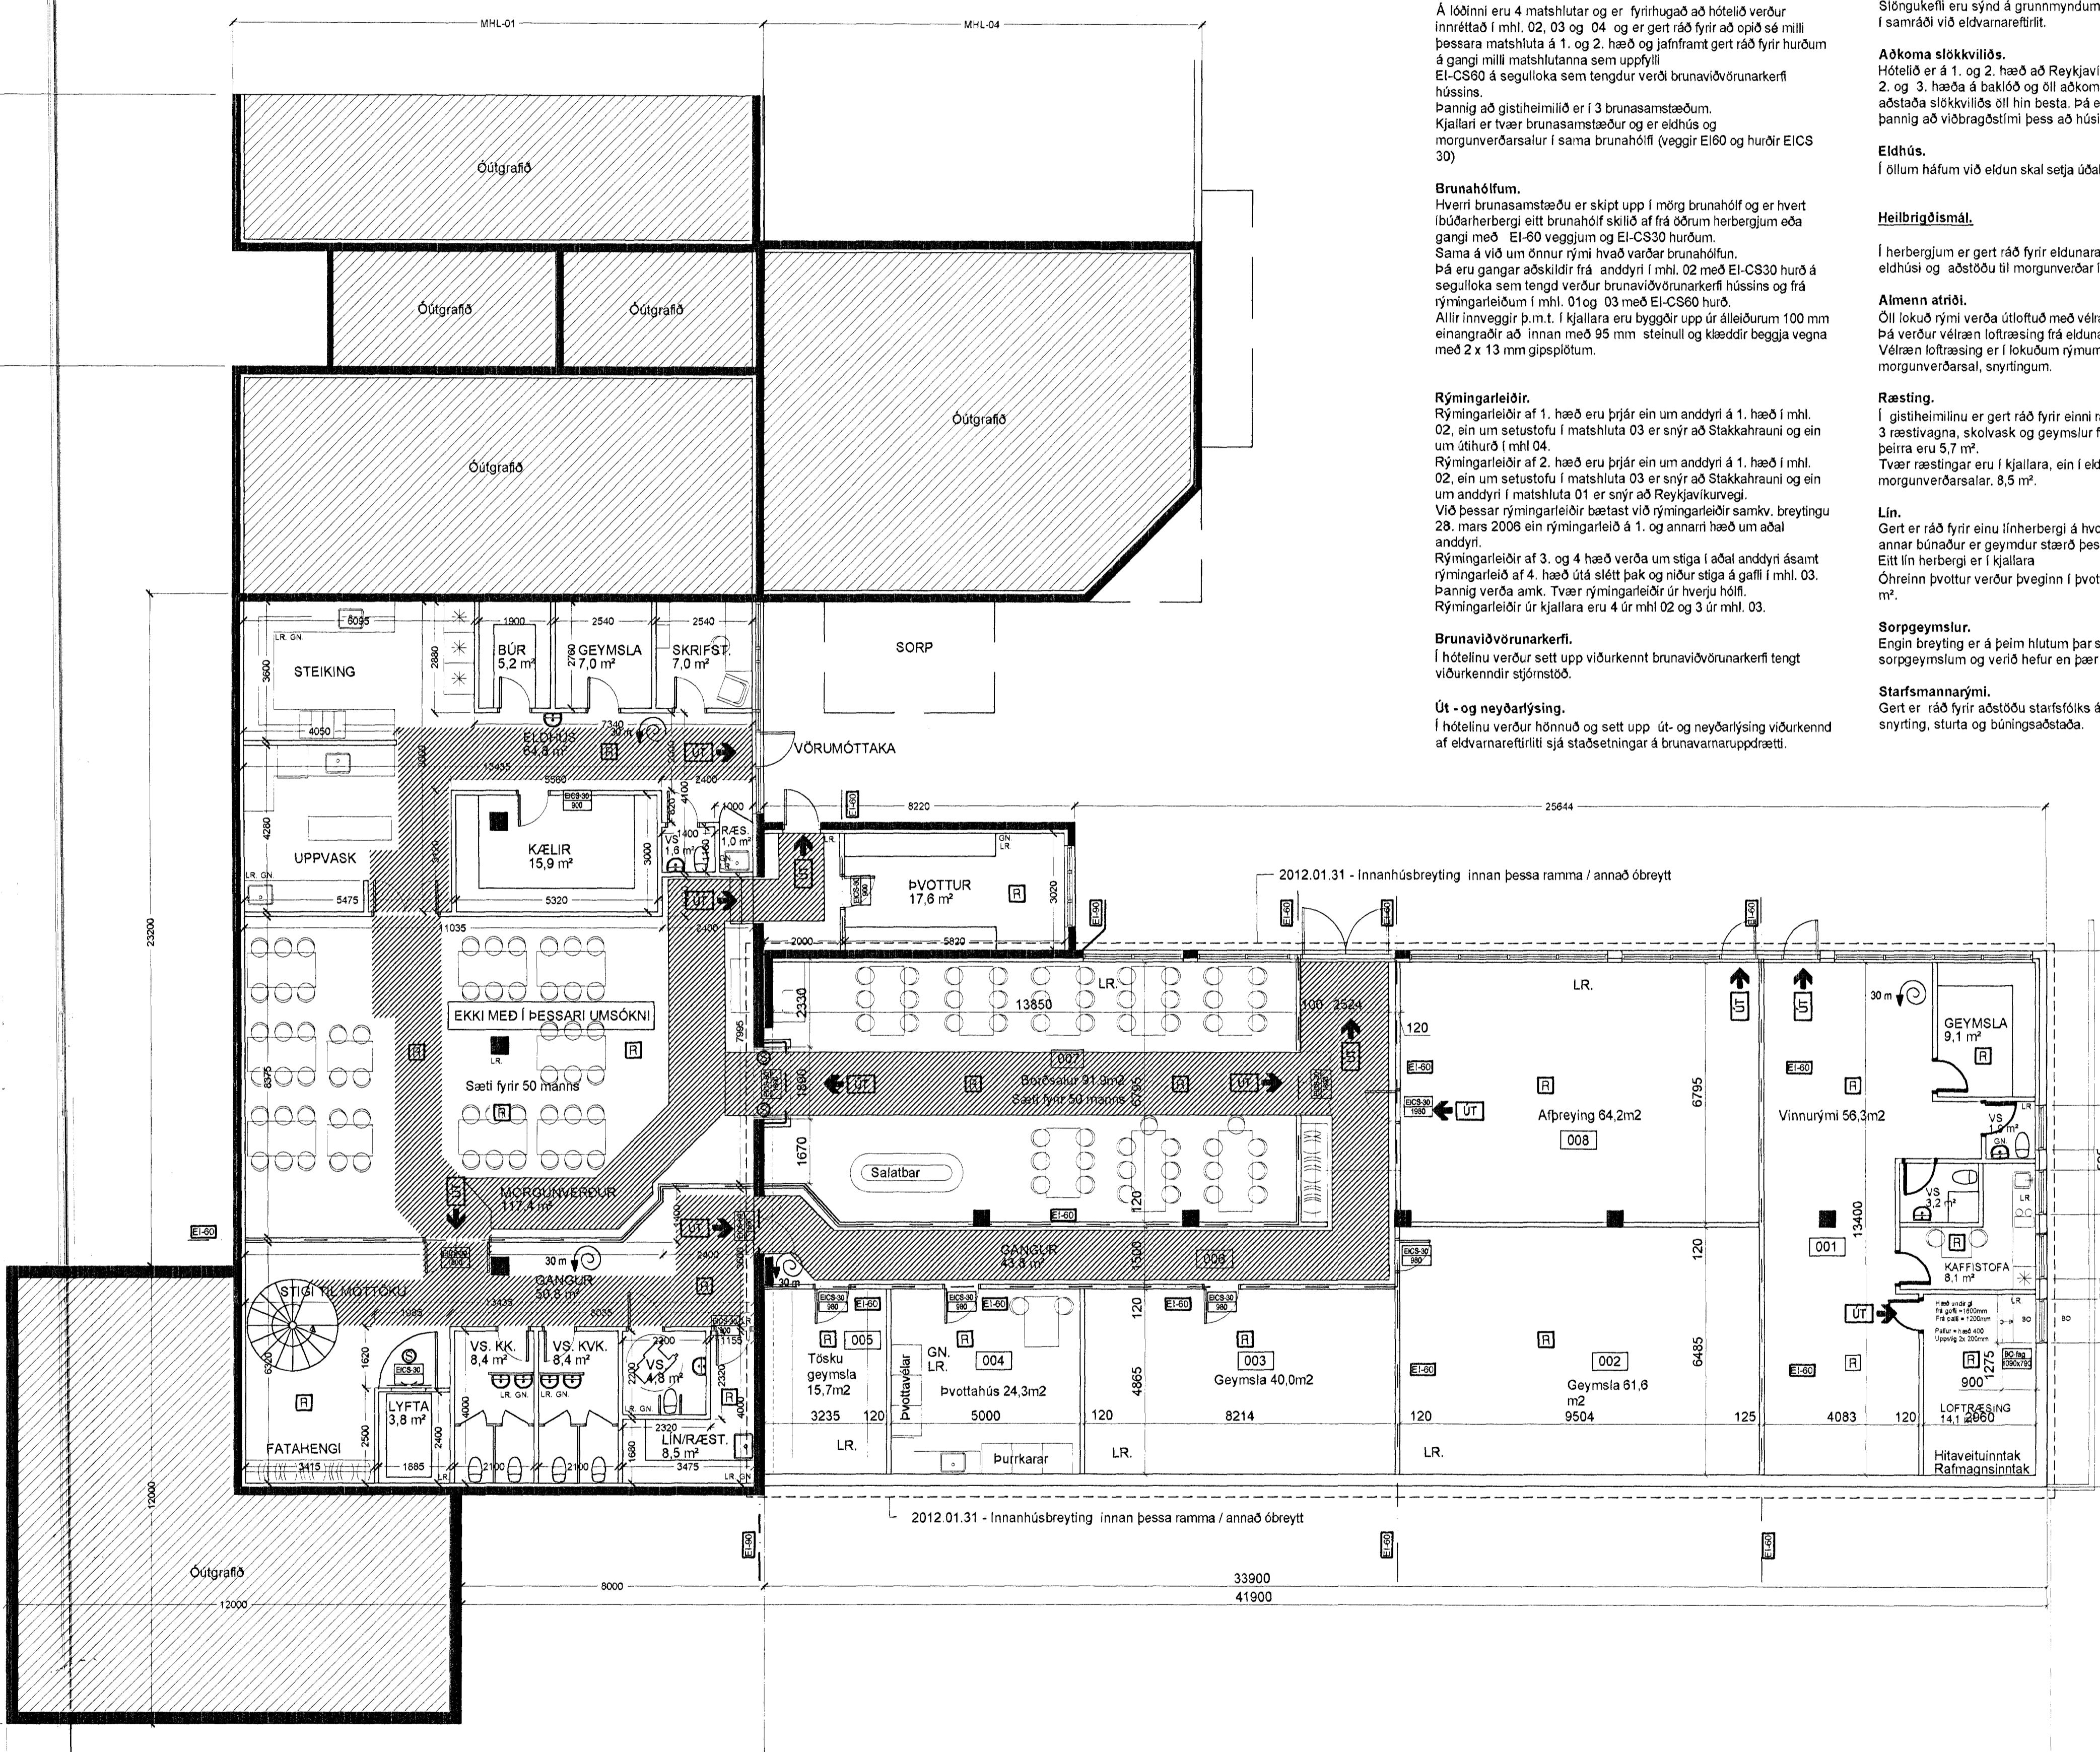

ekki með í þessari umsókn

breytt innraskipulag

MHL-0

MHL-C

\*1= Húsnaði mælt upp, stærðir uppfærðar, bælt við útliti norðurhliðar á teikningu A002.

<b>Ónyx ehf</b>				Brynjar Danielsson Byggingafr. Stórkrikkar 53 270 Mosfellsbæ Sími. 861 5655 Netfang. onyx@onyx.is Veffang. www.onyx.is
nr.	Breyting.	af	dags	VERKEFNI
1	"1	BD	22.02.12	<b>REYKJAVÍKURVEGUR 72 HF</b>
2				TEIKNING.
3				<i>Innra skipulag í kjallara mht 03 breyting</i>
4				TEIKN nr.
5				A001
6				YFIRFARIN OG SAMÞYKKT.
7				MÆLIKVARÐI. 1:100
8				Öll mál á teikningunni eru í mm.