




GRUNNMYND 1:200

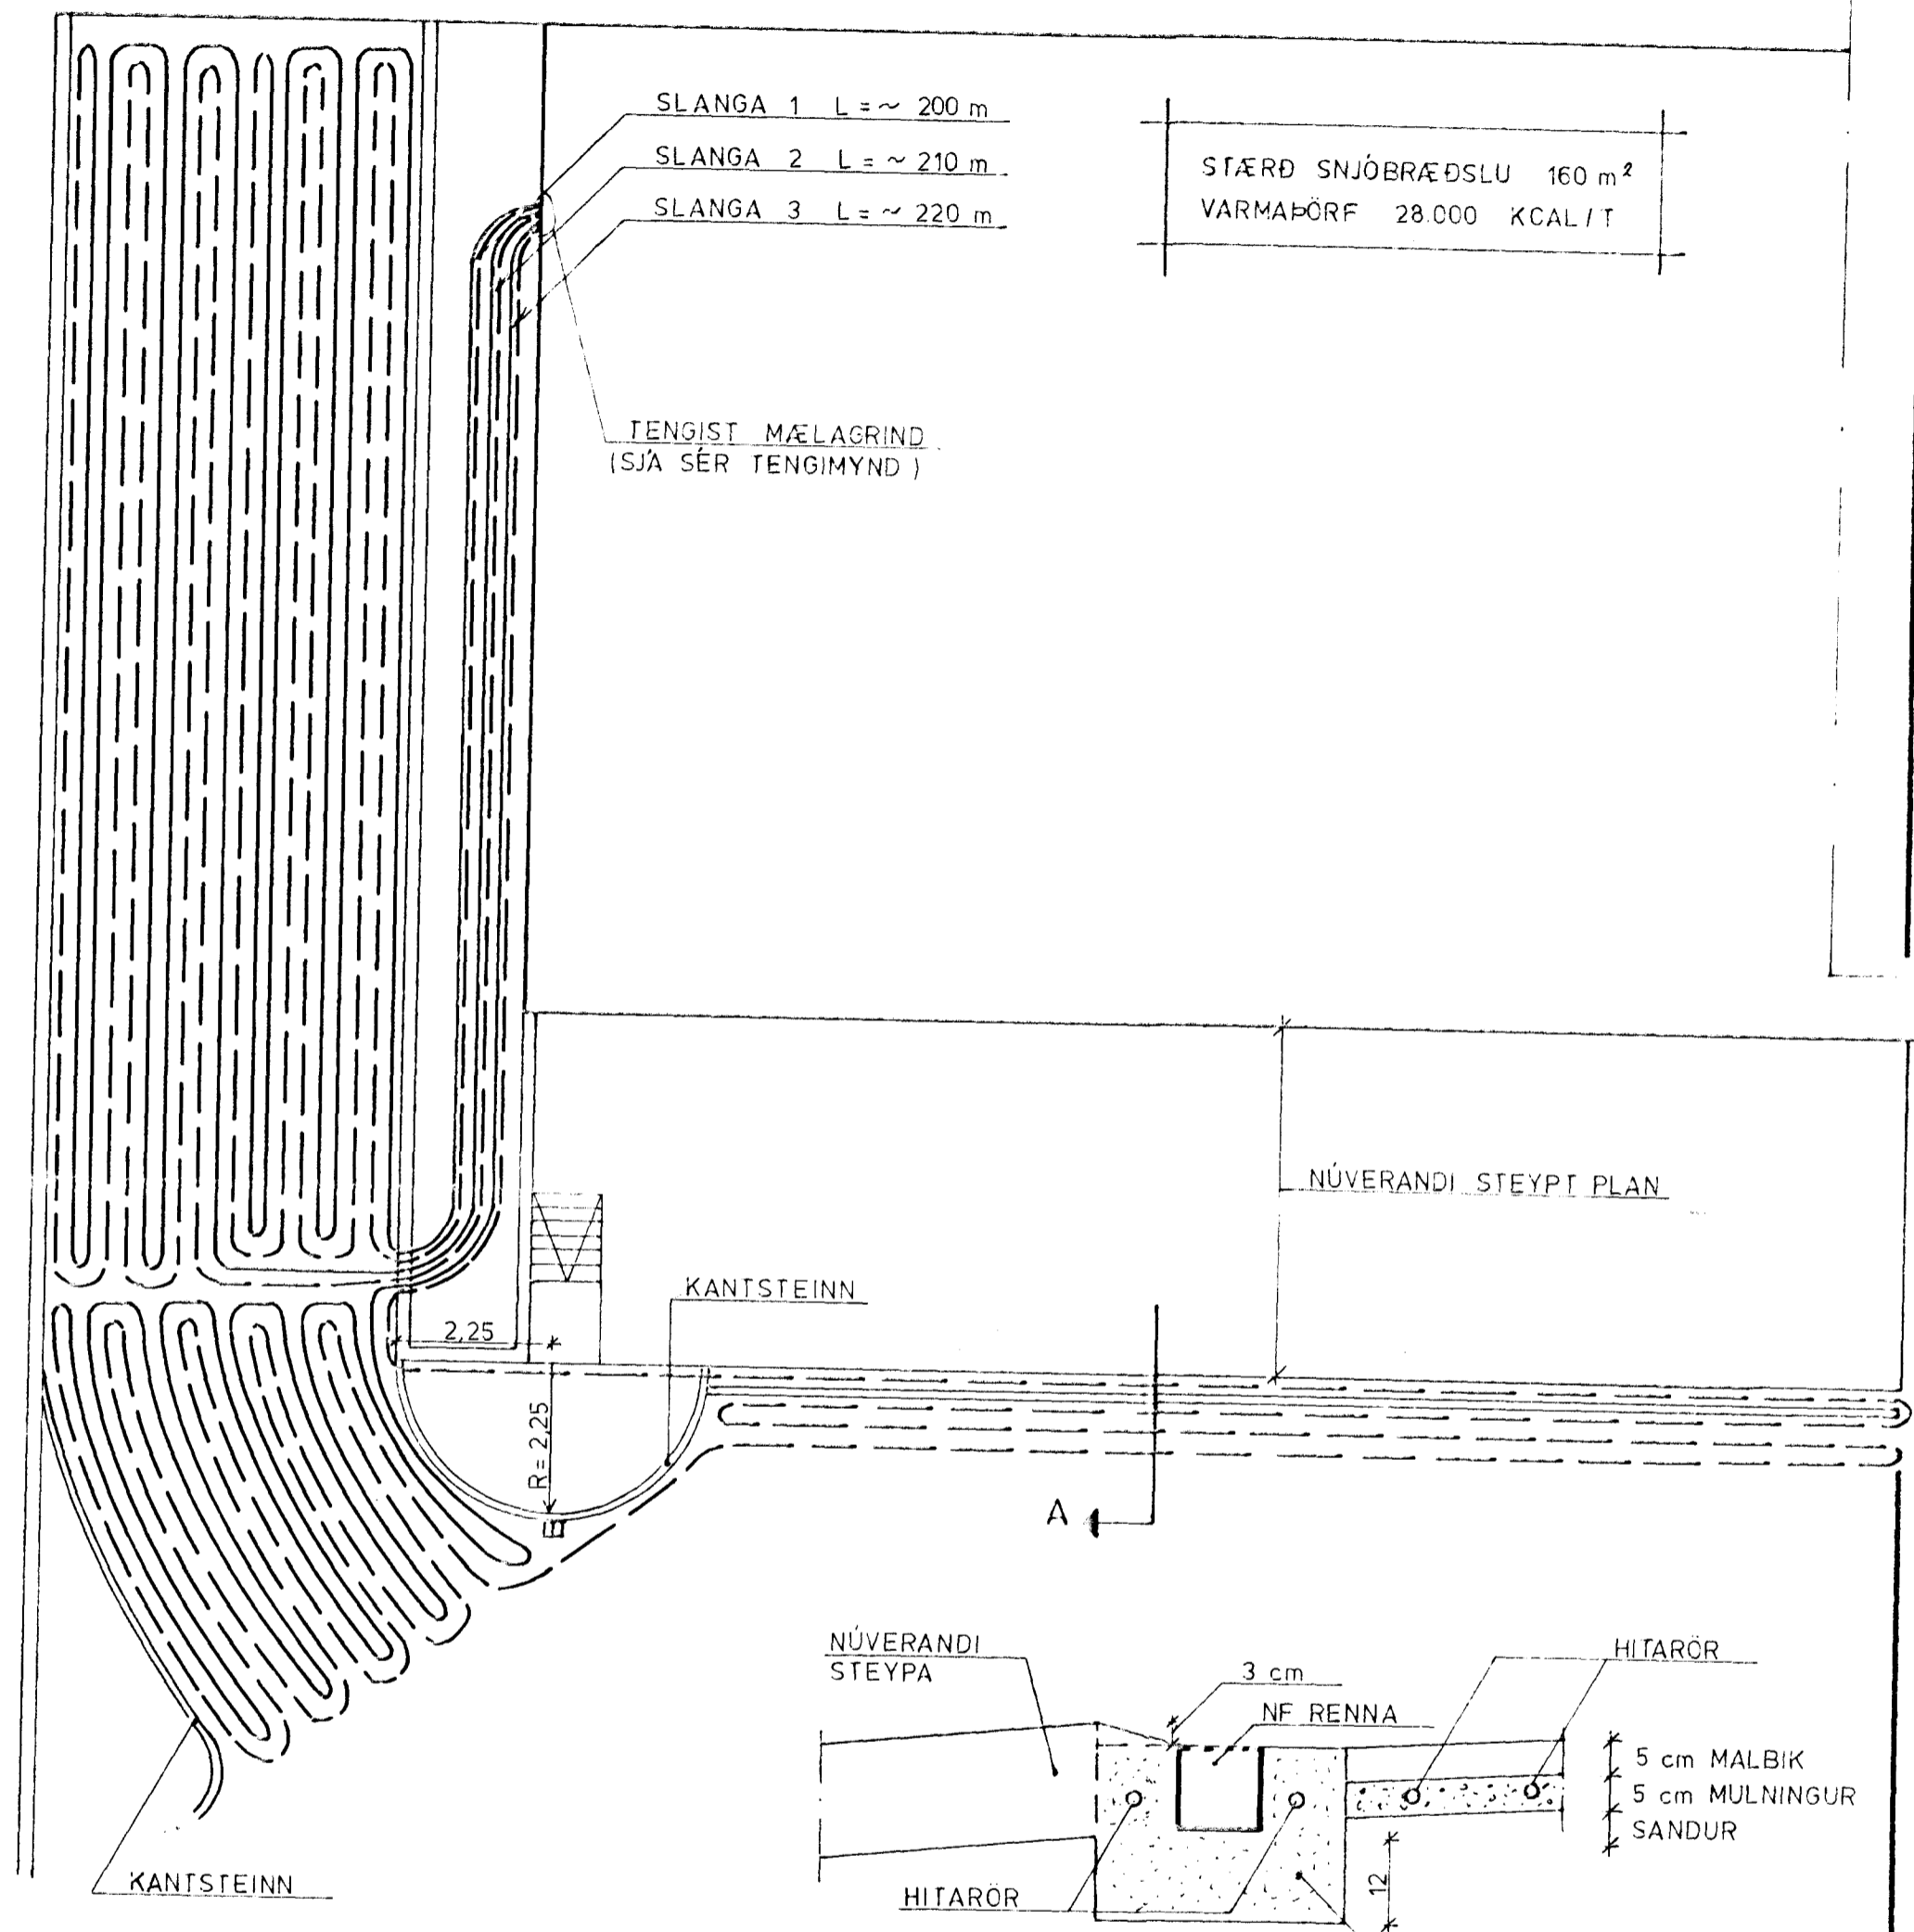

SNID A 1:10

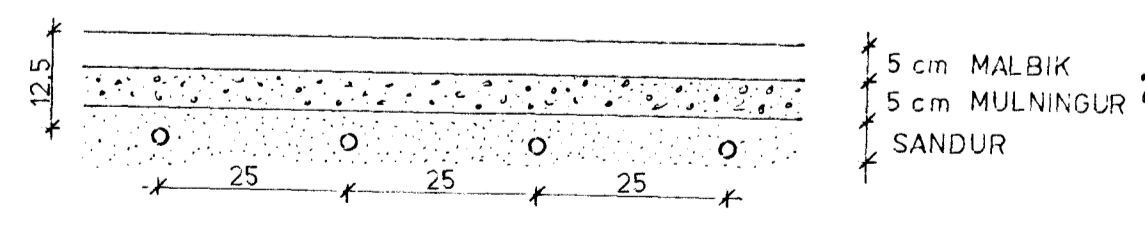

ÞVERSNIÐ 1:10

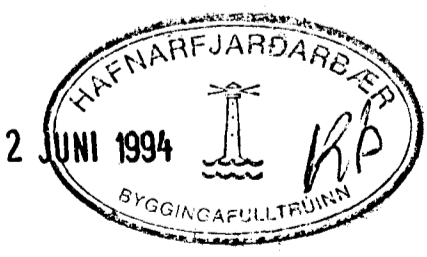

HAGVIRKI HF KLETTUR SKÚTAHRAUN 2 - 220 HAFNARFIRDI - Sími 53999	Verk nr.
	Teikning nr.
	Mælikvarði
	Dagsetning
REYKJAVÍKURVEGUR 72, HAFNARFIRDI GRUNNMYND, YFIRBORÐ OG SNJÓBRÆÐSLA	
SNJÓBRÆÐSLU BÆTT VIÐ JUNI '94	Hannað / Teiknað / Yfirfarið / Samþykkt [Signatures]