



GRUNNMYND 1:200

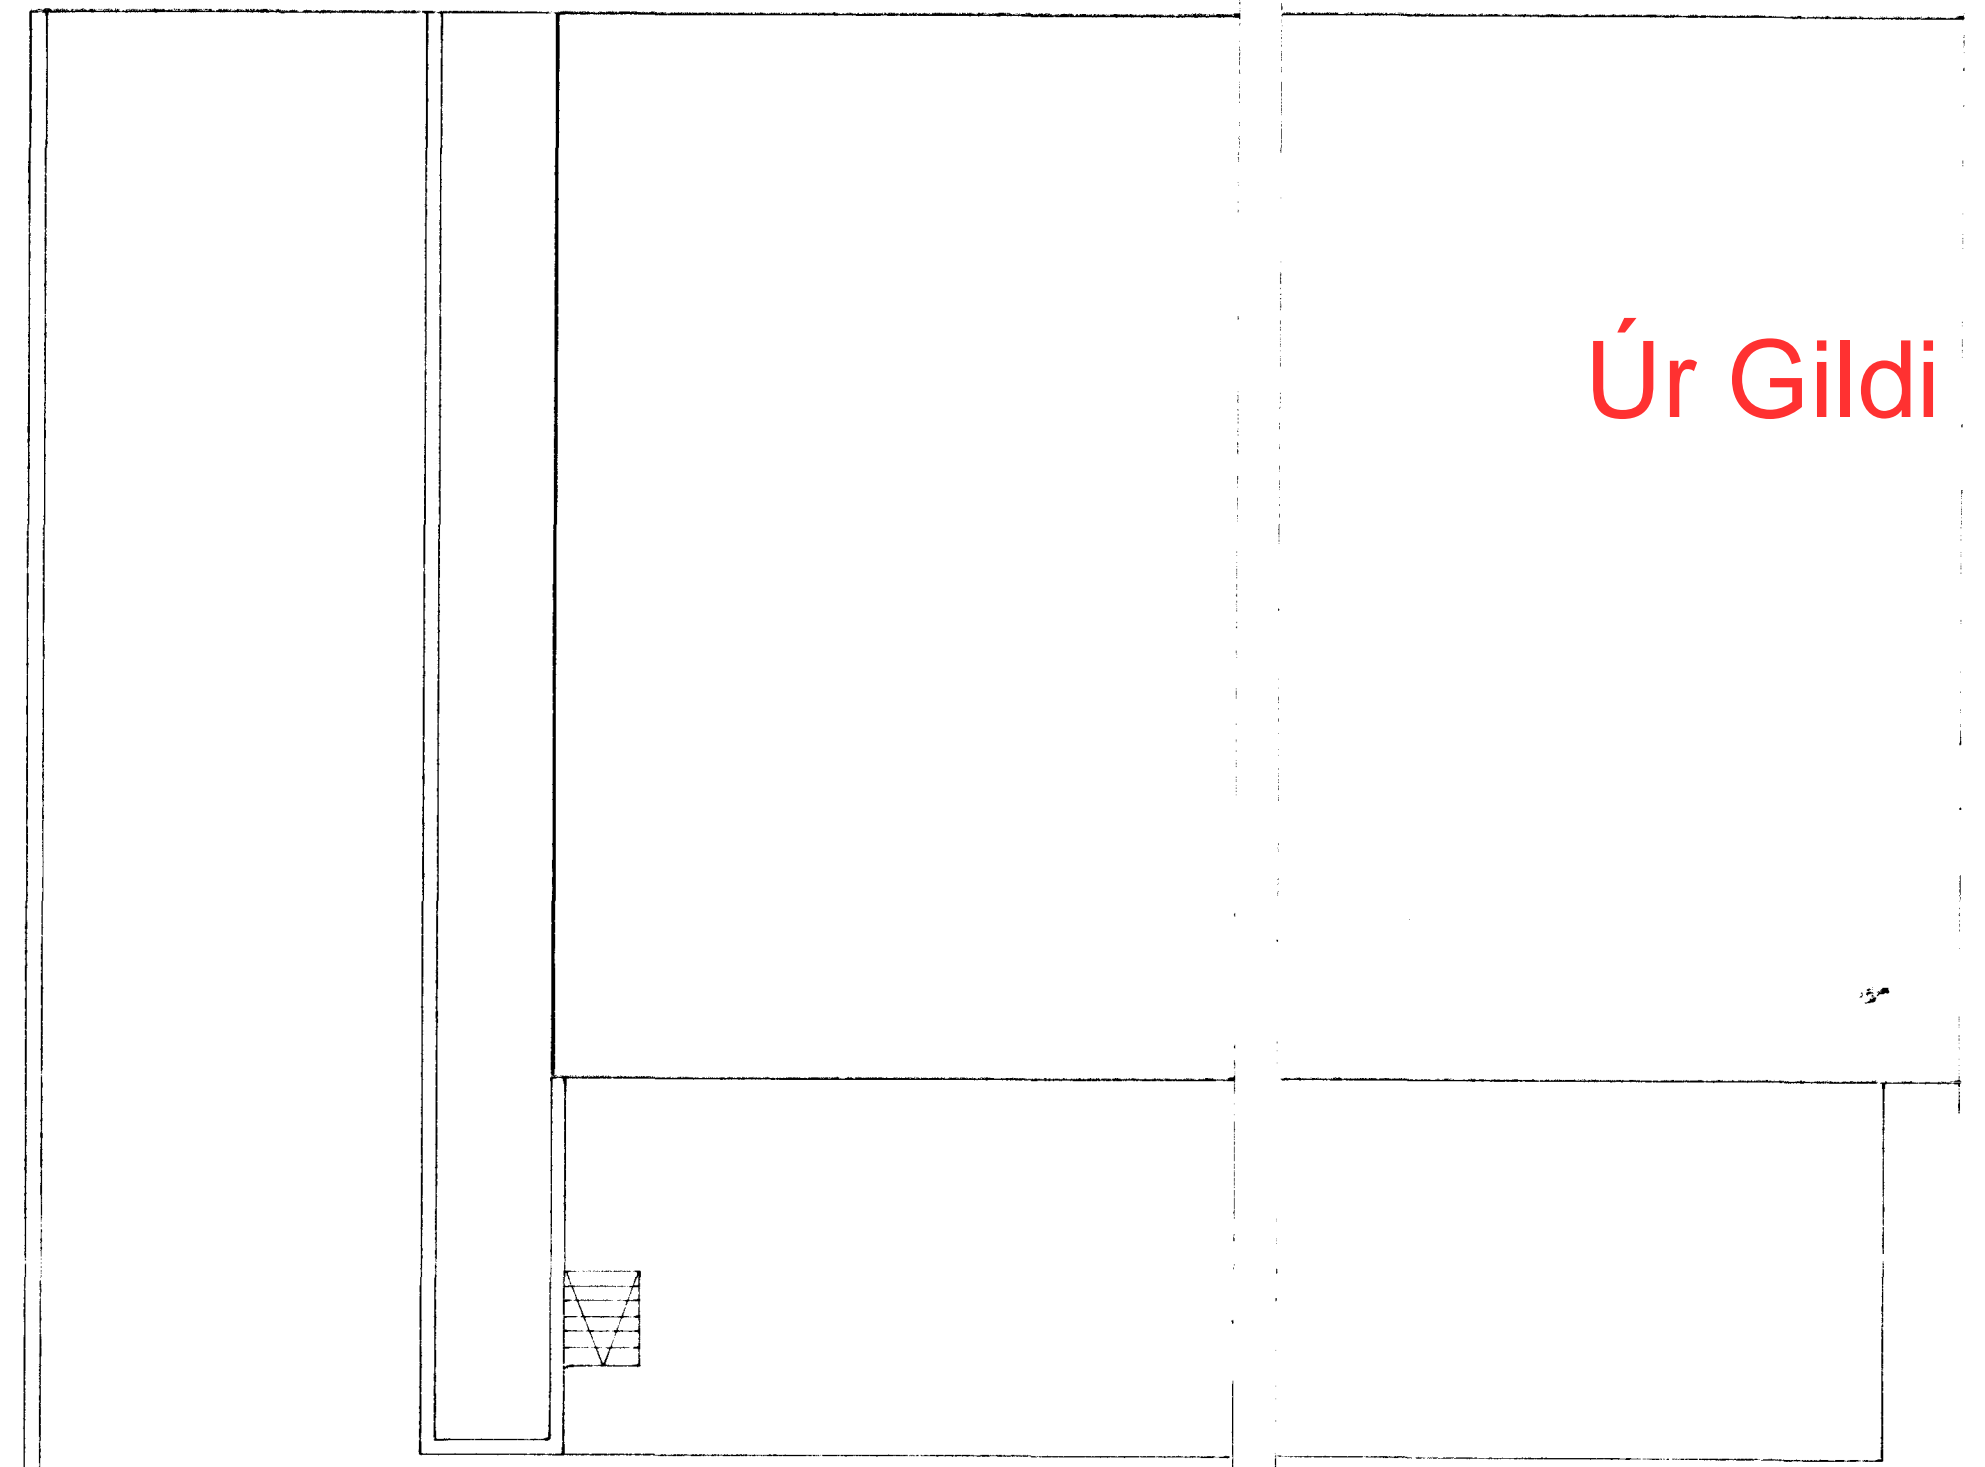

Úr Gildi

Ósamþykkt vegna.
grjótswelgs, sensor eltri
L1 laugdur.
* Snid af grjótswelg: af 0
af nota ?

 HAGVIRKI HF KLETTUR		Verð nr. Teikning nr.
REYKJAVÍKURVEGUR 72, HAFNARFIRÐI GRUNNMYND, YFIRBÓÐ OG SNJÓBRÆÐSLA		2 Mælikvarði 1:200
Hannað Teiknað Yfirfarð Samþykkt		Dagsetning MAÍ '94
Hannað Teiknað Yfirfarð Samþykkt		Hannað Teiknað Yfirfarð Samþykkt