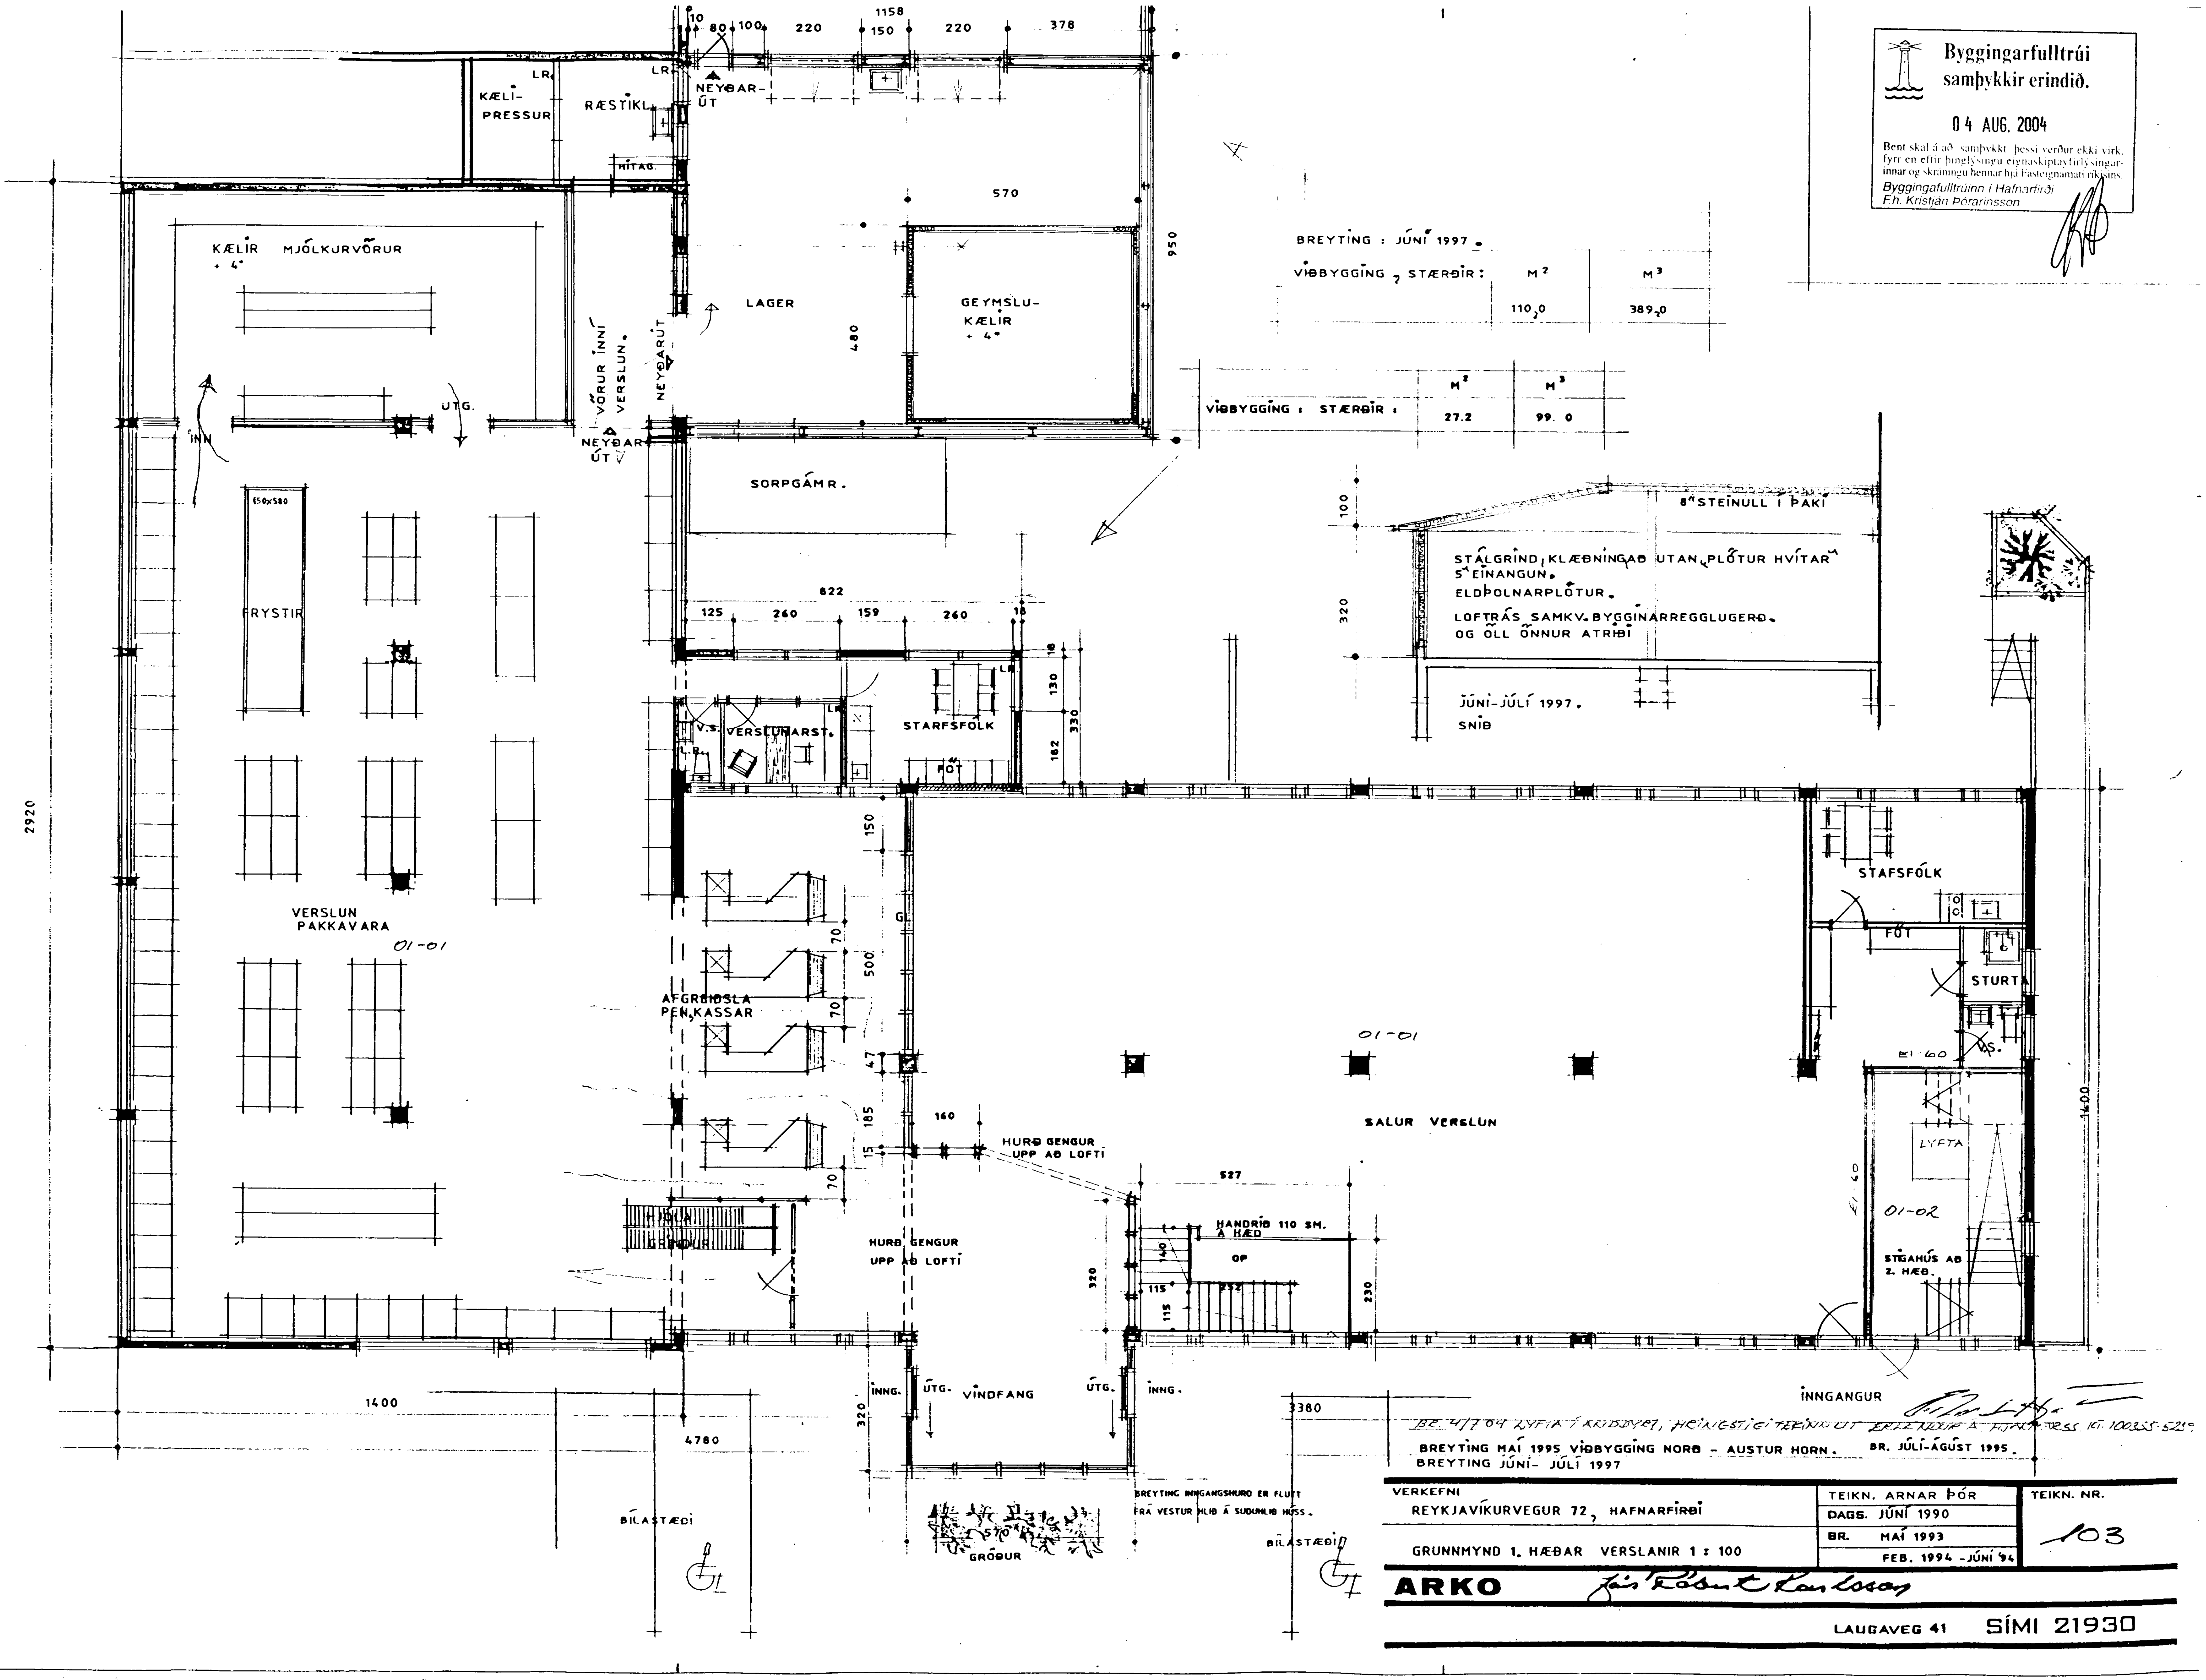
Byggingarfulltrúi samþykkir erindið.
04 AUG. 2004
Bent skal á að samþykkt þessi verður ekki virk, fyrr en eftir þinglýsingu eignaskiptayfirlýsingarinnar og skráningu hennar hjá Fasteignamati ríkisins.
Byggingafulltrúinn í Hafnarfirði
Fh. Kristján Þórarinsson
KÆLI-PRESSUR
RÆSTIKL.
NEYÐAR-ÚT
HITAG.
KÆLIR MJÓLKURVÖRUR + 4°
LAGER
GEYMSLU-KÆLIR + 4°
VÖRUR INNÍ VERSLUN.
NEYÐARÚT
INN
ÚTG.
NEYÐAR ÚT
SORPGÁMR.
FRYSTIR
VERSLUN PAKKAVARA
01-01
V.S.
VERSLUNARST.
STARFSFÓLK
FÓT
AFGREIÐSLA PEN.KASSAR
HURÐ GENGUR UPP AÐ LOFTI
HURÐ GENGUR UPP AÐ LOFTI
HANDRIÐ 110 SM. Á HÆÐ
OP
SALUR VERSLUN
01-01
STAFSFÓLK
FÓT
STURTA
LYFTA
01-02
STIGAHÚS AÐ 2. HÆÐ.
INNG.
ÚTG.
VINDFANG
ÚTG.
INNG.
INNGANGUR
BÍLASTÆÐI
BÍLASTÆÐI
GRÓÐUR
BREYTING INNGANGSHURÐ ER FLUTT FRÁ VESTUR HLIÐ Á SUÐURHLIÐ HÚSS.
BREYTING : JÚNÍ 1997
VIÐBYGGING, STÆRÐIR: M² M³
110,0 389,0
VIÐBYGGING : STÆRÐIR : M² M³
27.2 99.0
8" STEINULL Í ÞAKI
STÁLGRIND, KLÆÐNINGAÐ UTAN, PLÖTUR HVÍTAR 5" EINANGUN.
ELDÞOLNARPLÖTUR.
LOFTRÁS SAMKV. BYGGINARREGGLUGERÐ. OG ÖLL ÖNNUR ATRIÐI
JÚNÍ-JÚLÍ 1997.
SNIÐ
BREYTING MAÍ 1995 VIÐBYGGING NORÐ - AUSTUR HORN.
BR. JÚLÍ-ÁGÚST 1995.
BREYTING JÚNÍ- JÚLÍ 1997
VERKEFNI
REYKJAVÍKURVEGUR 72, HAFNARFIRÐI
GRUNNMYND 1. HÆÐAR VERSLANIR 1 : 100
TEIKN. ARNAR ÞÓR
DAGS. JÚNÍ 1990
BR. MAÍ 1993
FEB. 1994 - JÚNÍ 94
TEIKN. NR.
103
ARKO
LAUGAVEG 41
SÍMI 21930