



Táknrænt snið/op í þakplötu/þakgluggar

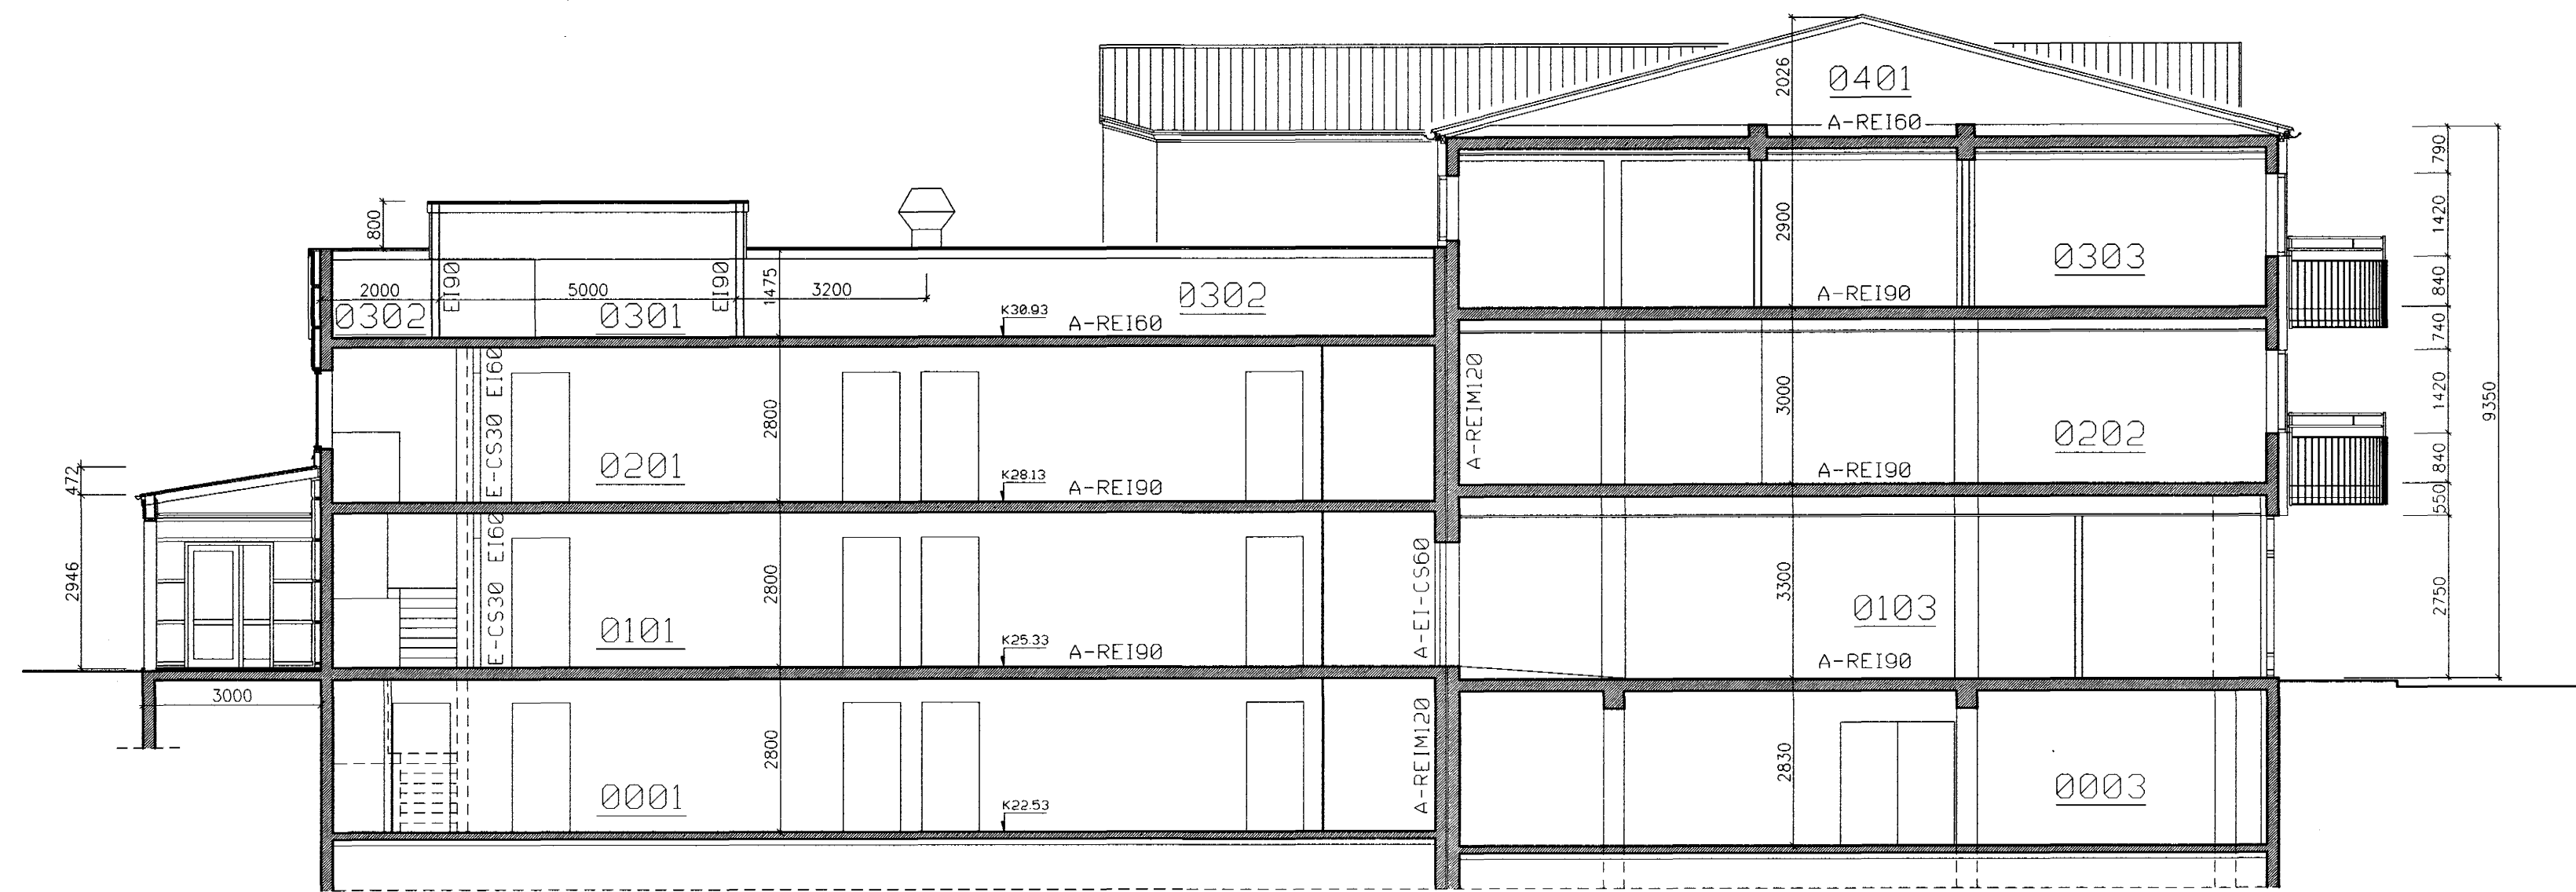


SNID A-A

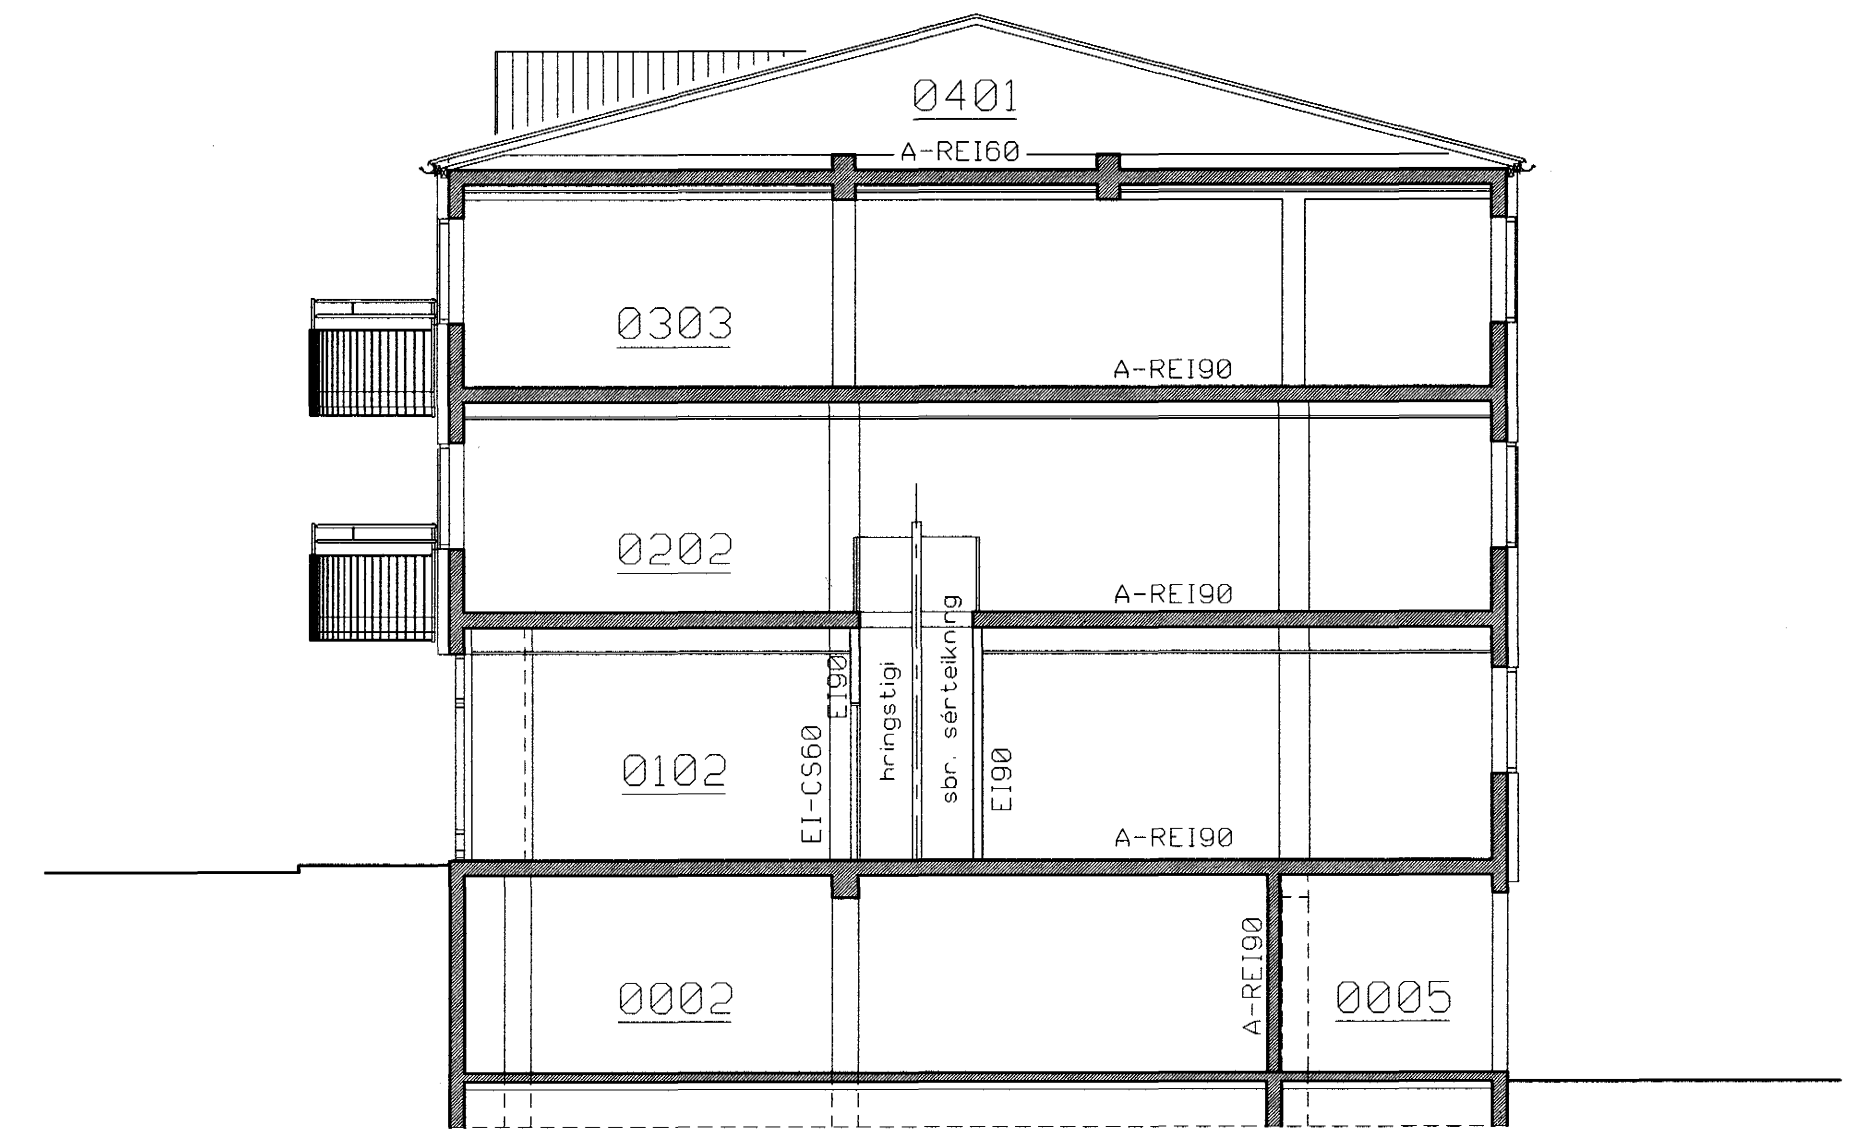


Táknrænt snið Q-Q

Allar klæðningar í loftum og á veggjum
í flokki 1 skv. byggingarreglugerð.

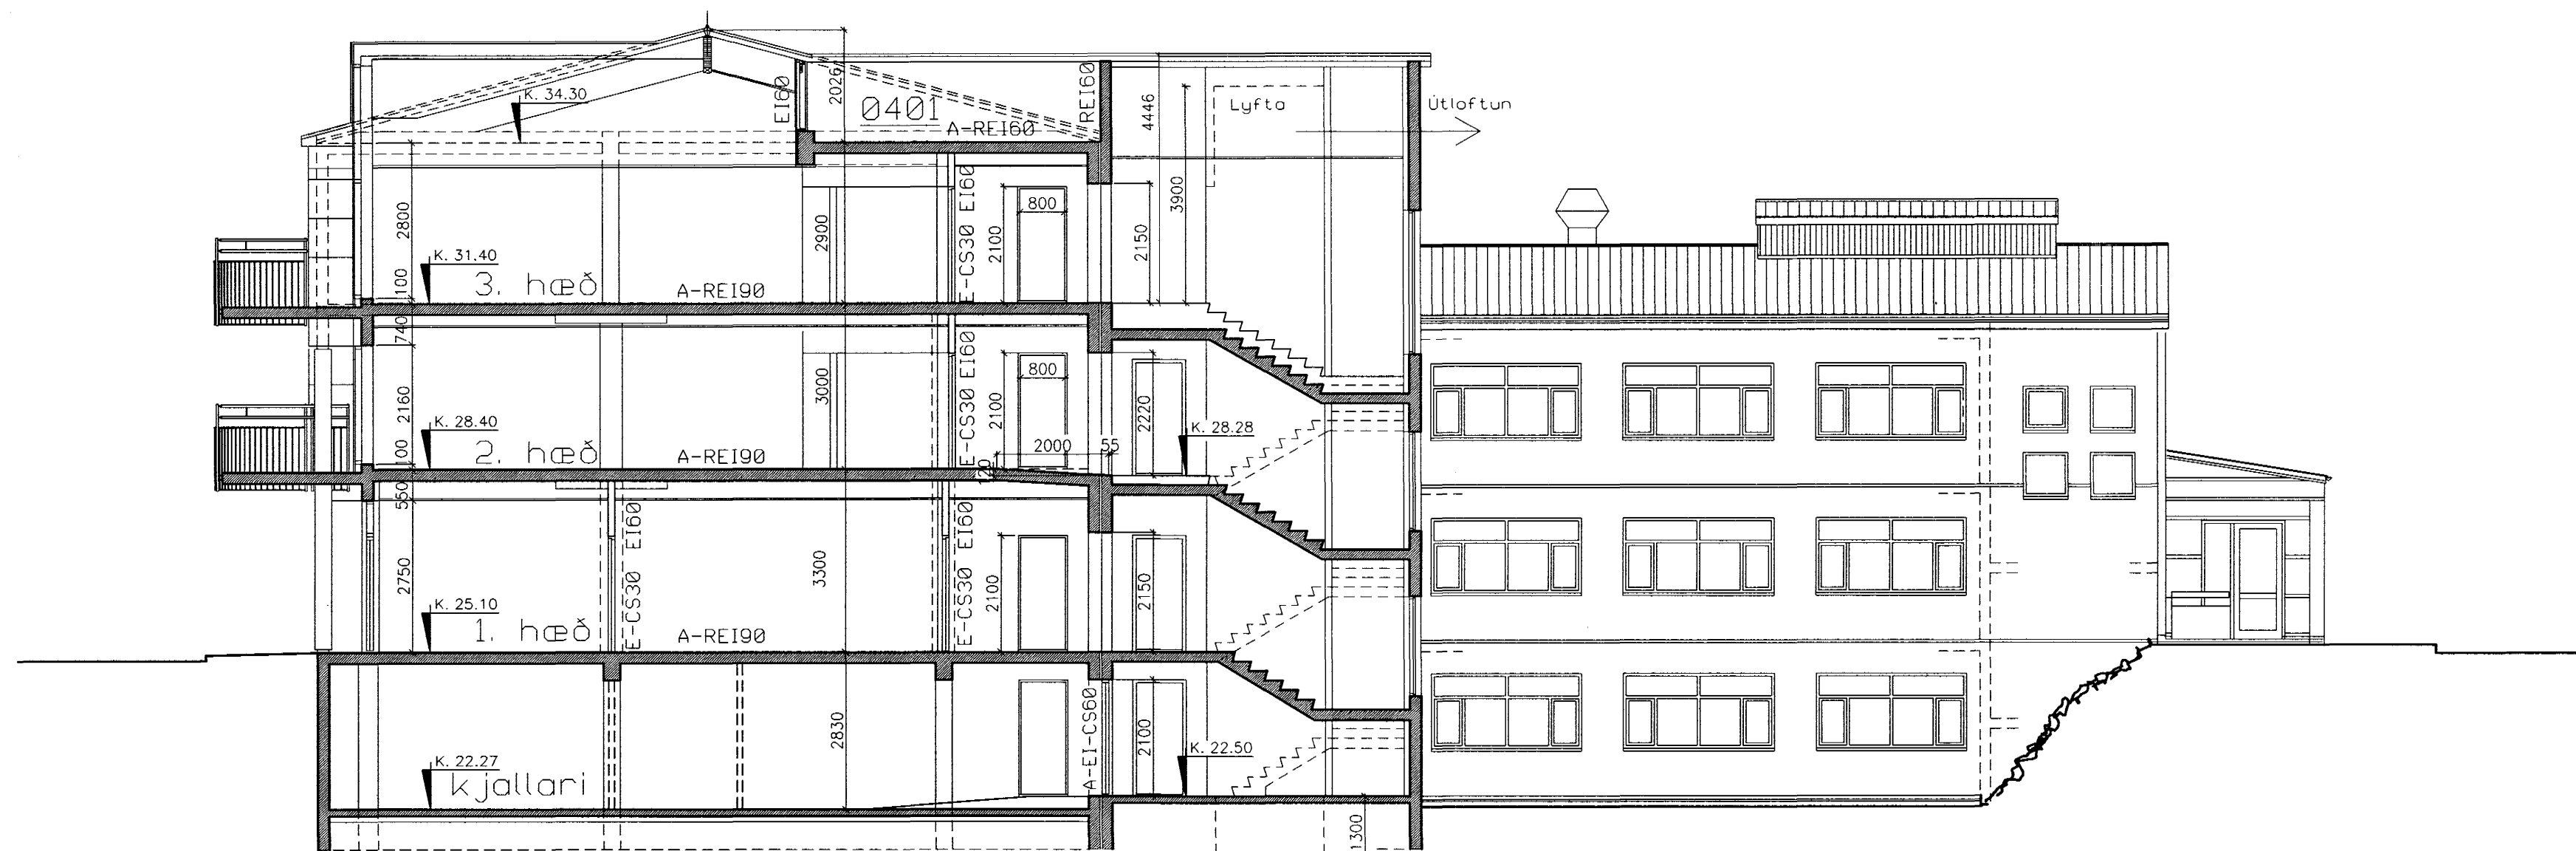

SNID B-B

Stigi aðlagður breyttum gólfkotum framhúss

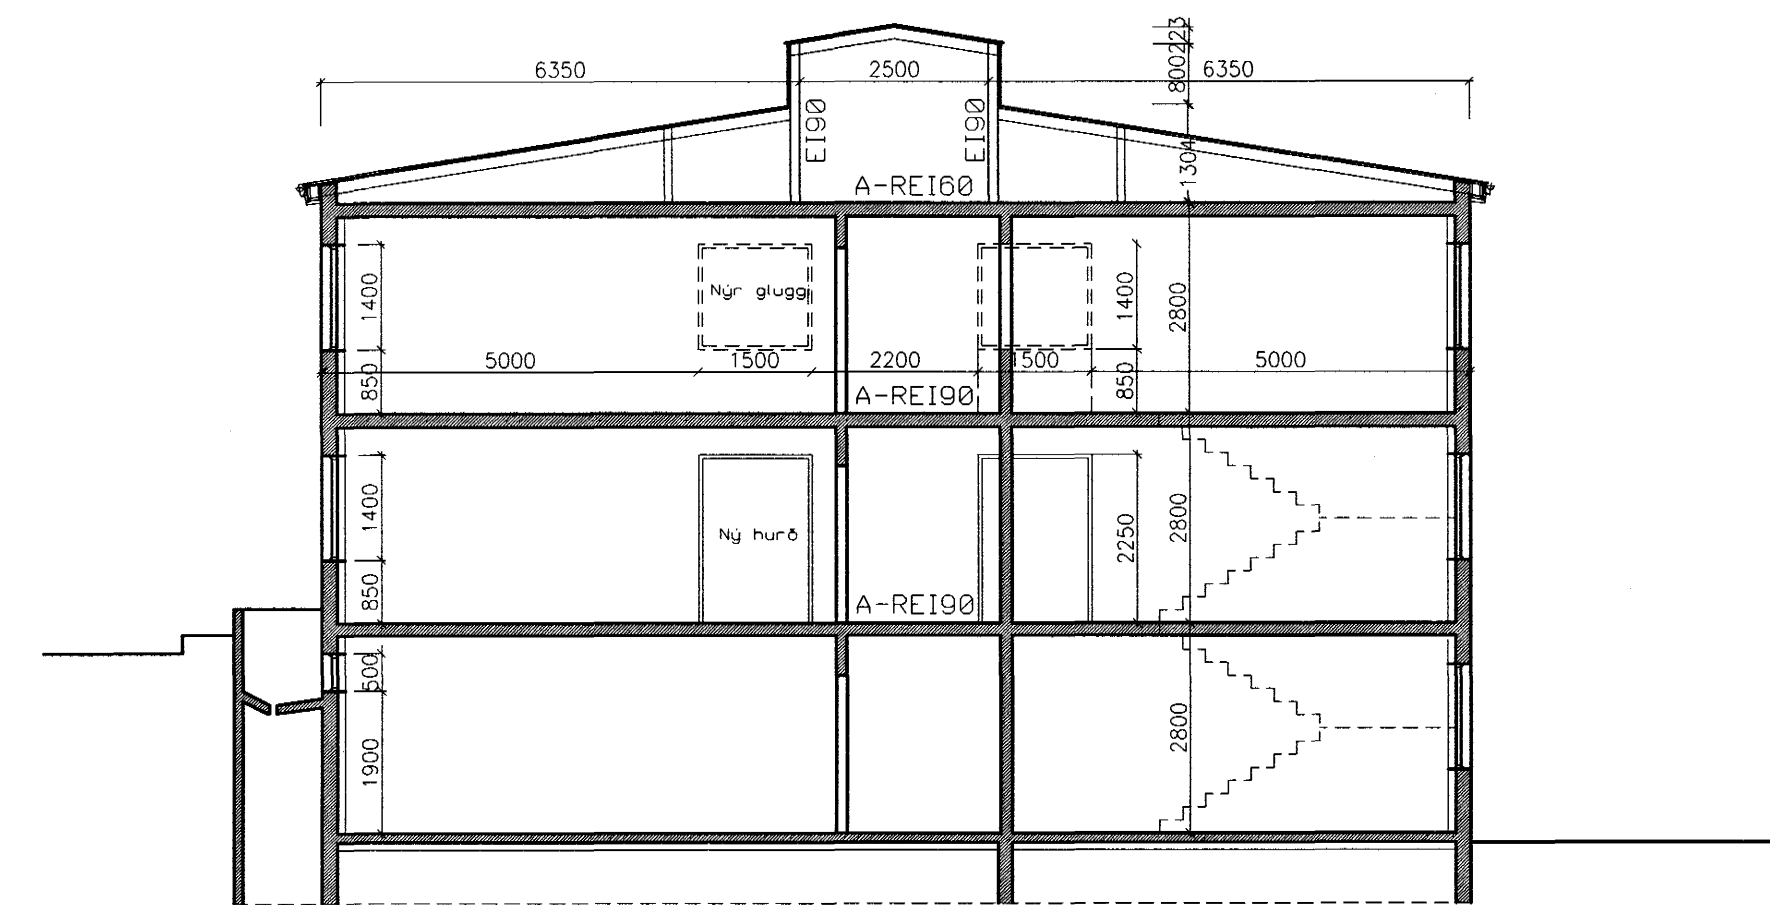

SNID C-C

Sjá byggingarlýsingu og lýsingu eldvarna á teikningu A13-N.
Sjá einnig texta um breytingar á teikningu A123-N.

Endursk. 1: 02.03.'01 Skipulag og innrétting 1. hæðar, -
snið A-A / dyr í eldvarnavegg,
snið Q-Q / hringstigi milli hæða.

Endursk. 2: 01.04.'01 Norðurhluti 1. hæðar framhúss fer skráningar-
númerið 0103.

| | | |
|---------------------------------|--------------|----------------|
| REYKJAVÍKURVEGUR 76 HAFNARFIRDI | H. NG/GeSO | Nr. A163-N |
| Sniðmyndir | M. 1:100 | |
| | D. 16.10.'99 | E.2 01.04.2001 |