




SNID A-A

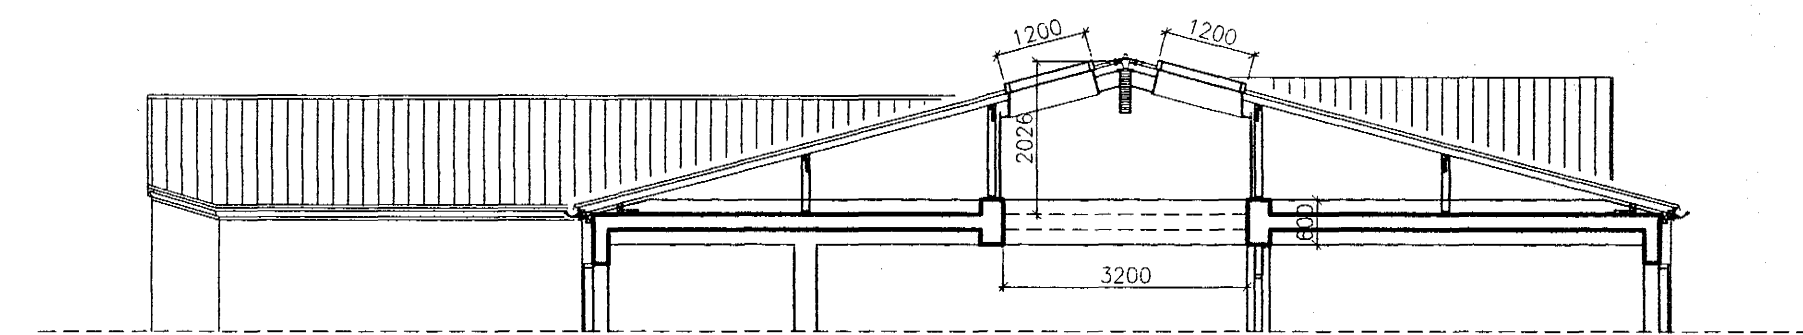

Táknrænt snið/op í þakplötu/þakgluggar

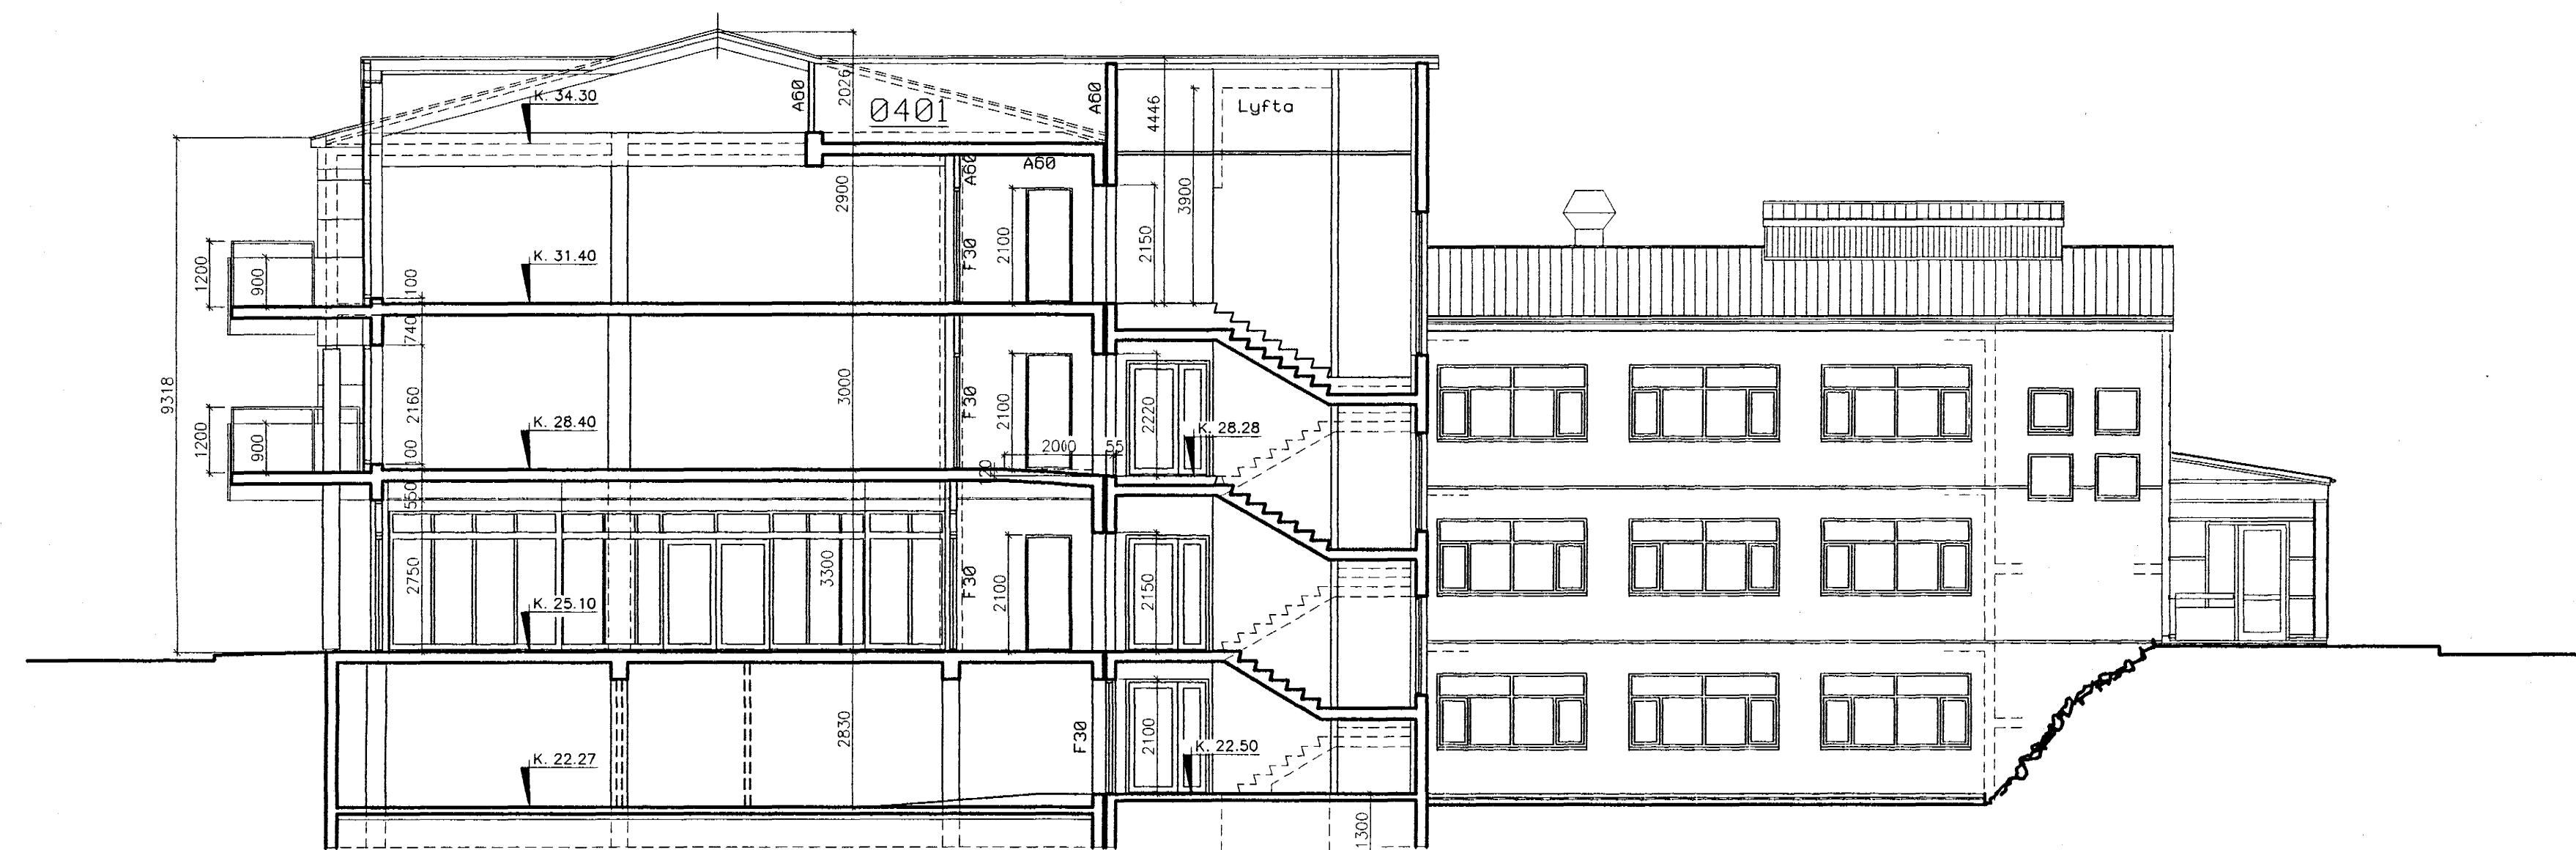

SNID B-B

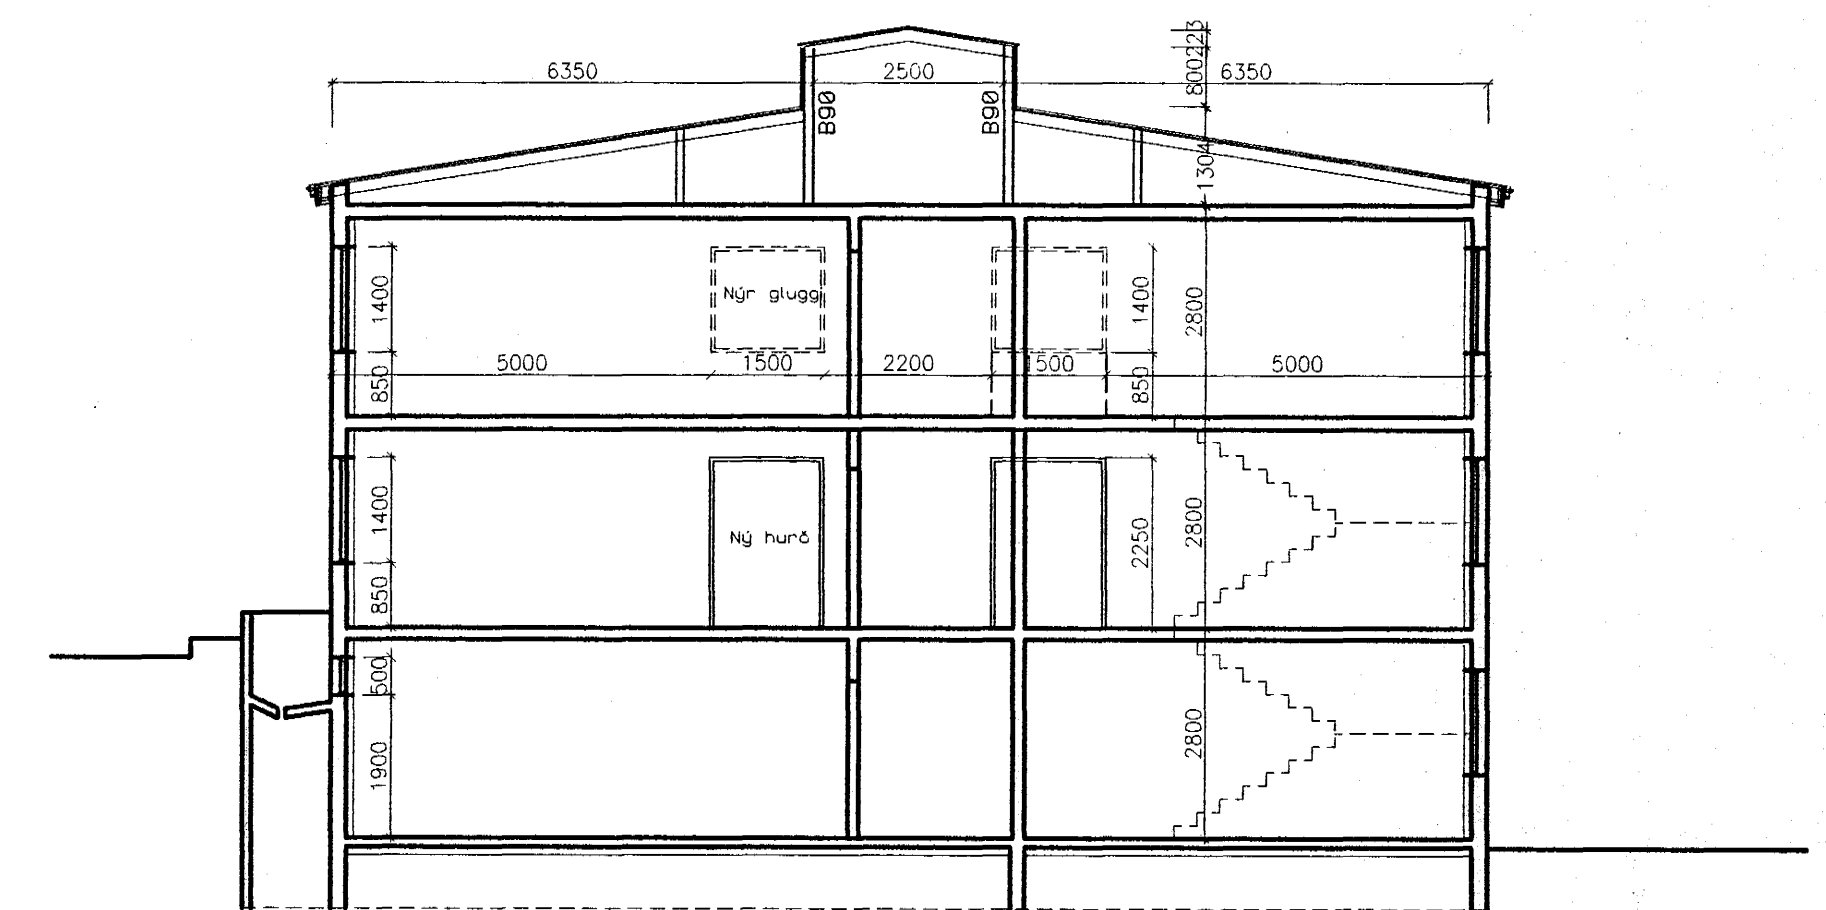

SNID C-C

Endursk. 1: 16.09.97 Þakplata, bitar í þakplötu, þak  
Endursk. 2: 22.06.'99 Skilgreining eignarhluta, garðstigi við bakhús fellur niður

Verk: Delta hf	H. NG/GeSÓ	Nr. A160
Heiti: Reykjavíkurvegur 76 Hafnarfirði	M. 1:100	
Sniðmyndir	D. 12.09.'97	E.2 22.06.'99

*Njörður Geirdal* *Sanna S. Óskarsson*  
Arkitektar FAL Njörður Geirdal kt. 060639-7799 og Sanna S. Óskarsson kt. 180544-3699  
Teiknistofa Skipholti 5 105 Reykjavík s 551 7980 / 551 7985 f 551 7989 geso@centrum.is