






Ásýnd
Mkv. 1:50

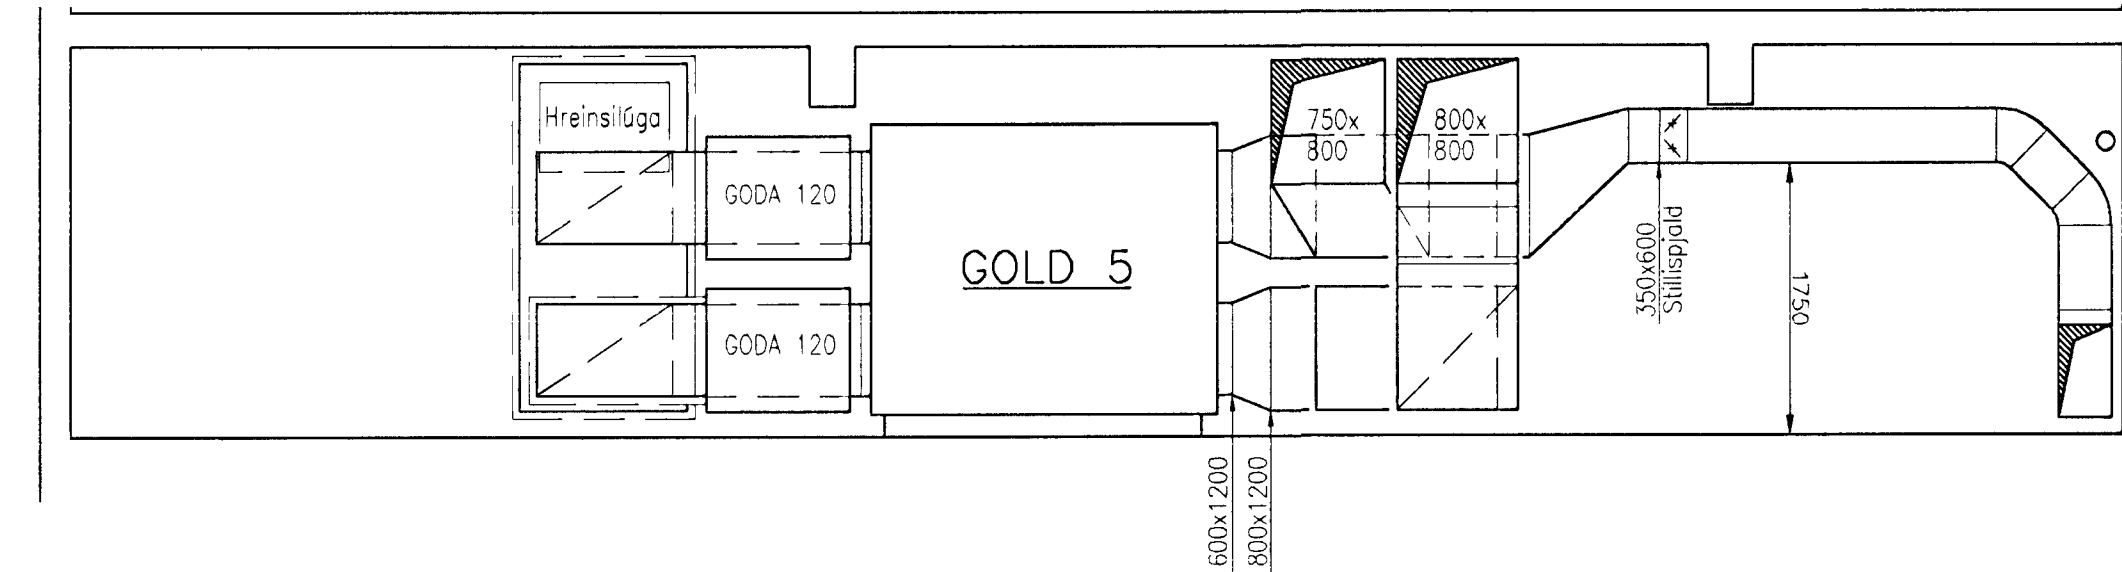


S2
30/36 Snið
Mkv. 1:30

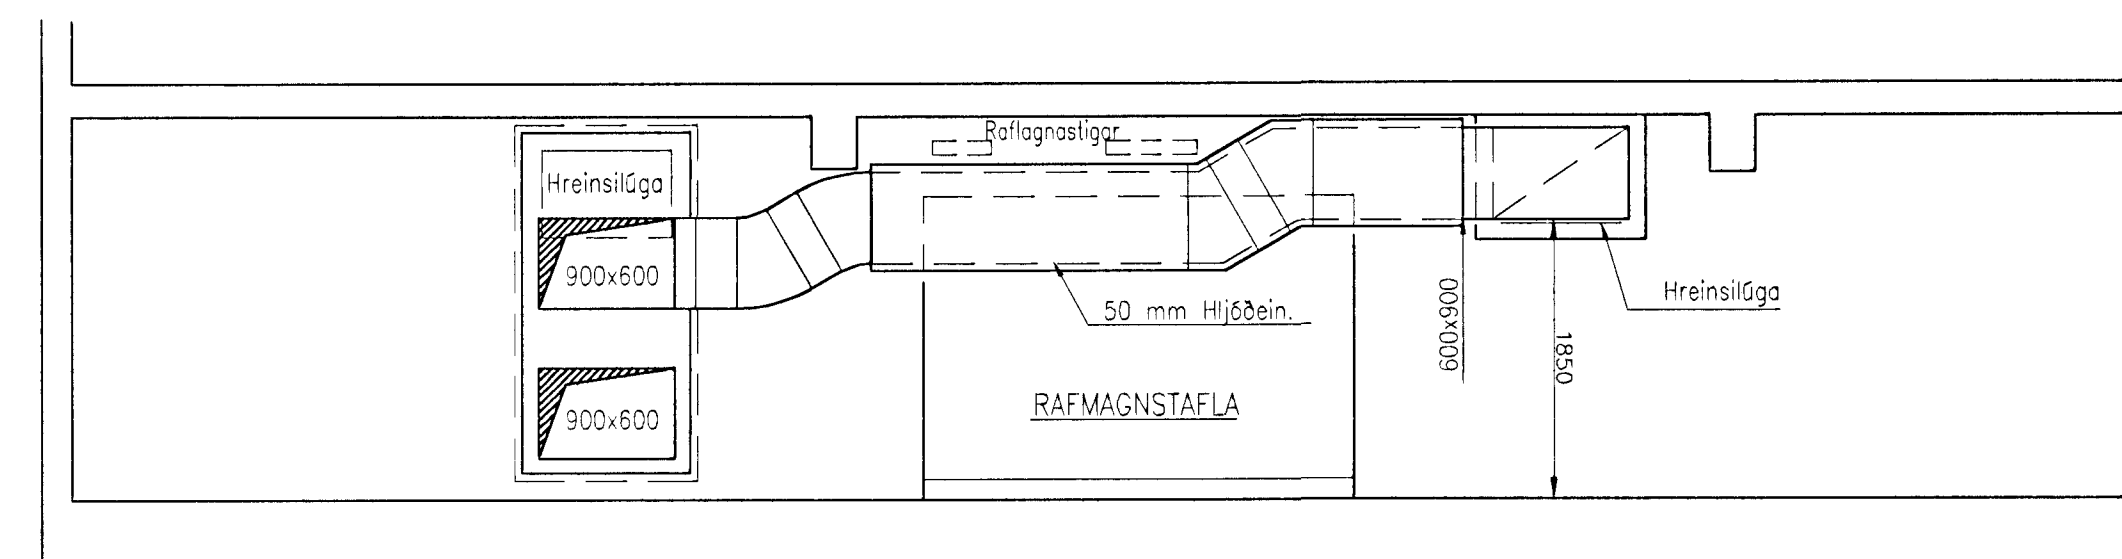

S3
30/36 Snið
Mkv. 1:30

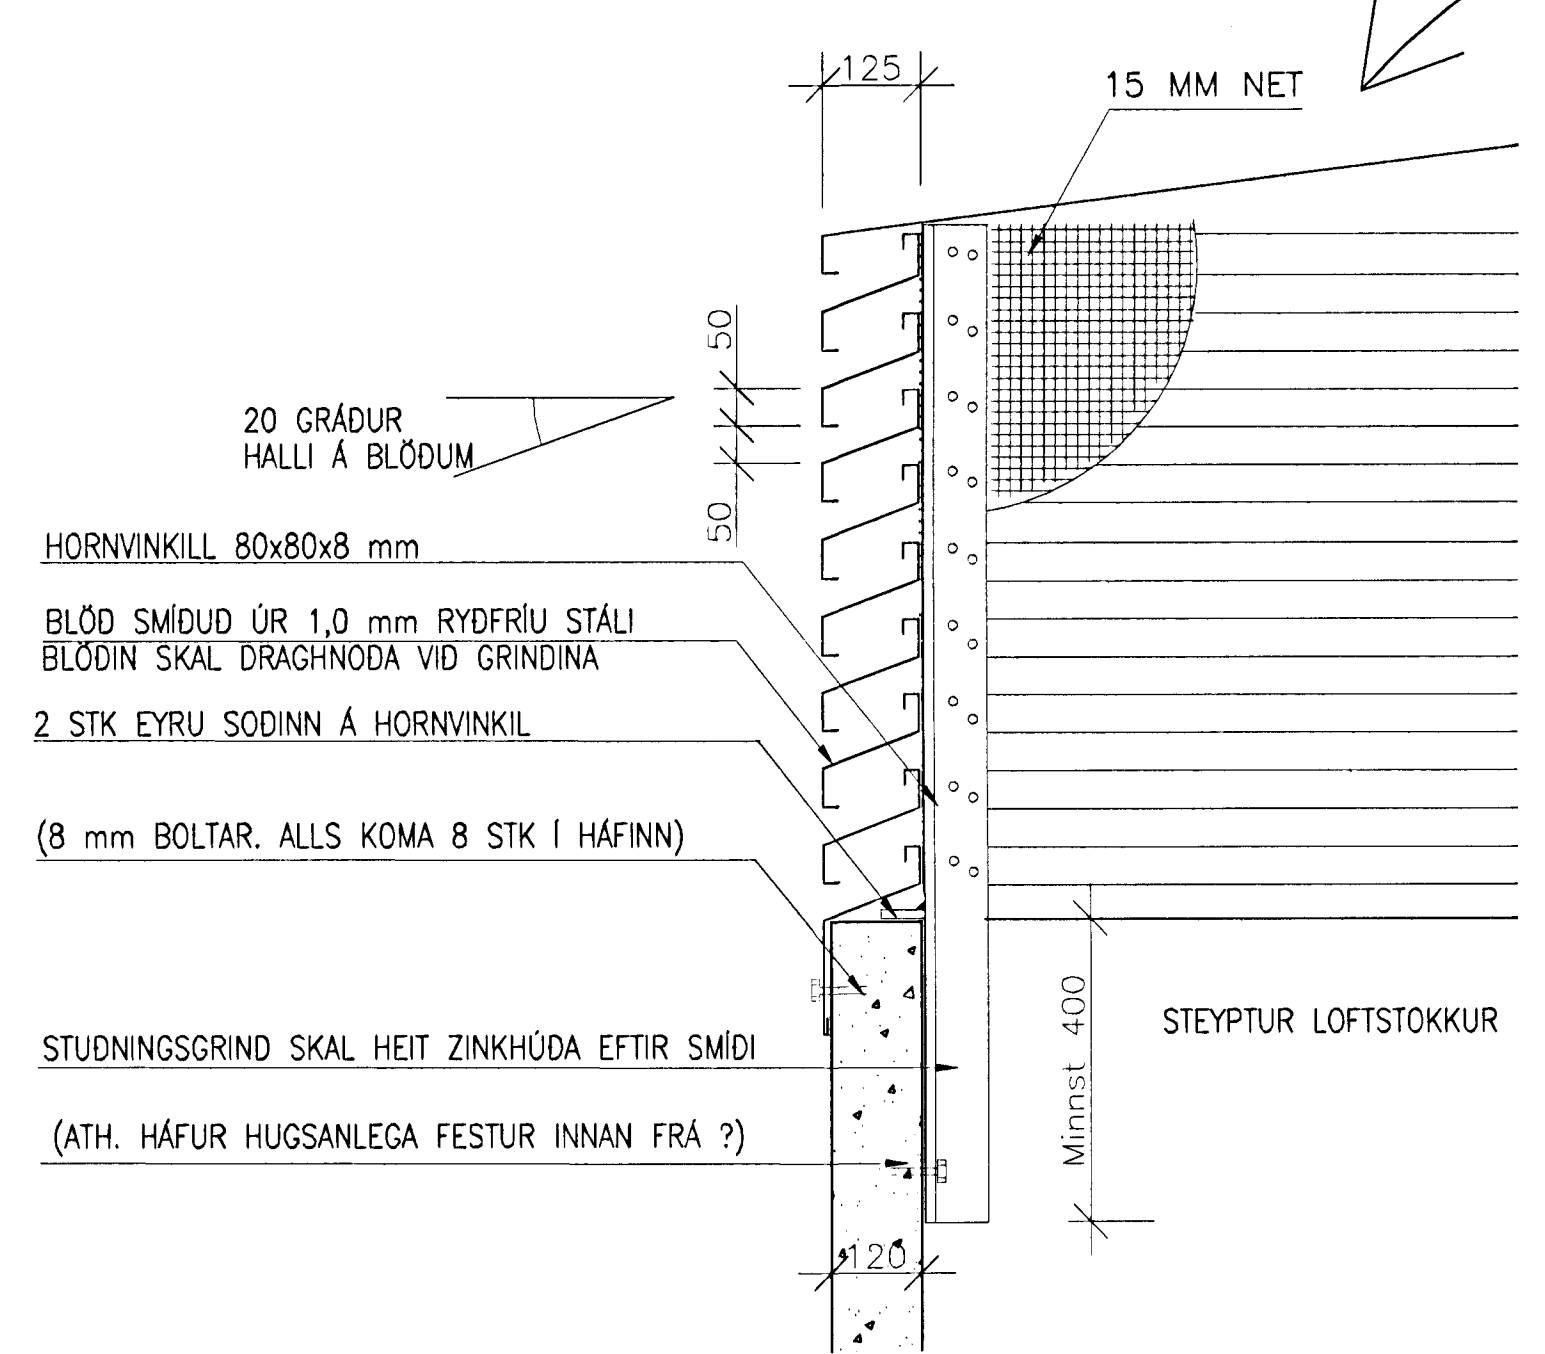

Sérmynd
Mkv. 1:10

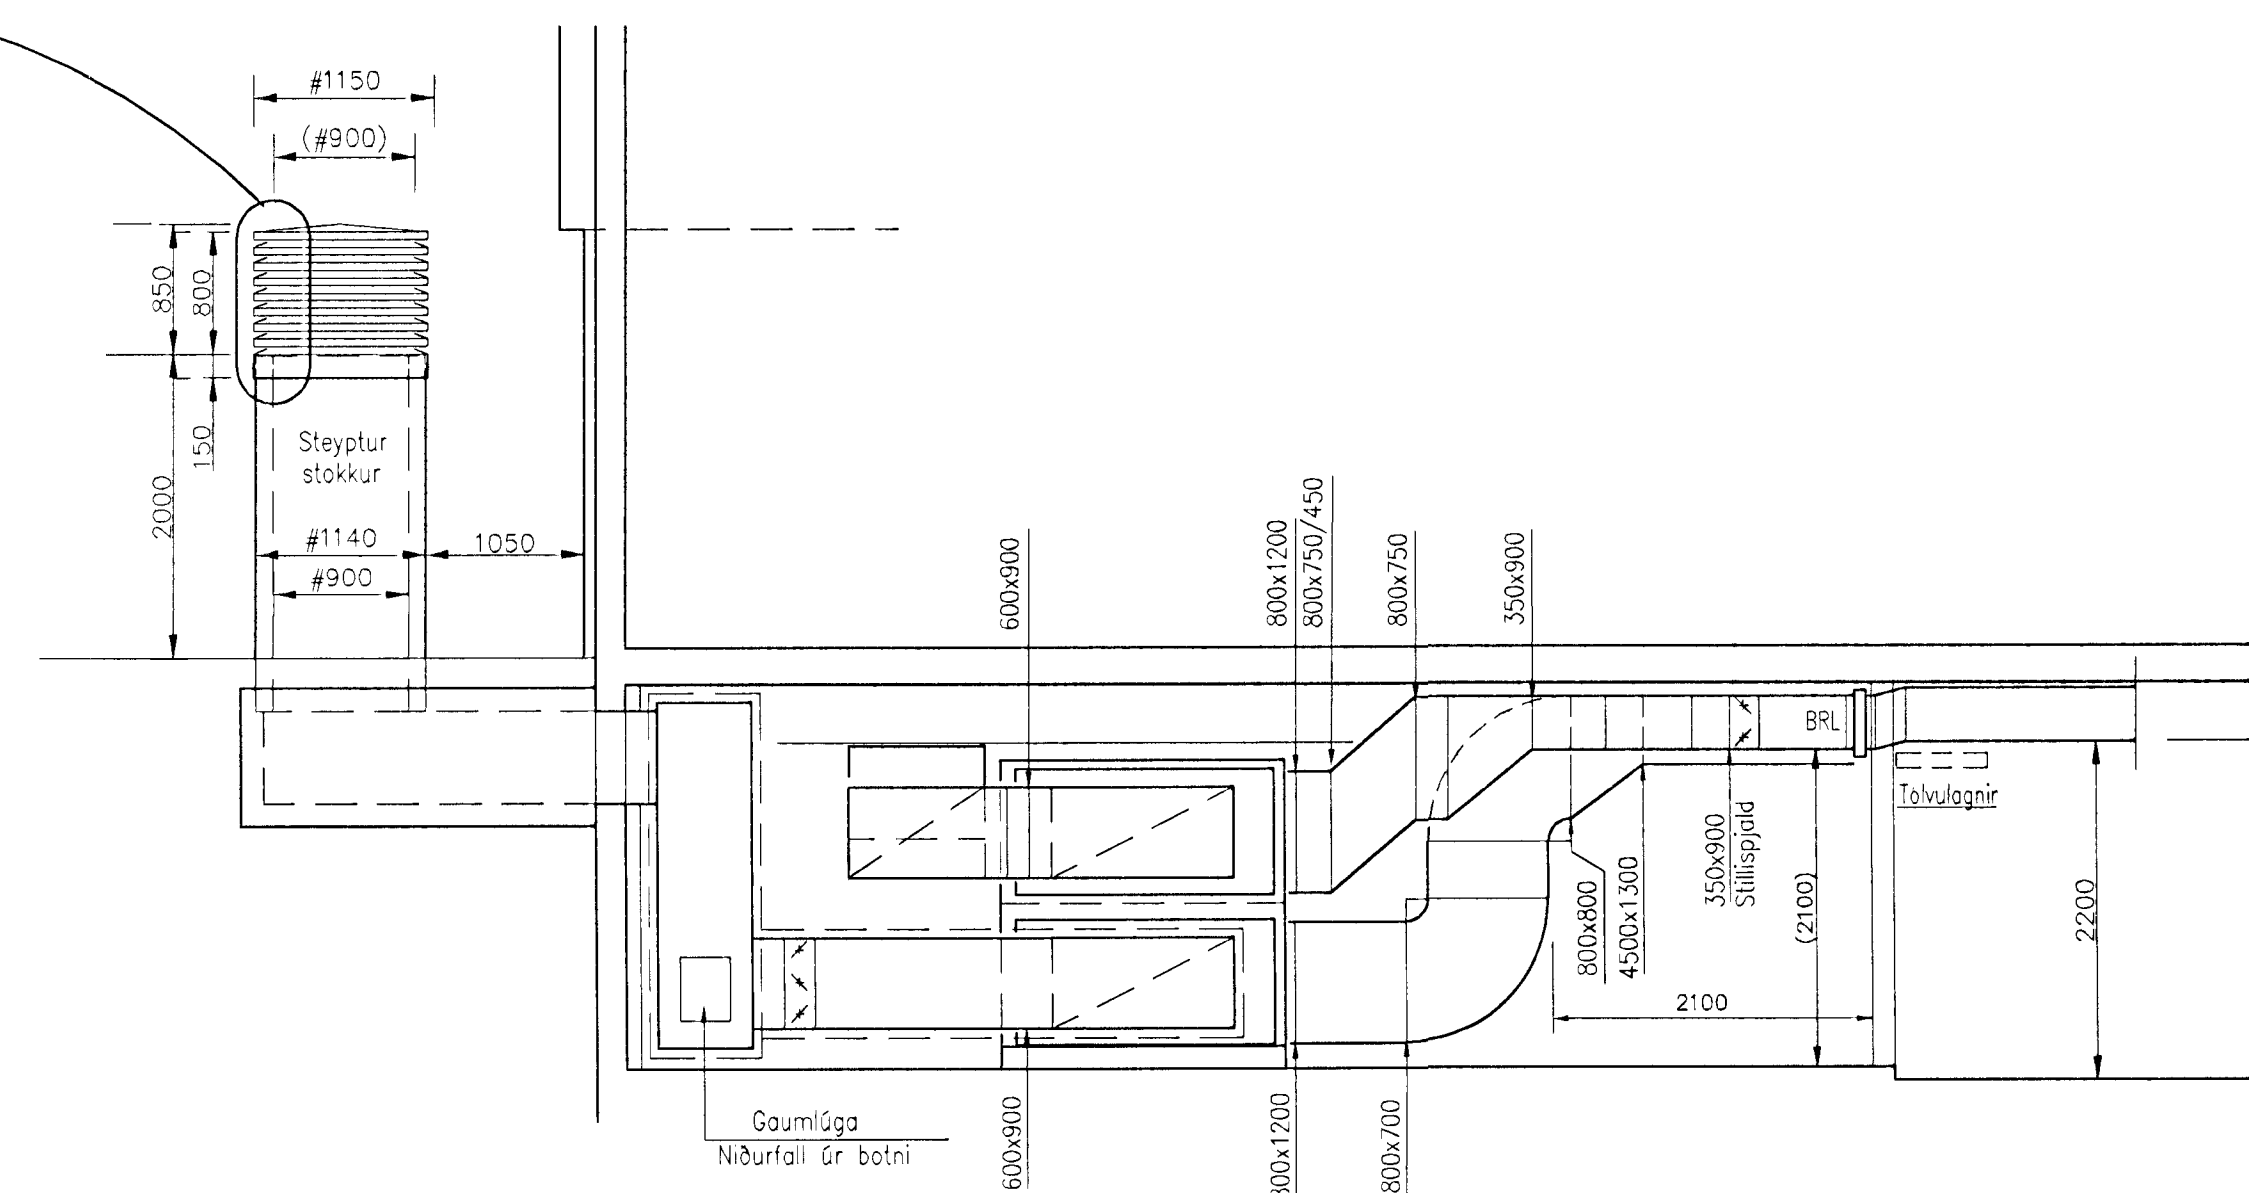

S4
30/36 Snið
Mkv. 1:30

A	Breytir stokkur frá samsetðu	22.11.99
	Nr. Lýsing & breytingu	Dags.

REYKJAVÍKURVEGUR 76 HAFNÁRFIRÐI
 LÖFTRÉSTING
 SNÍÐ S2 - S4
 SÉRMYND OG ÁSYND
 Sigurbjartur Halldórsson
 Kvæði: 1:50
 Hönnun: SP
 Teknað: SP
 Vork. nr.: 211
 Dags: Okt. 1999
 Vefur: lagnir-hald.dwg
 Tæknir. nr.: 1L.36A

LAGNATÆKNI
 HÖNNUNAR- OG RADGJAFARSTOFA
 HAMRABORG 12. 200 KÖPAVOGUR
 Sími: 564 5252 Fax: 564 5251
 Netfang: lf@lagnatak.is
 Samb.:
 Kennitala: 190147-2719

