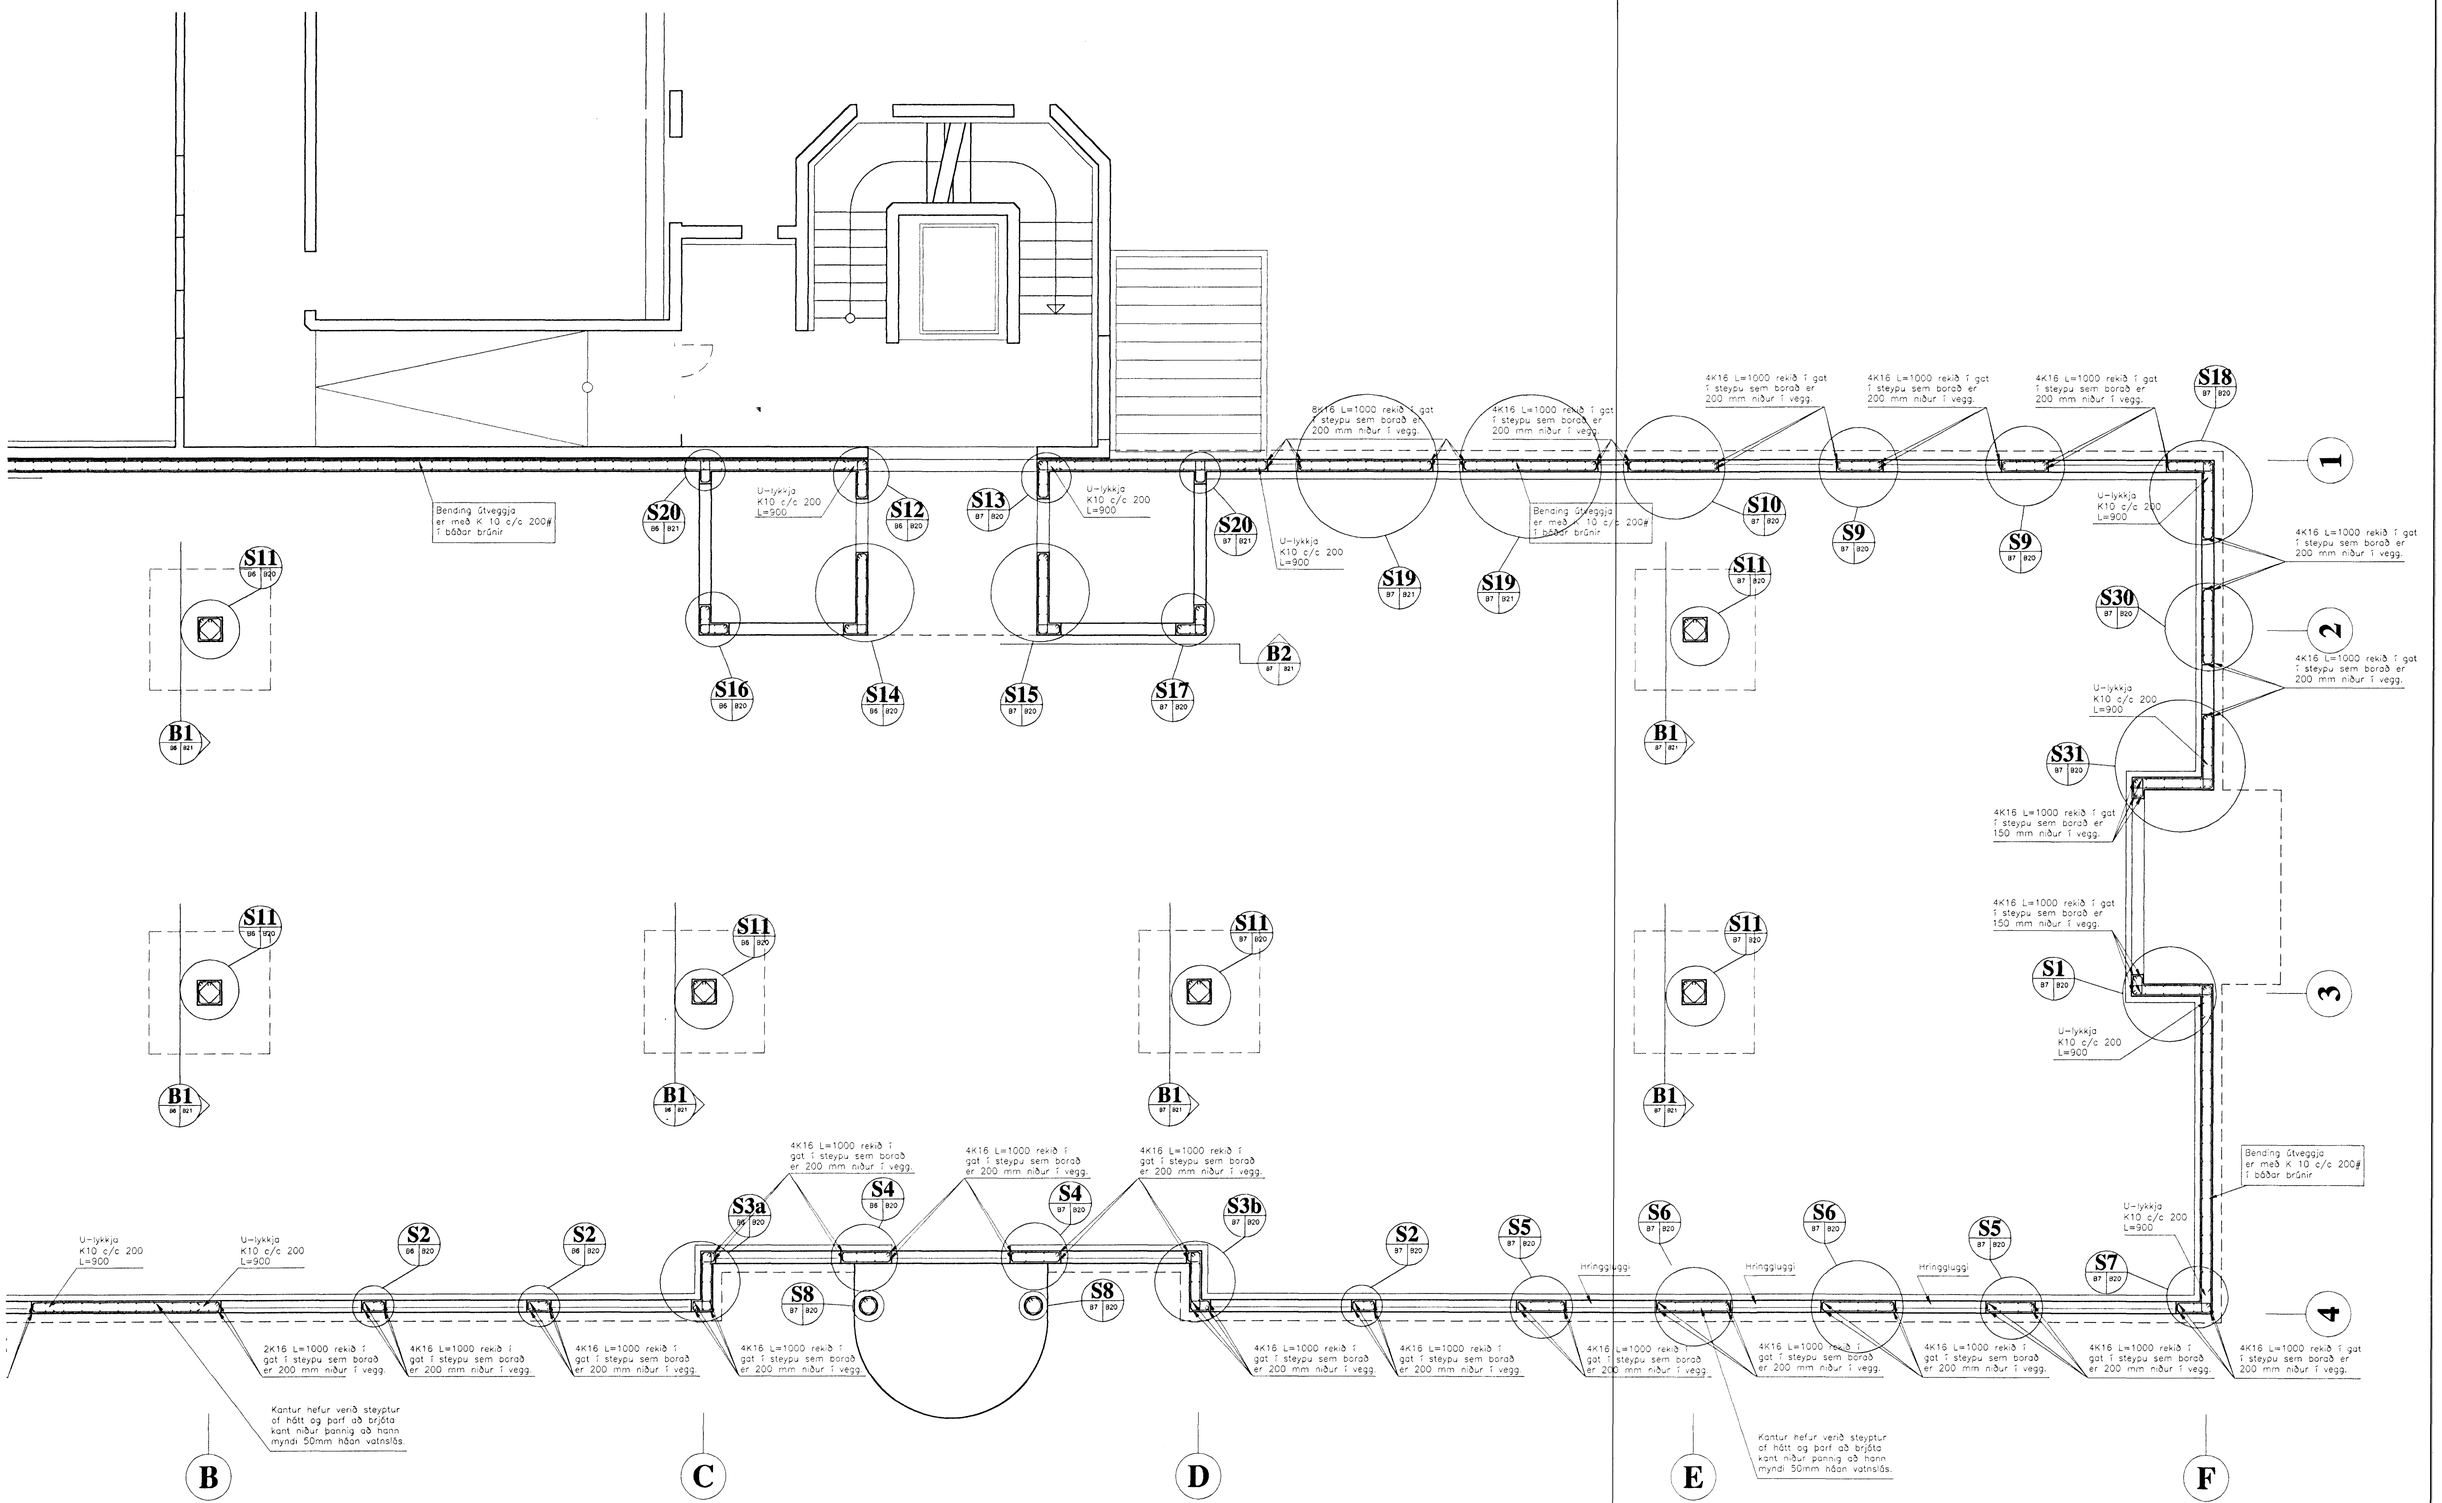

Byggingafulltrúi Hafnarfjarðar
Afgreitt þann
25 SEPT. 1997
Sigurbjartur Halldórsson

Verkfræðistofa Erlends Birgissonar
Laugavegi 168 105 Reykjavík
Sími/Fax 561-6461, 853-5991
Netfang veb@treknet.is
Ráðgefandi verkfræðiþjónusta

A	Breytt 22/9. Texta bætt við.
B	
C	
D	

Samþykkt.

B7 veggir 1. hæð vinnut.dwg

Delta hf Reykjavíkurvegi 76

Veggir 1. hæð Vinnuteikning

H. E.B 261156-2539
T. H.G
M. 1:100
D. SEPT 97

B7
A