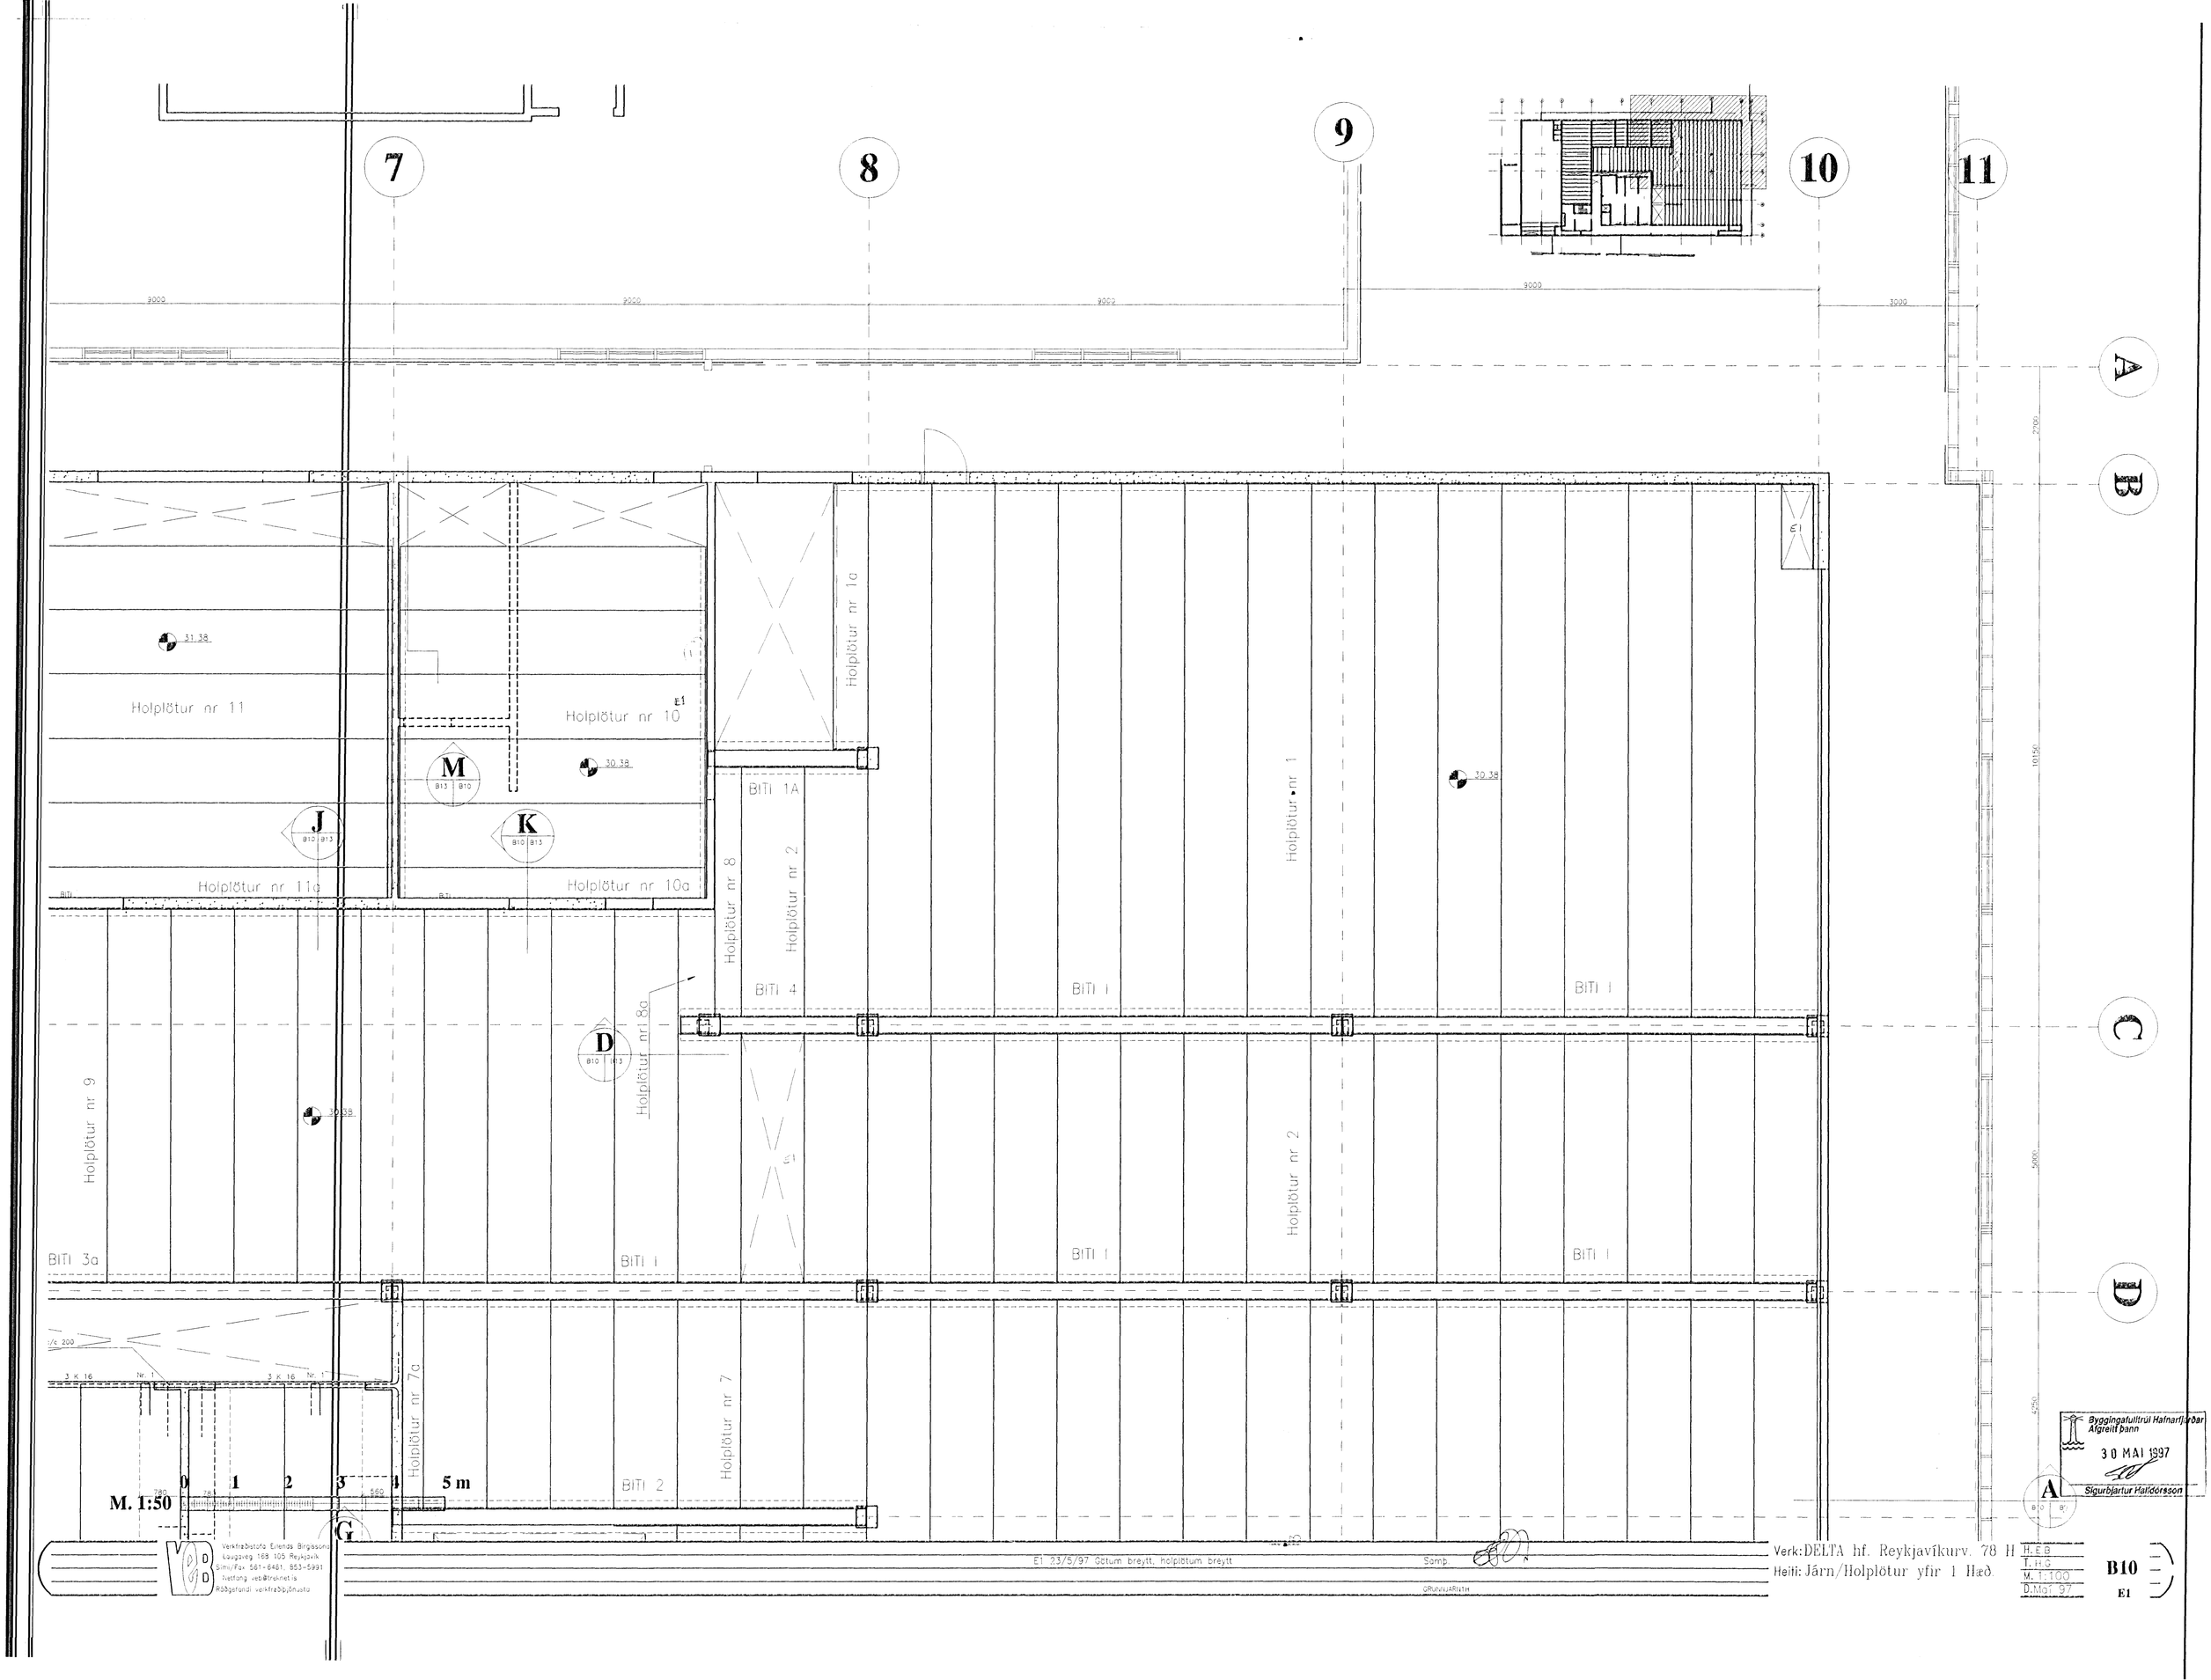

7
8
9
10
11
A
B
C
D
9000
3000
Holplötur nr 11
Holplötur nr 10
Holplötur nr 11a
Holplötur nr 10a
Holplötur nr 1a
Holplötur nr 8
Holplötur nr 2
Holplötur nr 1
Holplötur nr 9
Holplötur nr 8a
Holplötur nr 7a
Holplötur nr 7
BITI 1A
BITI 4
BITI 3a
BITI 2
BITI 1
M
J
K
D
G
M. 1:50
0
1
2
3
4
5 m
Byggingafulltrúi Hafnarfjarðar
Afgreitt þann
30 MAI 1997
Sigurbjartur Halldórsson
Verk: DELTA hf. Reykjavíkurv. 78 H
Heiti: Járn/Holplötur yfir 1 Hæð.
H.E.B
T.H.G
M. 1:100
D.Maí 97
B10
E1
E1 23/5/97 Götum breytt, holplötum breytt
Samþ.
Verkfræðistofa Eilends Birgissonar
Laugaveg 168 105 Reykjavík
Sími/Fax 561-6461, 853-5991
Netfang veb@treknet.is
Rððgefandi verkfræðiþjónusta