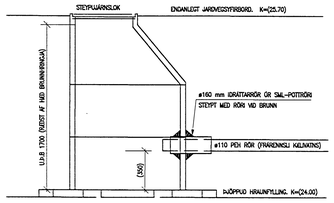

SNIÐ – MKV. 1:20

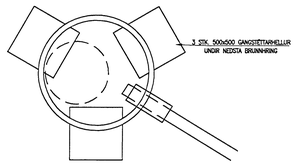

GRUNNMYND – MKV. 1:20

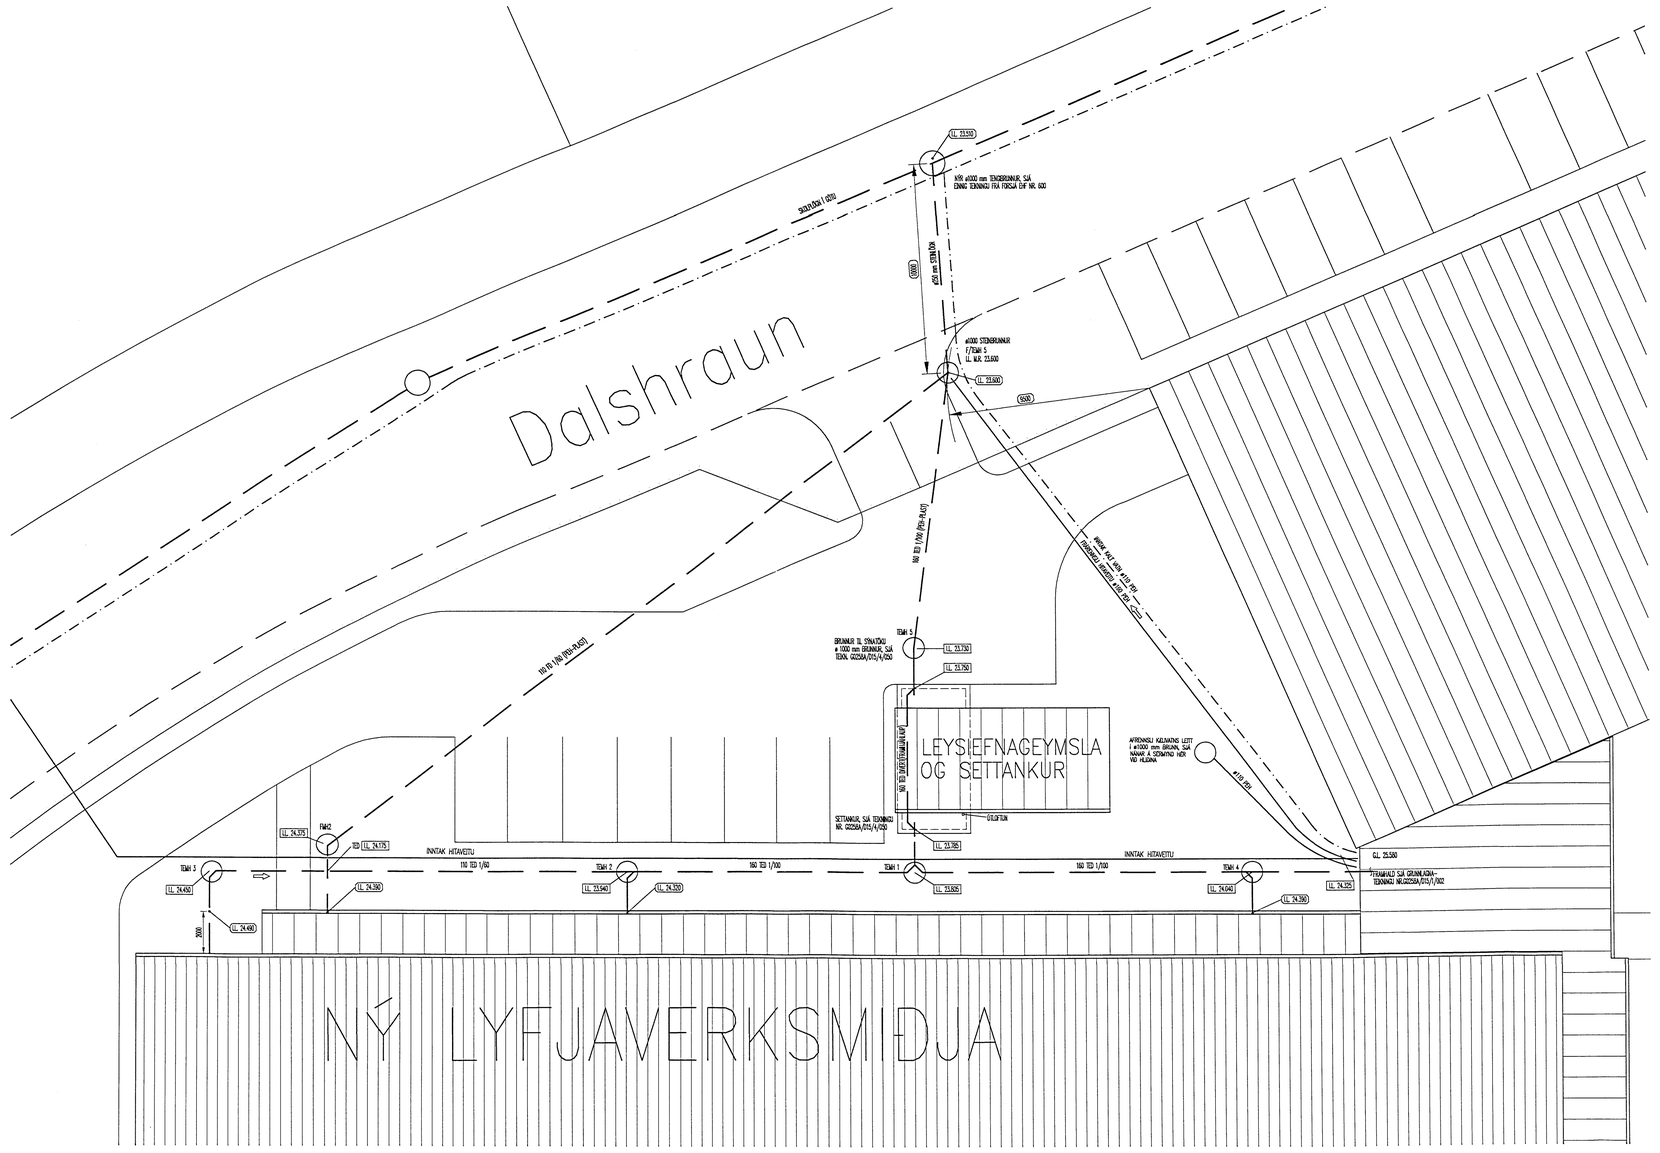

SKÝRINGAR:

LL. 23.600	HÆÐARKÓTI Í NEÐRI BRÚN Á FRÁRENNSLISRÖR, MIÐAÐ Á STAÐNUM Í NÚVERANDI LAGNIR.
10000	MÁLSETNING MIÐUÐ Á STAÐNUM.
LL. 24.450	HÆÐARKÓTI Í NEÐRIBRÚN Á FRÁRENNSLISRÖR.

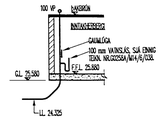

SÉRMYND AF FRÁRENNSLI HITAVEITU

Rev	Description	Date
H–is	SETT NÚ SÝRING AF AFRENNSLISRÖRUM FYRIR KALKVATN. TEIKNING BREYTT ÚR G5258 Á/ YFIR Í G5258 A3	28/10/98
G–is	TEIKNING TILGREIND AÐ HLUTA OG MERK FORSJÁR DIF SETT INN SETT NÚ BRUNNI FYRIR AFRENNSLI KALKVATNS. SETT NÚ BRUNNAR MERKTIR OG MÆLING Á HÆÐUM SKÖR.	23/02/98
G	ISSUED FOR TENDER R/98–G.	13/11/97
	TENDER ISSUE	
F	ISSUED FOR TENDER.	10/10/97
E	ARRANGEMENT OF EFFLUENT TANK REVISED. HDL BY SS. CAD BY GGJ	07/10/97
D	PECKSION AND SYSTEM MOVED TO GRANITE. HDL BY SS. CAD BY GGJ	30/09/97
C	VENT PIPES ADDED. LEVELS ADJUSTED. NOTES ADDED. GEOTHERMAL WATERWAYS DRAIN ADDED. HDL BY HDL. CAD BY GGJ	26/08/97
B	SEO–THERMAL DISCHARGE HEADSTANDING. DRAIN CHAMFER BETWEEN MANHOLES 4 & 5 REVISED. & AT EFFLUENT TANK/PUMP CHAMBER REVISED. HDL BY HDL. CAD BY GGJ	17/08/97
A	PRELIMINARY ISSUE FOR COMMENT. HDL BY HDL. CAD BY KH	29/05/97

ENGINEER/ ARCHITECT	PROJECT DESIGN ENG/ARCH	DESIGN COORDINATOR	PROJECT MANAGER

Drawing Created by S.B. on 22/06/97
CAD by G.G.J./S.B. Plotted

TANVEC
Tanshire House, Shackleford Road, Elstead, Surrey GU8 6LB UK
Telephone: ++44 (0)1252 703663 Fax: ++44 (0)1252 703684

Client
DELTA HF
ICELAND

ÁSKILIÐ, ELDRI TEIKNING GGJ

Project
NÝ LYFJAVERKSMIÐJA

Byggingaaðilinn Hafnarfjörður
Árgreiðsl. þann:

Drawing Title
FRÁRENNSLISLAGNIR: AFSTÖÐUMYND SÉRMYNDIR

Samþ. Byggingarfulltrúi Hafnarfjarðar

CAD File D001H–is | Scale 1:100, 1:20

Drawing No.
G0258A/D35/1/001H–is

FORSJÁ
VERKFRÆÐISTOFA FRV
SKÚLAVÖRÐUSTÍG 3, REYKJAVÍK
SÍMI: 552 4080 OG 552 4710, FAX: 562 4090
NETFANG: forsja@centrum.is

Samþ.

THIS IS A COMPUTER PRODUCED DRAWING
DO NOT AMEND BY HAND