
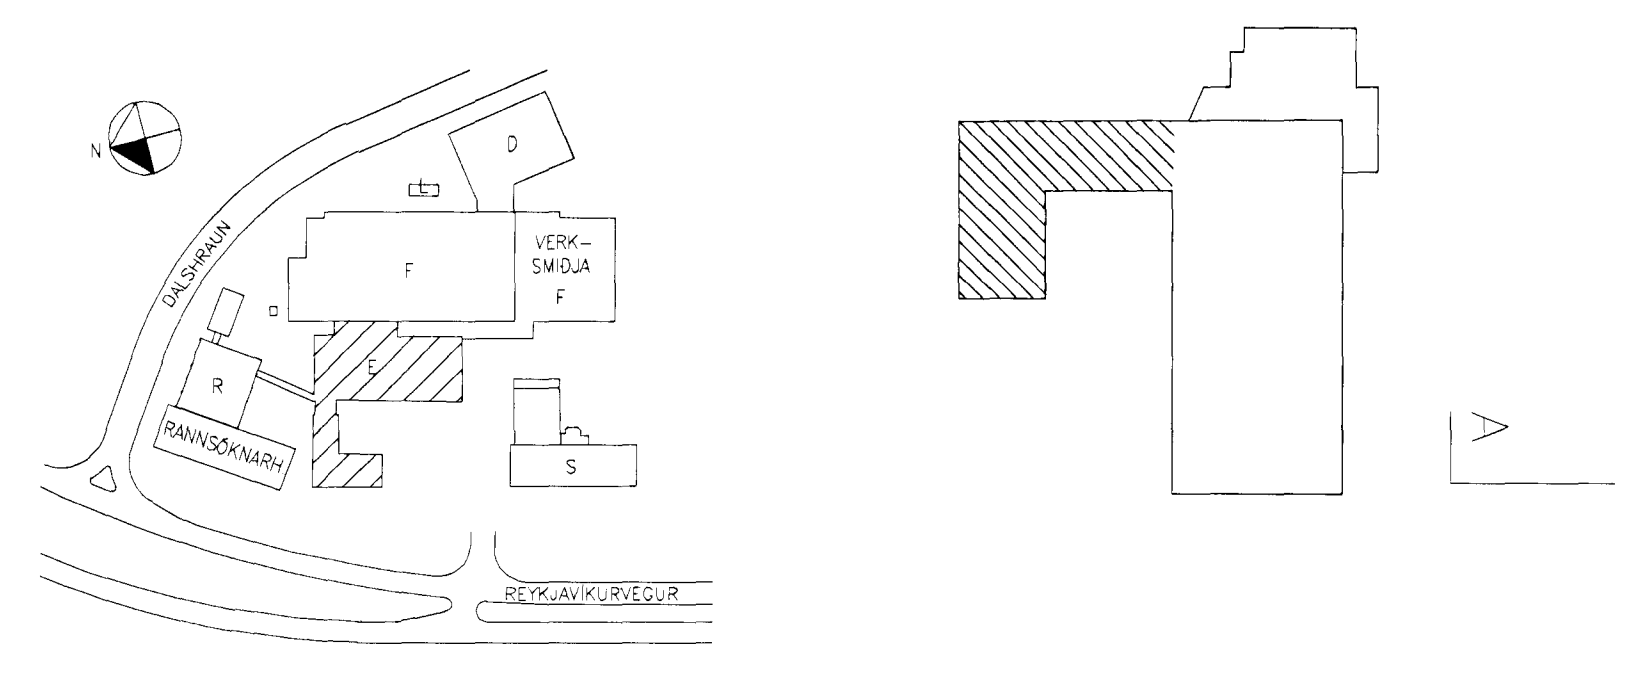


Móttellic 11.01.11

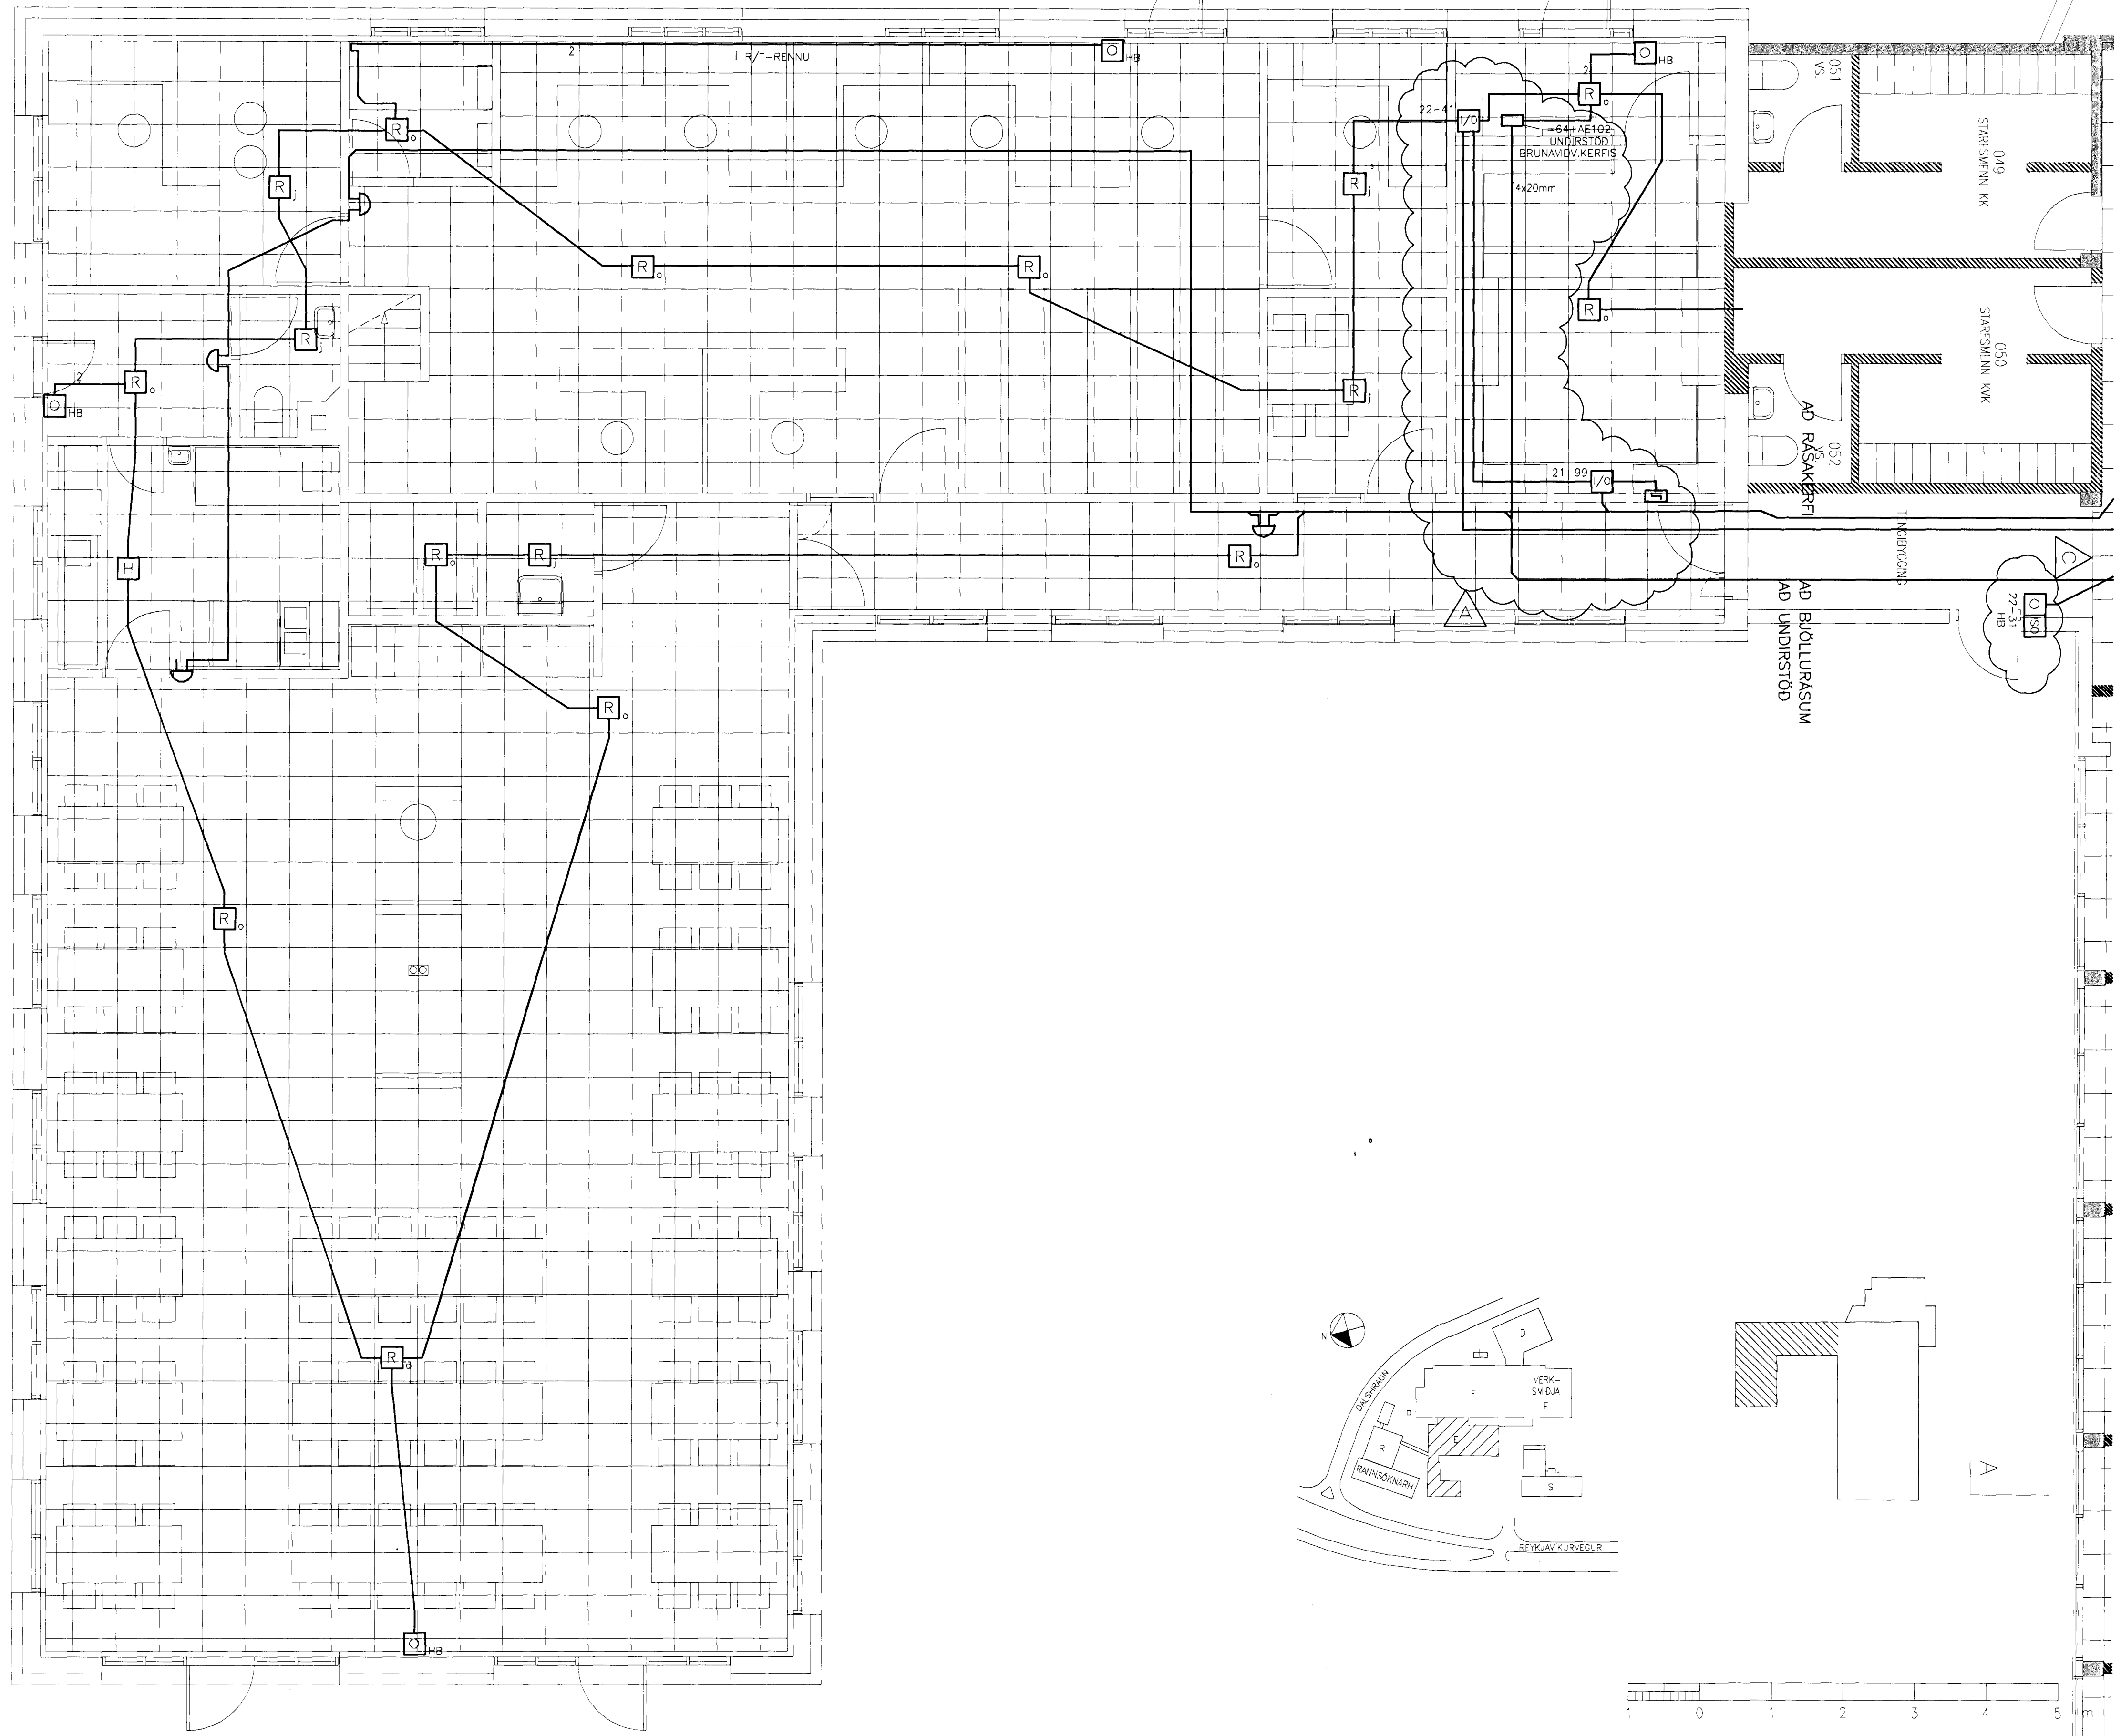

		SAMÞYKKT <i>Einar Þor Gröndal 132619-2879</i>	REYKJAVÍKURVEGUR 78, HFJ. 2. HÆÐ, E-HÚS BRUNAVIÐVÖRUNARKERFI GRUNNTEIKNING =64	
		A 2010-12-20 UNDIRST I/O LMO BIS TH EKP 01.02.15 VERKTEIKNING BIS BIS	FLOKKUN BLAÐ	VERKFANG 97001 TEIKNING
REFERENCE IS1E-E64-01.3A	www.verkis.is - sími: +354 422 8000	UTG DAGS SKÝRINGAR TEIK HANN RÝNT SAMÞ	© Öll efni og skrifin tekið fyrir. Öð Húsið eða 1 heild er hafi skriflega leyfi höfundar	