


Mitteld Hagl. 11

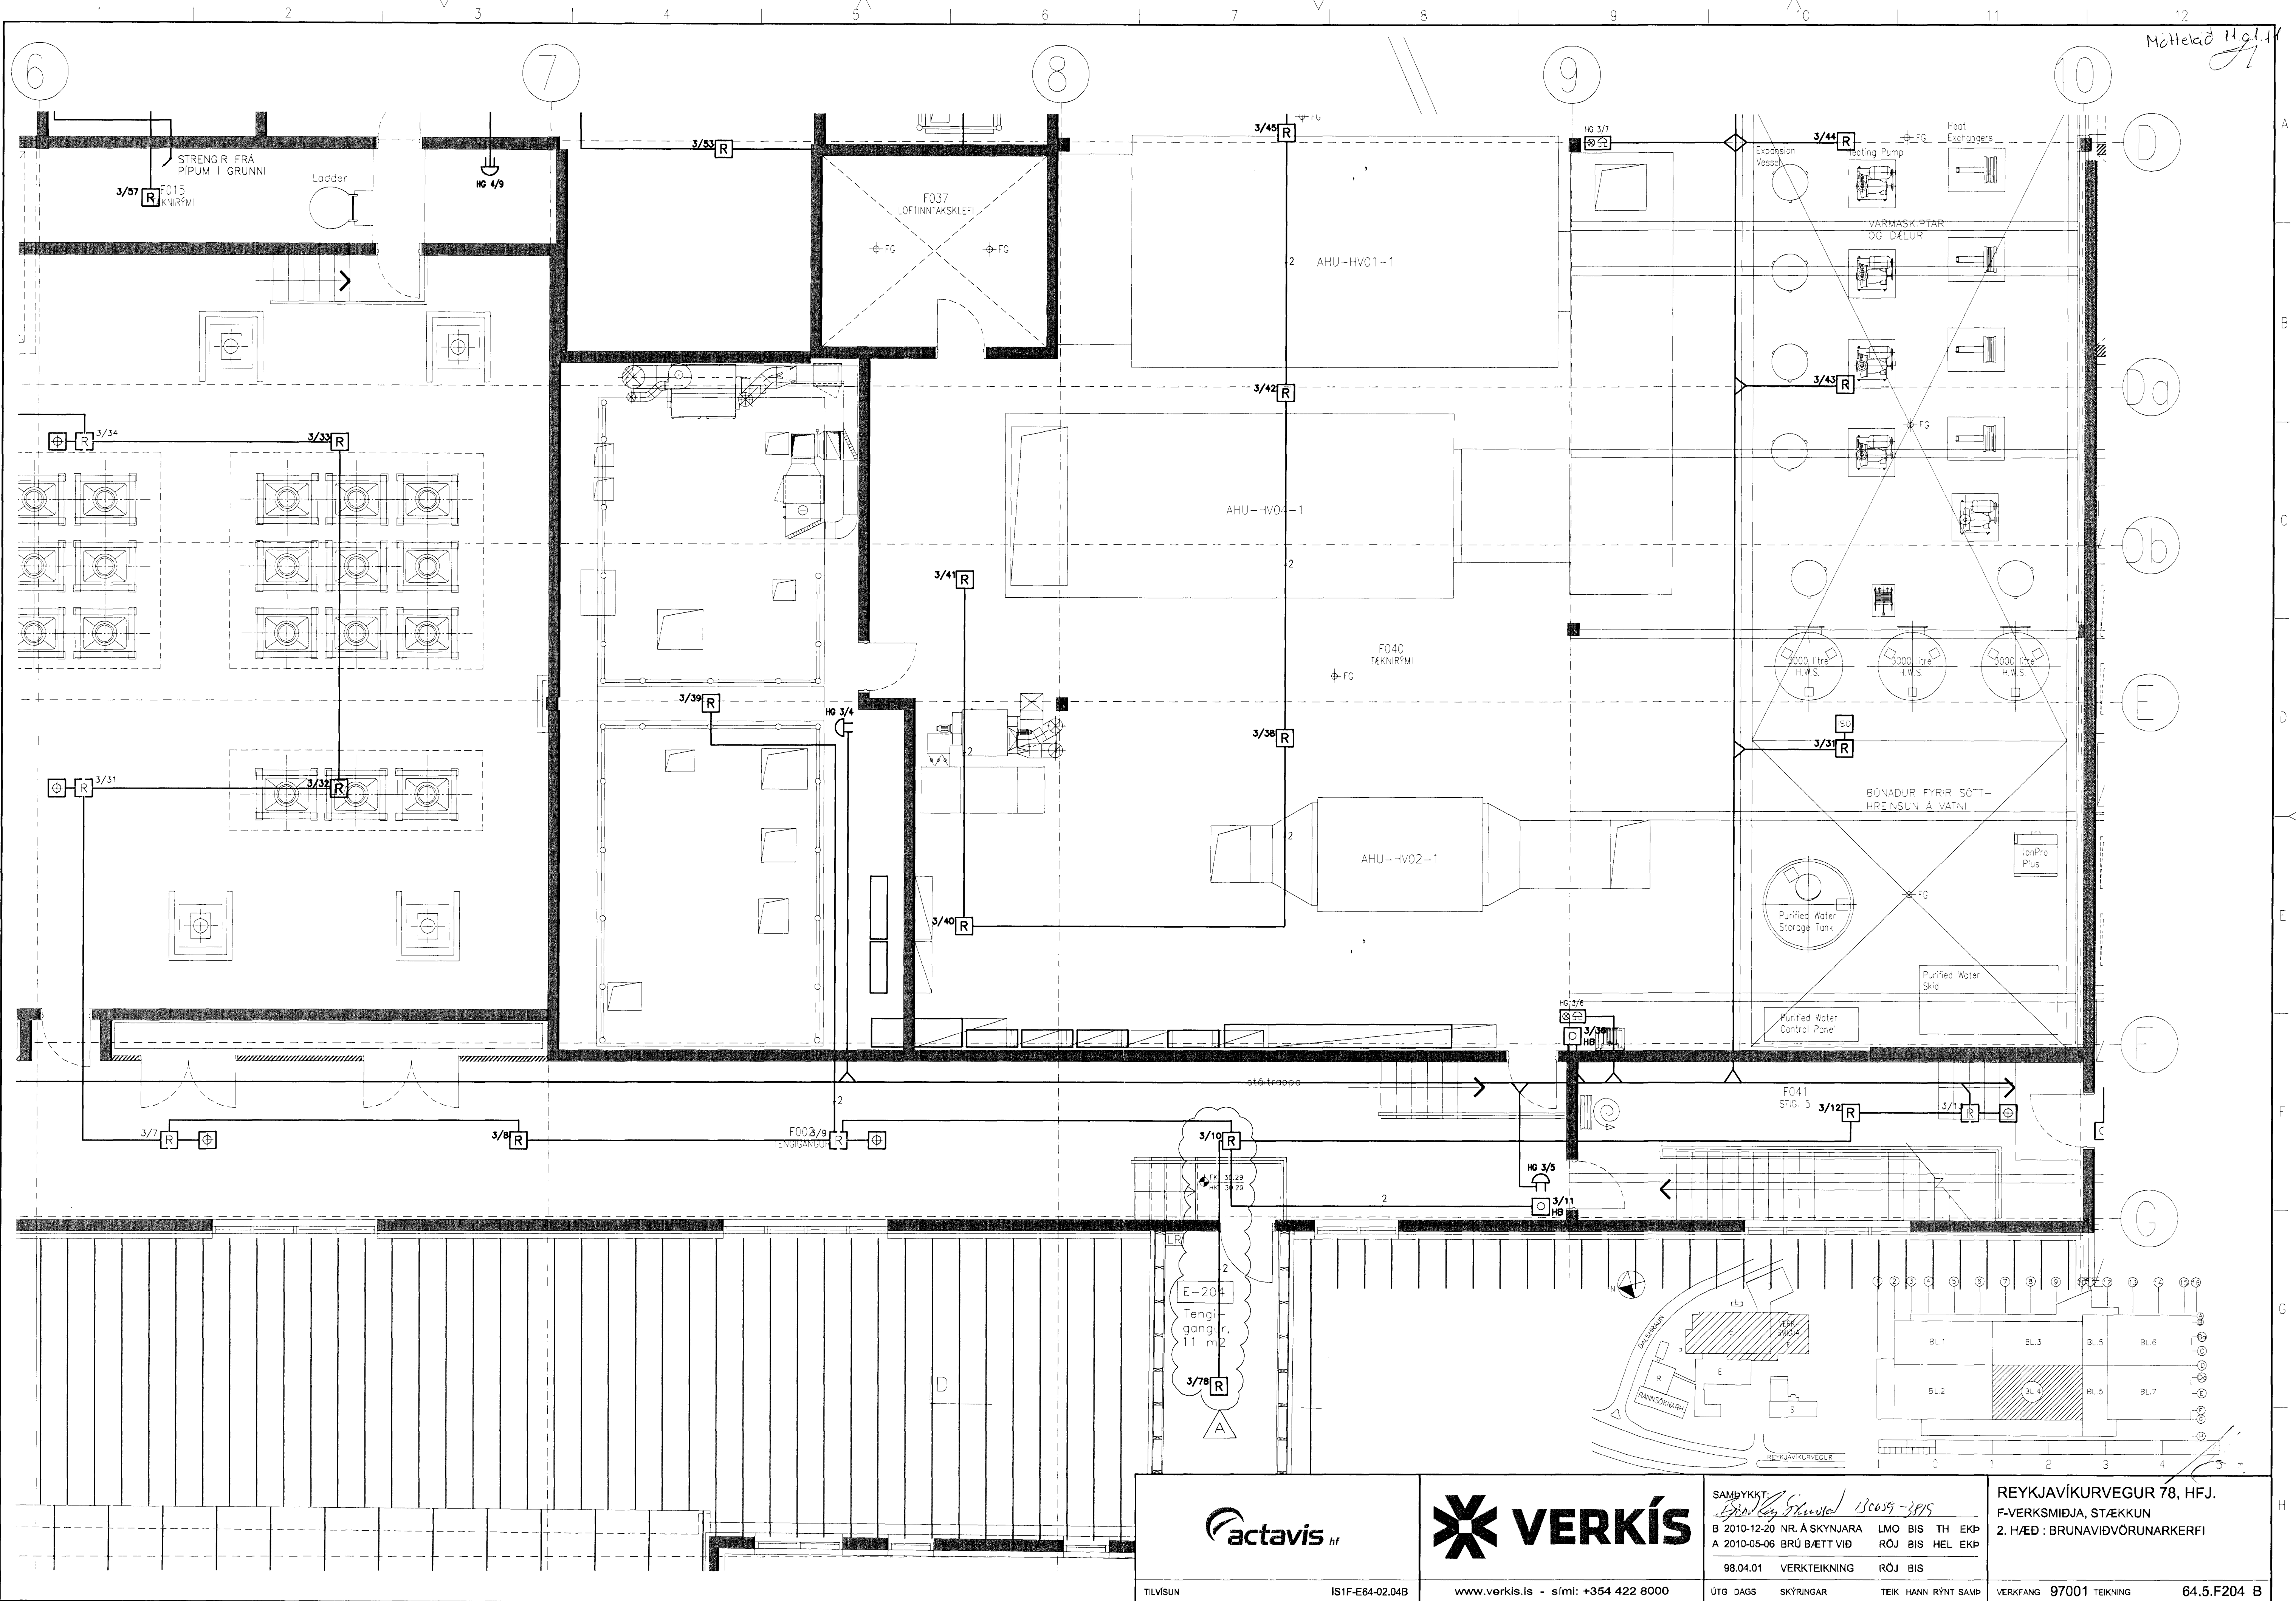

		SAMÞYKKT <i>Dr. Ing. Einarsson 130659-3895</i>	REYKJAVÍKURVEGUR 78, HFJ. F-VERKSMÍÐJA, STÆKKUN 2. HÆÐ : BRUNAVIÐVÖRUNARKERFI
		B 2010-12-20 NR. A SKYNJARA LMO BIS TH EKP A 2010-05-06 BRÚ BÆTT VÍÐ RÖJ BIS HEL EKP 98.04.01 VERKTEIKNING RÖJ BIS	ÚTG DAGS SKÝRINGAR TEIK HANN RÝNT SAMÞ
TILVÍSUN	IS1F-E64-02.04B	www.verkis.is - sími: +354 422 8000	

© Öll rétt og önnur teikningar, öð mál og tölur eru höfð skilfrágu leyfi höfundar