


6 7 8 9 10 1

20 cm VEGGUR
Bending veggja er með
K12 c/c 170 standaði og
K10 c/c 200 liggjandi í
bábar brúnir.

20 cm VEGGUR
Bending veggja er með
K12 c/c 170 standaði og
K10 c/c 200 liggjandi í
bábar brúnir.

Veggjula lykklendist með
K10 c/c 100, standaði jörn
ens og synt er á teikningu nr
B7

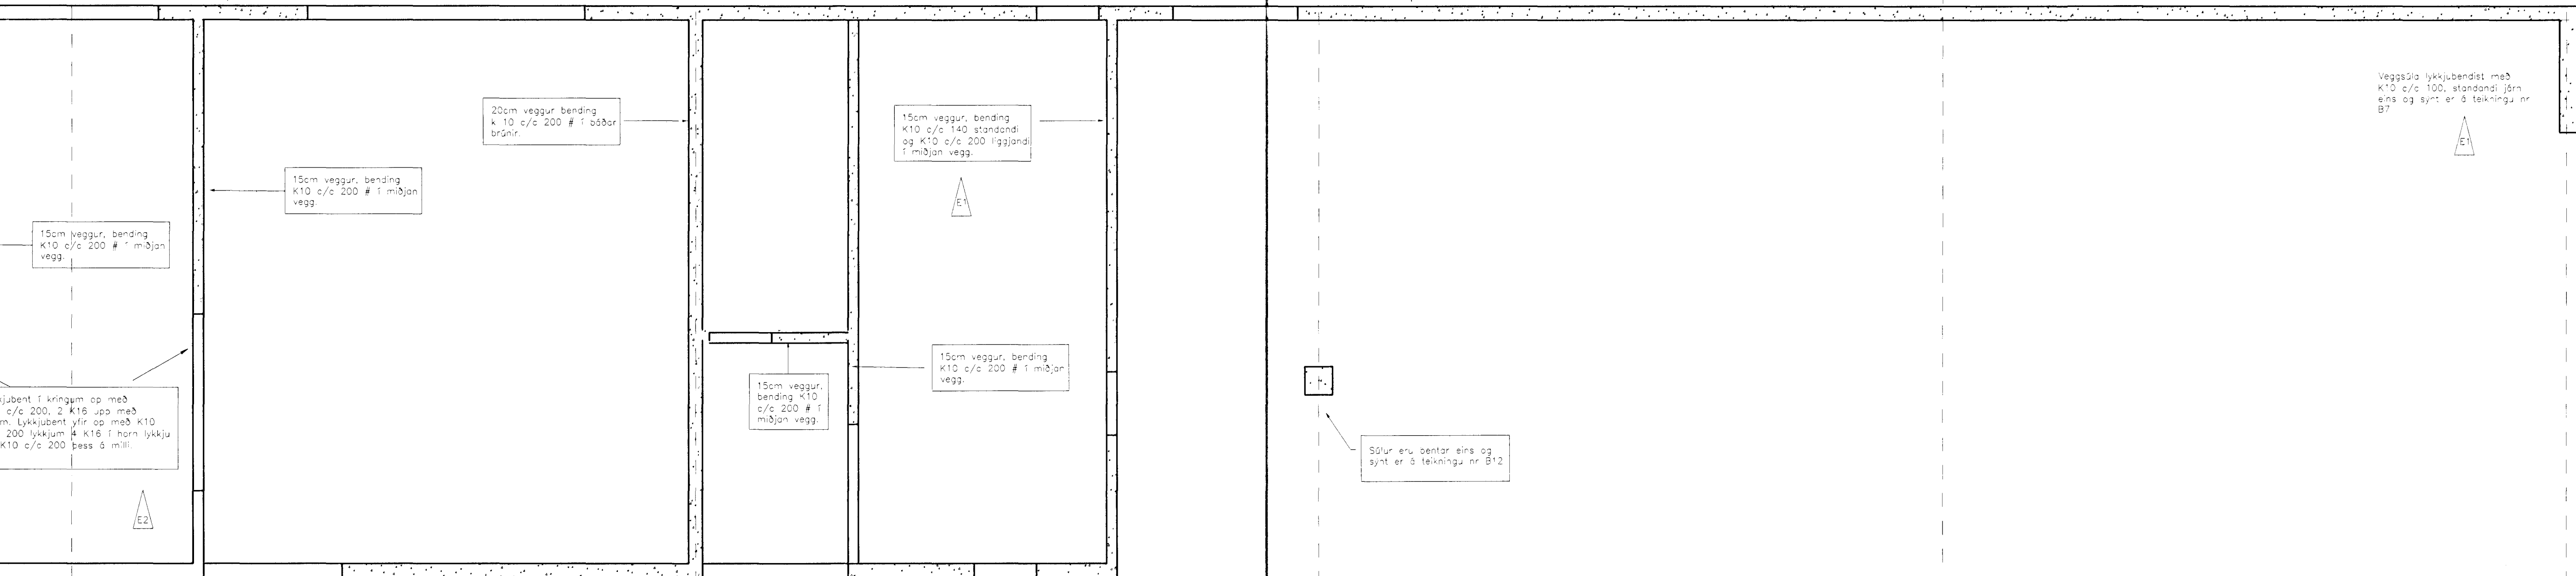

Lykklent í kringum og með
K10 c/c 200, 2 K16 jöð með
jörn lykklent yfir og með K10
c/c 200 lykklum # K16 í horn lykklju
K10 c/c 200 þess 6 milli.

20cm veggur bending
K10 c/c 200 # í bábar
brúnir.

15cm veggur, bending
K10 c/c 140 standaði
og K10 c/c 200 liggjandi
í miðjan vegg.

15cm veggur, bending
K10 c/c 200 # í miðjan
vegg.

15cm veggur, bending
K10 c/c 200 # í miðjan
vegg.

15cm veggur,
bending K10
c/c 200 # í
miðjan vegg.

15cm veggur, bending
K10 c/c 200 # í miðjan
vegg.

Sölur eru bentar eins og
synt er á teikningu nr B12

20cm veggur bending
K10 c/c 200 # í bábar
brúnir.

20cm veggur bending
K10 c/c 200 # í bábar
brúnir.

20cm veggur bending
K10 c/c 200 # í bábar
brúnir.










B16 með 2 K20 í botninum sem
ná 800 inn í vegg, og 2 K16
eftir í lykklju K10 c/c. Lykklubent
með K10 c/c 200.

B11 með 2 K20 í botninum sem
ná 800 inn í vegg, og 2 K16
eftir í lykklju K10 c/c. Lykklubent
með K10 c/c 200.

20cm veggur bending
K10 c/c 200 # í bábar
brúnir.

15cm veggur, bending
K10 c/c 200 # í miðjan
vegg.

15cm veggur, bending
K10 c/c 200 # í miðjan
vegg.

15cm veggur, bending



ÁSKILUÐ, ELDRYI
TEIKNING ÓGILD

Byggingatillitunir/Hefnarfarðar
Alfredur Jónsson
13. MAJ 1993
Staubjartur Hildrisson

VAB Verkfæðistofa Erlends Birgissonar
Laugaveg 168 105 Reykjavík
Sími/Fax 561-6461, 563-5991
Netfang vab@vab.is
Ráðgjafi verkfæðisáhrasta

E1 Breytt 30/5/97 Texta við vegg milli línu 7 og 8 Breytt
E1 Breytt 12/6/97 Þykkt á vegg breytt og texti færður inn

Samþykkt

VEGG.APL.DWG

DELTA hf Reykjavíkurvegi 78 H
PLANMYND VEGGIR

H.E.B. 261155-2639
T. U. R.
M. 1:50
D. MARS 97

B18
E1