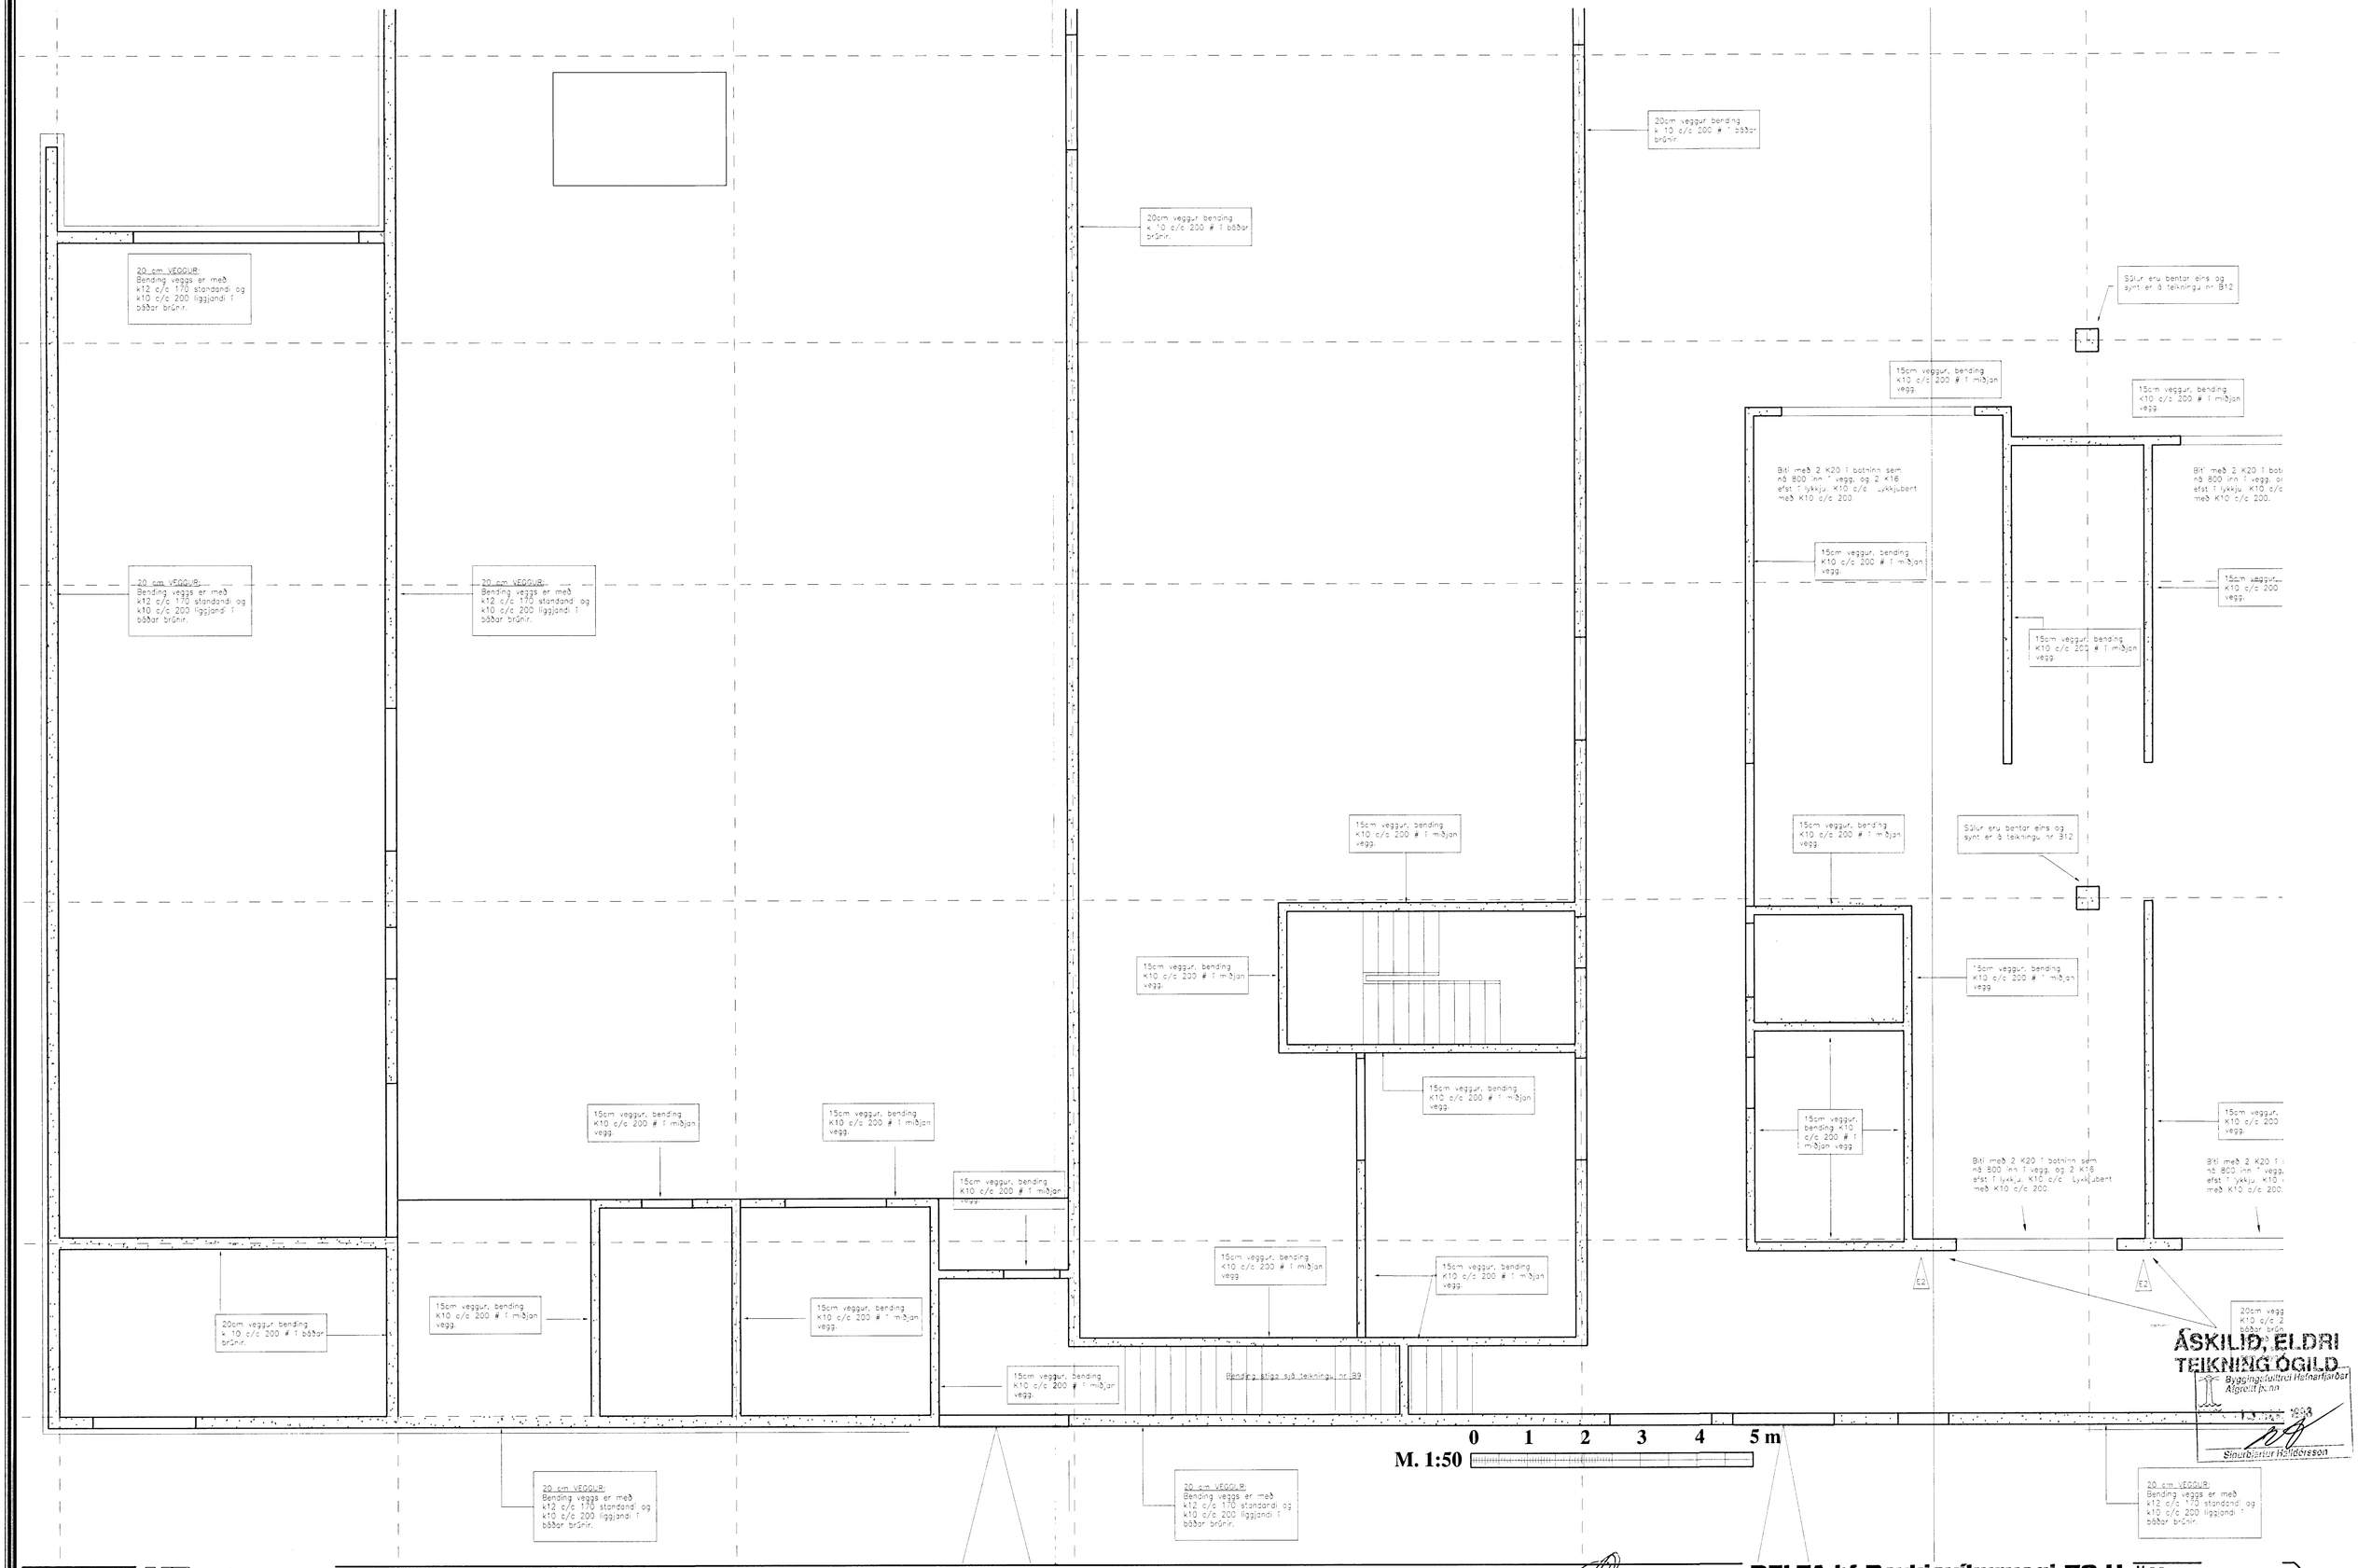

ÁSKILIÐ, ELDRI TEIKNING ÓGILD

Byggingafulltrúi Hafnarfjarðar
Afgreitt þ.nn
13. 1. 1998
Sinurbjartur Halldórsson

Verkfræðistofa Erlends Birgissonar
Laugaveg 168 105 Reykjavík
Sími/Fax 561-6461, 853-5991
Netfang veb@treknet.is
Ráðgefandi verkfræðibiónusta

E1 Breytt 30/5/97 Texta við vegg milli línu 7 og 8 breytt
E1 Breytt 12/6/97 Þykkt á vegg breytt og texti færður inn

Samþykkt.

VEGGJAPL.DWG

DELTA hf Reykjavíkurvegi 78 H

PLANMYND VEGGIR

H. E.B 261156-2539
T. J.R
M. 1:50
D. MARS 97

B20
E1