

Þar sem grindur eru settar saman skál bolta þar samant með 10mm boltum c/c 700. Skálfa er 30x30x3.

195x45 grípaþ inn í stöð.

Halli þaks er 6 gríður.

195x45 grípaþ inn í stöð.

Þar sem grindur eru settar samant skál bolta þar samant með 10mm boltum c/c 700. Skálfa er 30x30x3.

10m stöðli 500x150

Skálfa þar á tímra-
þla með 8mm fransum
skálfa L=180 c/c 400
skálfa 40x40x4.

Skálfa þar á tímra-
þla með 8mm fransum
skálfa L=180 c/c 400
skálfa 40x40x4.

12mm ísteypur
boltar c/c 300
skálfa 40x40x4.

GAFLVEGGUR ÚR TIMBRI

Þar sem grindur eru settar samant skál bolta þar samant með 10mm boltum c/c 700. Skálfa er 30x30x3.


Þar sem grindur eru settar samant skál bolta þar samant með 10mm boltum c/c 700. Skálfa er 30x30x3.

Utan á stöð komi 8mm grenkrossvúr, regdur 1 lím með kambasum 40/50 c/c 100. Samskeyti skulu vera á stöðum og ísaxstötum.

Innan á stöð komi 15mm birkkrossvúr regdur 1 lím með kambasum 40/50 c/c 100. Samskeyti skulu vera á stöðum og ísaxstötum.

Grind skál skálfa samant með 8mm íraskálfa L=100mm min. 2s/c./samskeyti.

SKRANINGAR
SÍÞ skýringarboð
SÞ á eining teikningar arkitekts af einingum. SÞ þá eru sýnd á teikningu nr B24.

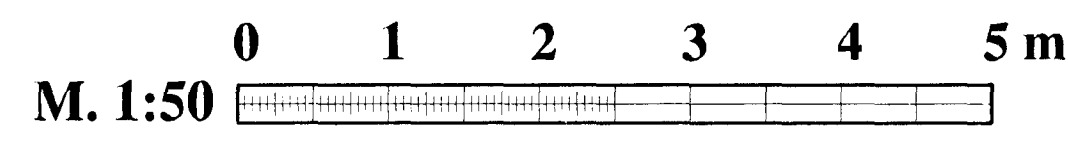

ÁSKILIÐ, ELÐRI TEIKNING ÖGILD

Byggingeigendur Hálmarfjarðar
Algrönn Þórunn
13. APR. 1998
Sigurjartur Halldórsson