

20 cm veggur  
Bending veggur er með  
K 12 c/c 200 stöndandi  
og K 10 c/c 200 liggandi  
í báðar áttir. Blás  
veggur 2 K 16.


4  
Límrébbi 140x300 L=2485  
Límrébbi 140x300 L=2485

50x225 boltur 3 vegg með 12mm  
mólboltum c/c 800 L=170

20 cm VEGGUR  
Bending veggur er með  
K12 c/c 170 stöndandi og  
K10 c/c 200 liggandi  
í báðar áttir.

15cm veggur, bending  
K10 c/c 200 # 1 m björn  
vegg.

15cm veggur, bending  
K10 c/c 200 # 1 m björn  
vegg.

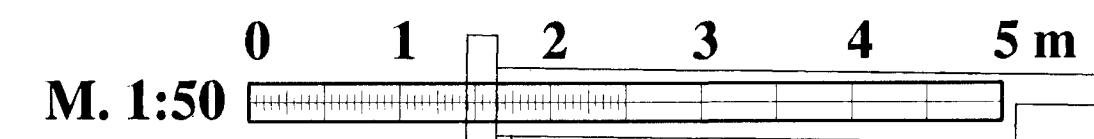

ÁSKILD, ELDRI  
TEIKNING OGILD  
Byggingaáttir Húsnáttar  
Algrætt barn  
13.11.1998  
Sigurbjörn H. Halldórsson

A Breytt 22/7/97  
B Breytt 29/8/97 Sniðum batt við  
C Breytt 18/9/97 Sniðum \* 1' 5' batt við  
D

Sampykkt.  
929 THAKPLAN

Delta hf. Reykjavíkurvegi 78 H  
Planmynd þakvirki

H.E.B.  
T.H.G.  
M. 1:50  
D. Mars 97  
B29  
c