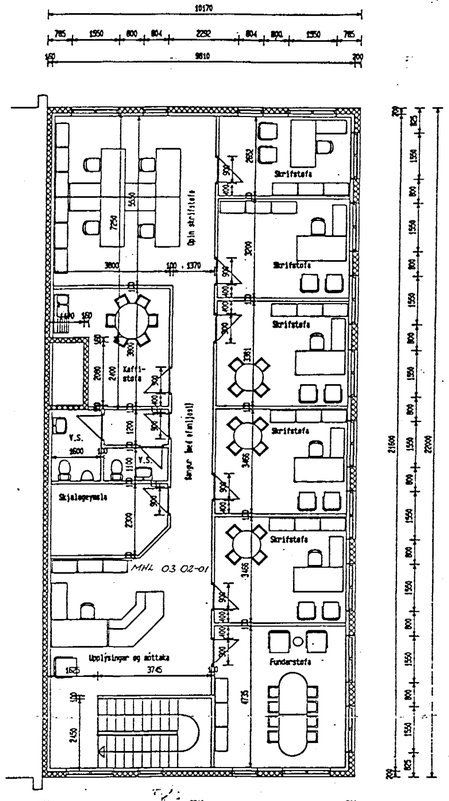

Grunnmynd 2.H viðbygging

MÆL Í MM

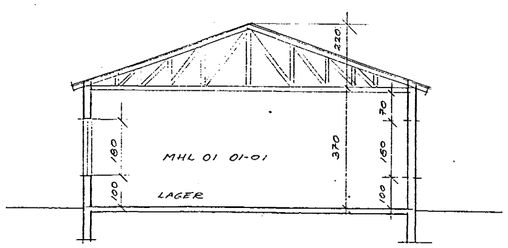

SNIÐ E-E Í MHL 01

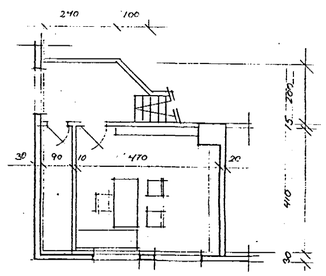

GRUNNMYND MILLILOFT (2.H

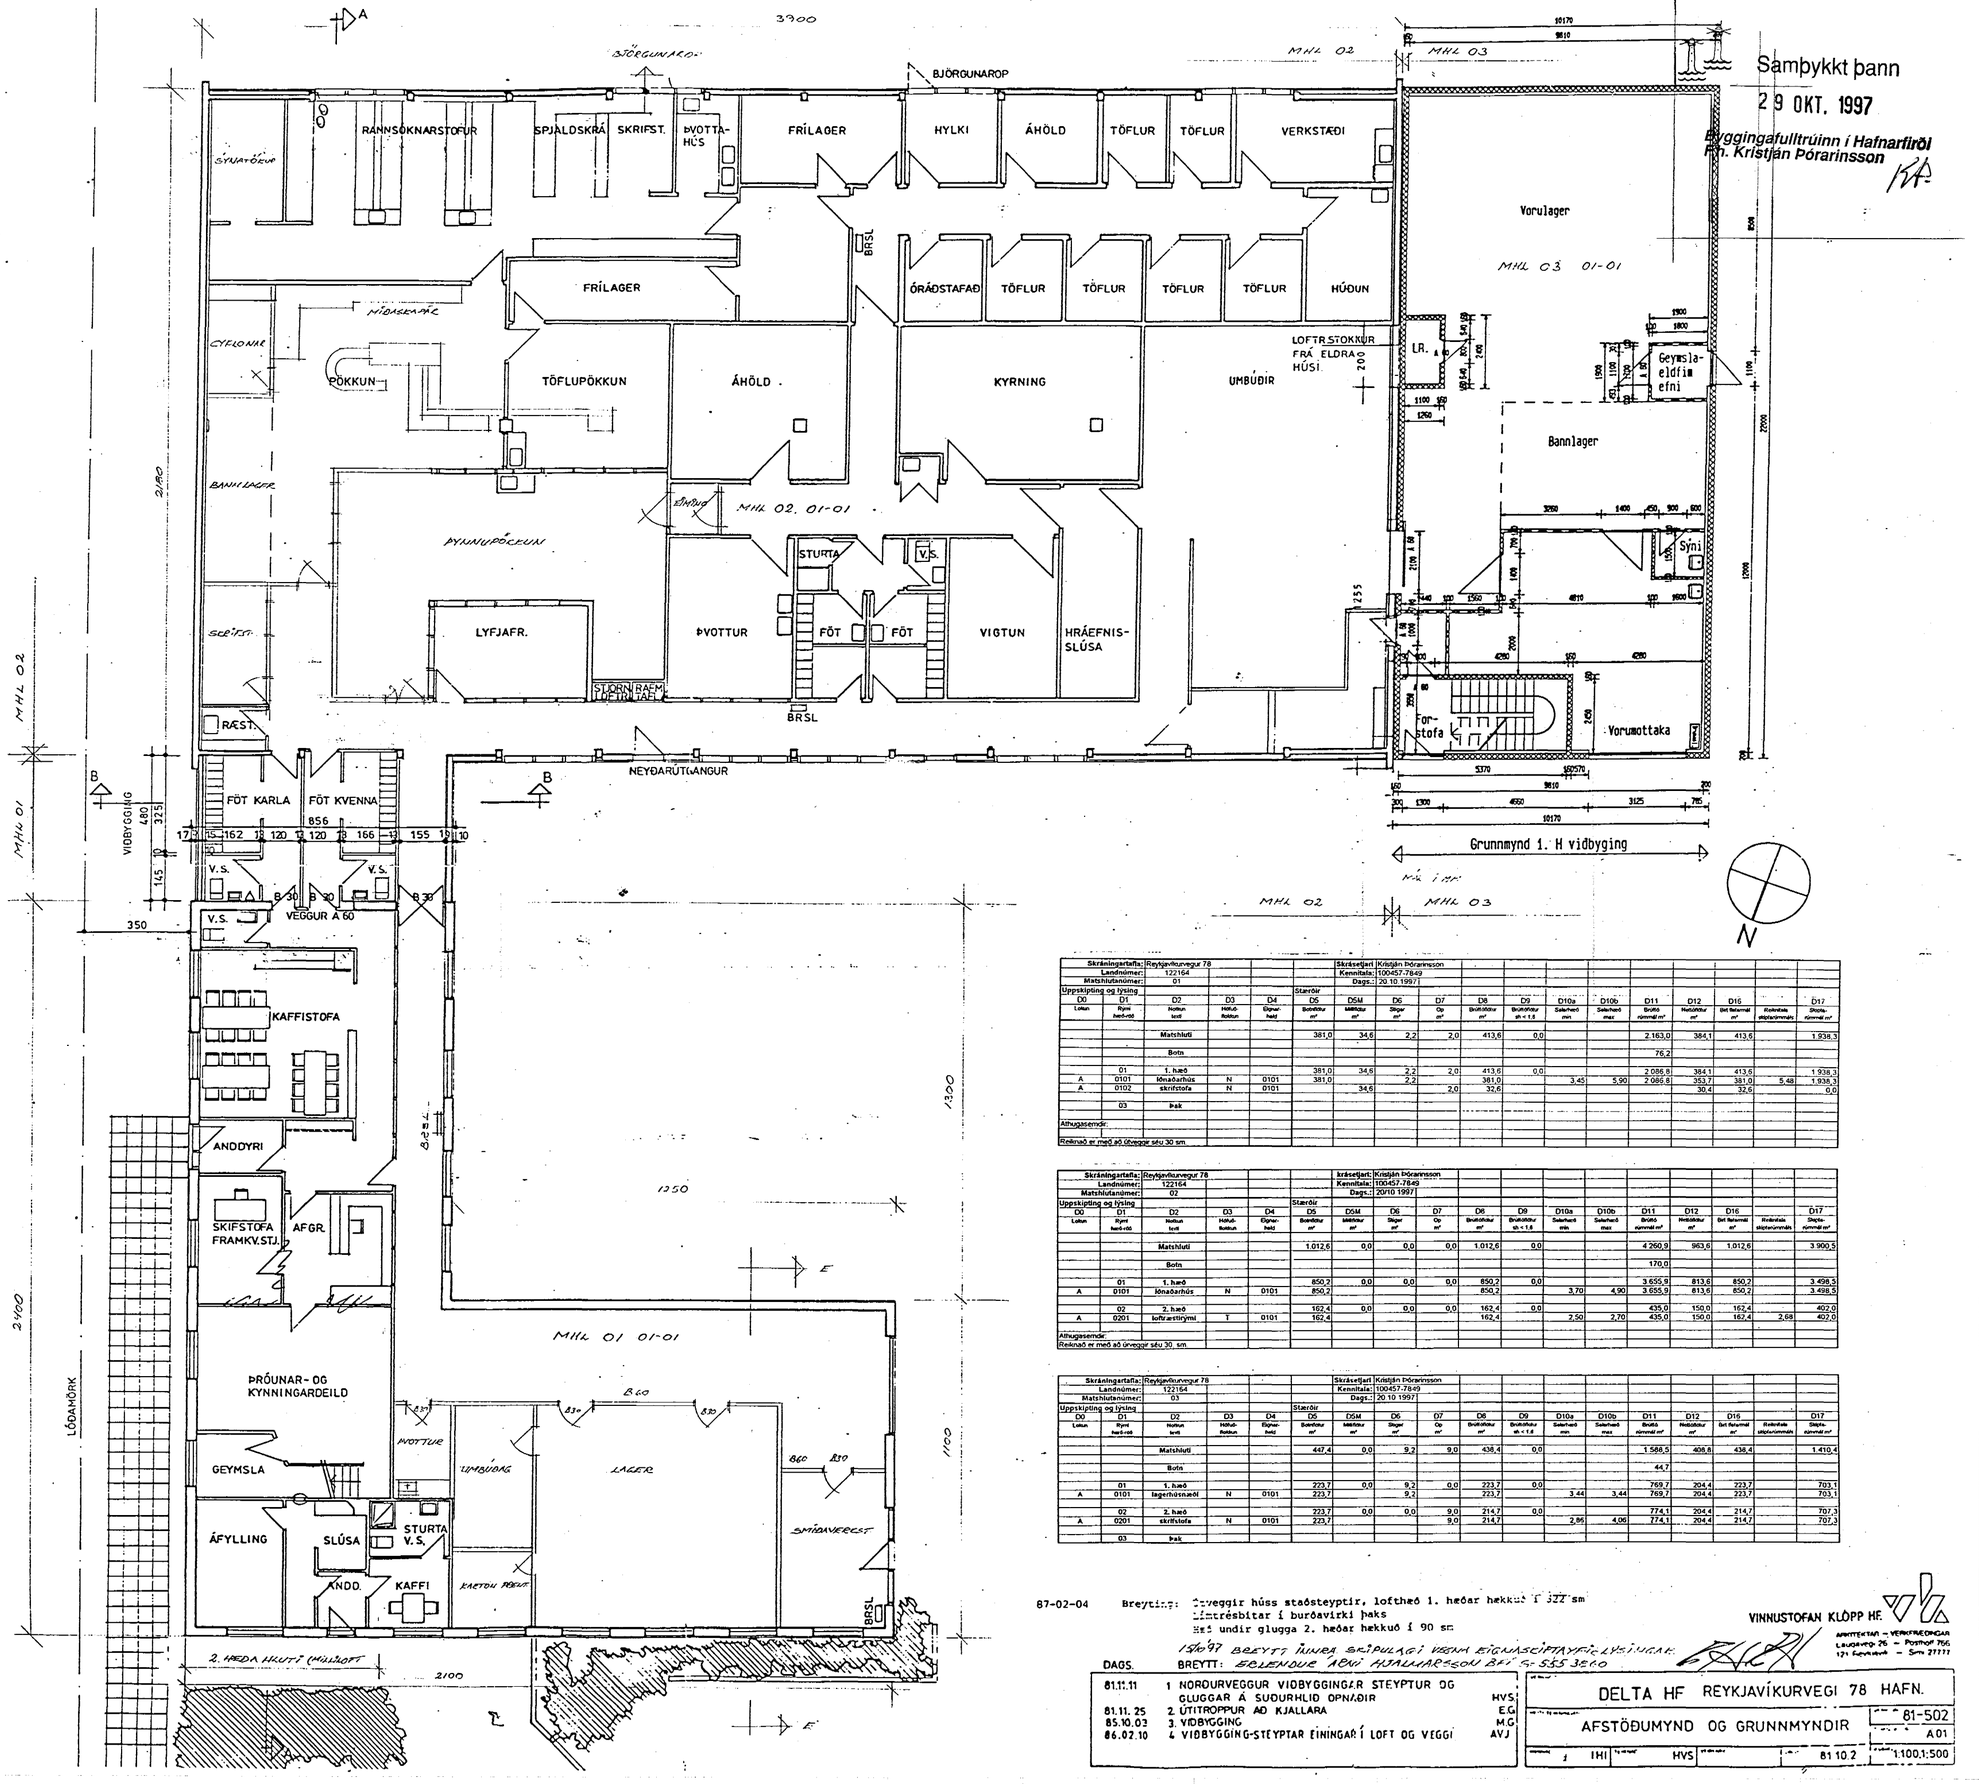

Samþykkt þann
29 OKT. 1997
Byggingafulltrúinn í Hafnarfirði
Þór. Kristján Þórarinsson

Skráningartafla:	Reykjavíkurvegur 78				Skrásetjari	Kristján Þórarinsson									
Landnúmer:	122164				Kennitala:	100457-7849									
Matshlutanúmer:	01				Dags.:	20.10.1997									
Uppskipting og týsing				Stærðir											
D0 Lykill	D1 Hlynr. hæð-nr.	D2 Notkun texti	D3 Hlutf.-flokkun	D4 Eignar-hald	D5 Bokfærð m²	D5M Mælt/áætl m²	D6 Skógr m²	D7 Op m²	D8 Brúttórými m²	D9 Brúttórými sh < 1.8	D10a Sala/leiguh. mín	D10b Sala/leiguh. max	D11 Brúttó rúmmál m³	D12 Hæðarkóti m	D16 Sérh. flatarmál m²	Reiknuð skiptarmmál	D17 Skipta-rúmmál m³
		Matshluti			381,0	34,6	2,2	2,0	413,6	0,0			2.163,0	384,1	413,6		1.938,3
		Bein											76,2				
	01	1. hæð			381,0	34,6	2,2	2,0	413,6	0,0			2.086,8	384,1	413,6		1.938,3
A	0101	íbúðarhús	N	0101	381,0		2,2		381,0		3,45	5,90	2.086,8	353,7	381,0	5,48	1.938,3
A	0102	skrifstofa	N	0101		34,6		2,0	32,6					30,4	32,6		0,0
	03	Þak															
Athugasemdir:																	
Reiknað er með að útveggir séu 30 sm																	

Skráningartafla:	Reykjavíkurvegur 78				Skrásetjari	Kristján Þórarinsson									
Landnúmer:	122164				Kennitala:	100457-7849									
Matshlutanúmer:	02				Dags.:	20/10 1997									
Uppskipting og týsing				Stærðir											
D0 Lykill	D1 Hlynr. hæð-nr.	D2 Notkun texti	D3 Hlutf.-flokkun	D4 Eignar-hald	D5 Bokfærð m²	D5M Mælt/áætl m²	D6 Skógr m²	D7 Op m²	D8 Brúttórými m²	D9 Brúttórými sh < 1.8	D10a Sala/leiguh. mín	D10b Sala/leiguh. max	D11 Brúttó rúmmál m³	D12 Hæðarkóti m	D16 Sérh. flatarmál m²	Reiknuð skiptarmmál	D17 Skipta-rúmmál m³
		Matshluti			1.012,6	0,0	0,0	0,0	1.012,6	0,0			4 260,9	963,6	1.012,6		3 900,5
		Bein											170,0				
	01	1. hæð			850,2	0,0	0,0	0,0	850,2	0,0			3 655,9	813,6	850,2		3 498,5
A	0101	íbúðarhús	N	0101	850,2				850,2		3,70	4,90	3 655,9	813,6	850,2		3 498,5
	02	2. hæð			162,4	0,0	0,0	0,0	162,4	0,0			435,0	150,0	162,4		402,0
A	0201	loftarstiginn	T	0101	162,4				162,4		2,50	2,70	435,0	150,0	162,4	2,68	402,0
Athugasemdir:																	
Reiknað er með að útveggir séu 30 sm																	

Skráningartafla:	Reykjavíkurvegur 78				Skrásetjari	Kristján Þórarinsson									
Landnúmer:	122164				Kennitala:	100457-7849									
Matshlutanúmer:	03				Dags.:	20.10.1997									
Uppskipting og týsing				Stærðir											
D0 Lykill	D1 Hlynr. hæð-nr.	D2 Notkun texti	D3 Hlutf.-flokkun	D4 Eignar-hald	D5 Bokfærð m²	D5M Mælt/áætl m²	D6 Skógr m²	D7 Op m²	D8 Brúttórými m²	D9 Brúttórými sh < 1.8	D10a Sala/leiguh. mín	D10b Sala/leiguh. max	D11 Brúttó rúmmál m³	D12 Hæðarkóti m	D16 Sérh. flatarmál m²	Reiknuð skiptarmmál	D17 Skipta-rúmmál m³
		Matshluti			447,4	0,0	9,2	9,0	438,4	0,0			1 568,5	408,8	438,4		1.410,4
		Bein											44,7				
	01	1. hæð			223,7	0,0	9,2	0,0	223,7	0,0			769,7	204,4	223,7		703,1
A	0101	lagerhúsnæði	N	0101	223,7		9,2		223,7		3,44	3,44	769,7	204,4	223,7		703,1
	02	2. hæð			223,7	0,0	0,0	9,0	214,7	0,0			774,1	204,4	214,7		707,3
A	0201	skrifstofa	N	0101	223,7			9,0	214,7		2,85	4,06	774,1	204,4	214,7		707,3
	03	Þak															

87-02-04 Breyting: útveggir húss staðsteyptir, lofthæð 1. hæðar hækkuð í 322 sm
límtrésbitar í burðavirki þaks
hæð undir glugga 2. hæðar hækkuð í 90 sm
156/97 BREYTT TÚNUM SKÍPULAGI VEGNA EIGNASKIPTAYFIRLÝSINGAR.

DAGS.	BREYTT:
81.11.11	1 NORÐURVEGGUR VIÐBYGGINGAR STEYPTUR OG GLUGGAR Á SUÐURHLIÐ OPNAÐIR — HVS
81.11.25	2. ÚTITRÖPPUR AÐ KJALLARA — E.G.
85.10.03	3. VIÐBYGGING — M.G.
86.02.10	4 VIÐBYGGING-STEYPTAR EININGAR Í LOFT OG VEGGI — AVJ

VINNUSTOFAN KLÖPP HF.
ARKITEKTAR – VERKFRÆÐINGAR
Laugavegi 26 – Pósthólf 756
121 Reykjavík – Sími 27777

DELTA HF REYKJAVÍKURVEGI 78 HAFN.

AFSTÖÐUMYND OG GRUNNMYNDIR

81-502

A 01

1 IHI | HVS | 81.10.2 | 1:100,1:500