

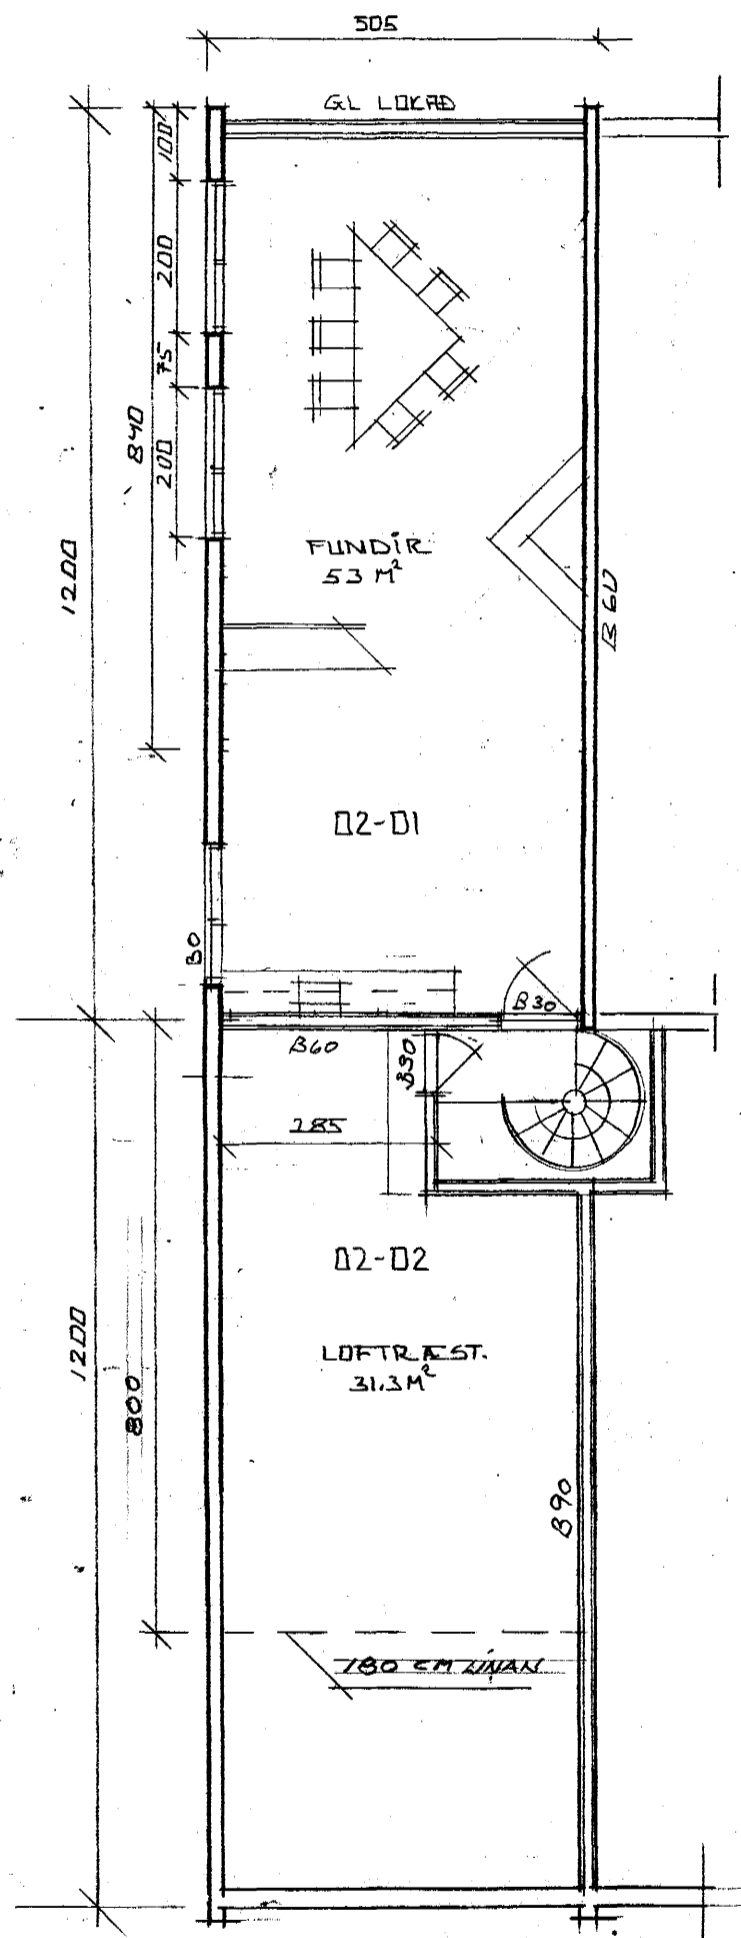


BP

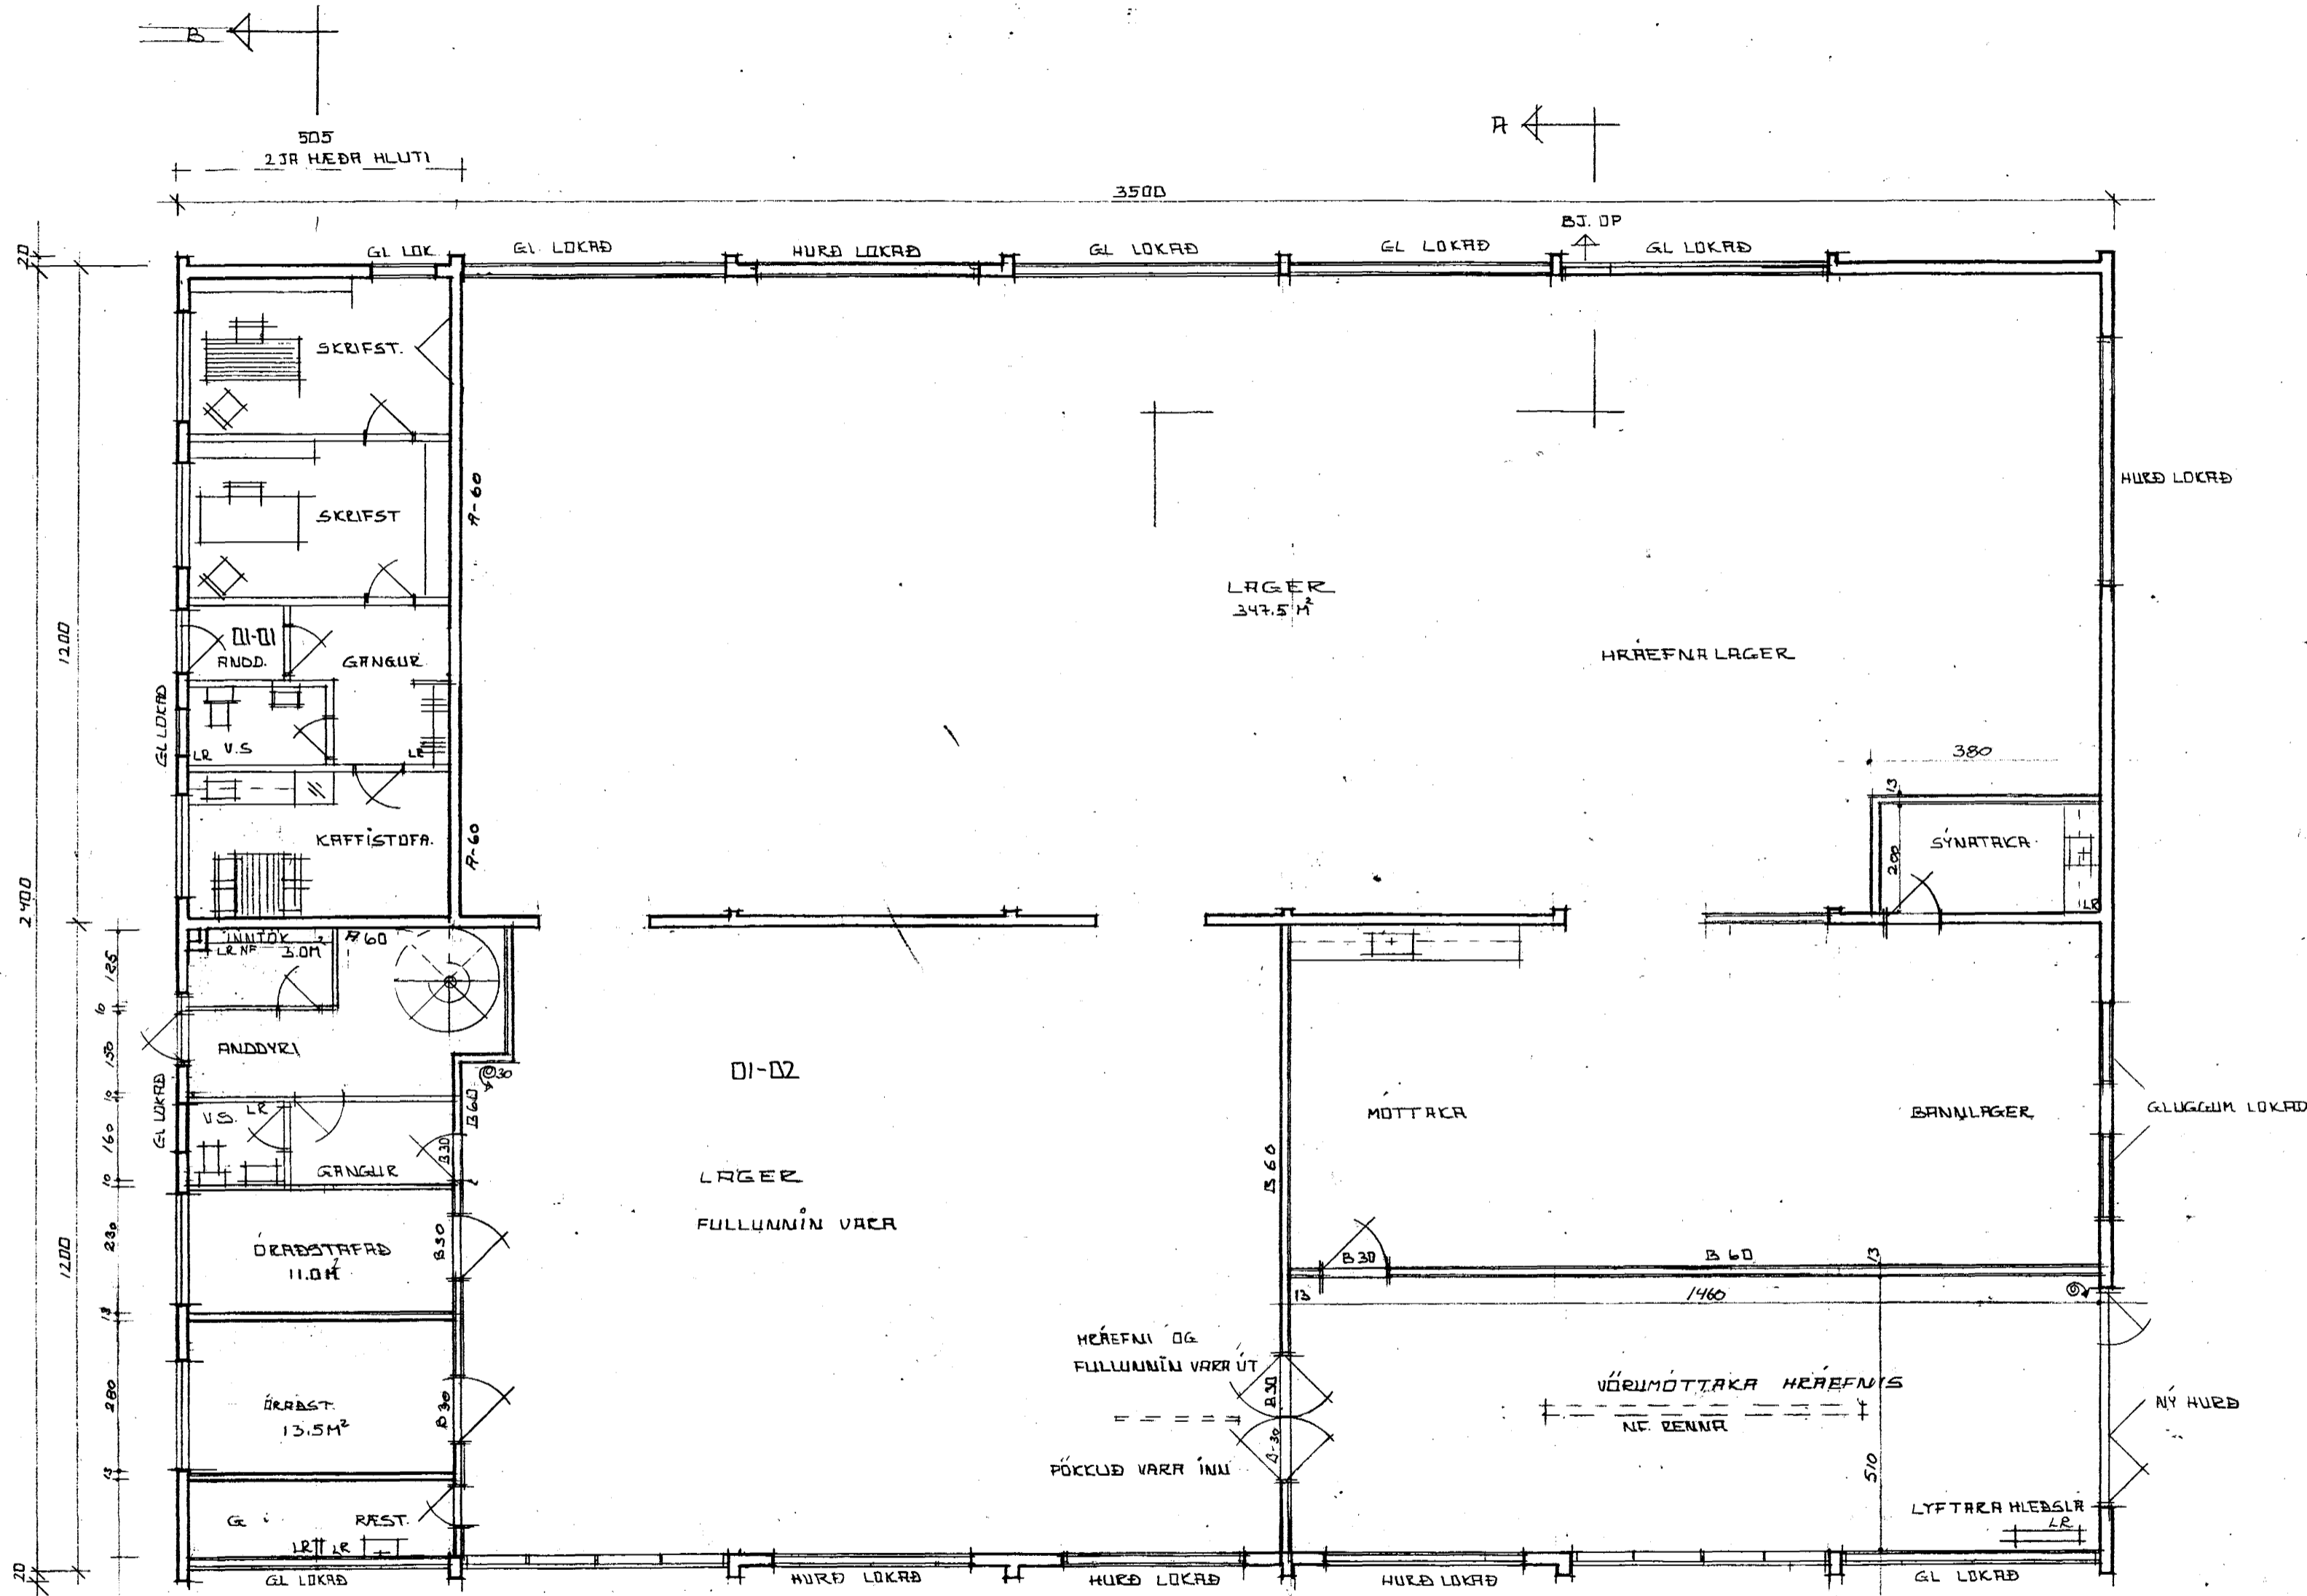

GRUNNMYND HÆÐAR M=1:100

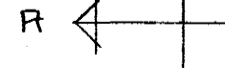

BR. 15.10.97 INNRA SKIÐUL VEBAST

BE. INNRA SKIÐUL 20.02.96

BREYTINGAR SJA BLAÐ NR 101.

BE. AGUST 1995 INNRA SKIÐULAG I HURÐIR I GLUGGAR 14/95

REYKJAVÍKURVEGUR 78 MHL 05	HAF	302
EFNI	MÁL	1:100
BREYTINGAR GRUNNMYNDIR	DRGS.	19.05.97
BR 22.05.95 ETL BR 14/95		
ERLENDOR ÁRNI HJALMARSSON BEI KYRBERGA 6 HAF	S=5553840	