


reykjavíkurvegur nr. 78


Samþykkt á fundi bygginga-
nefndar þ. 17.5.1978
BYGGINGAFULLTRÚKIN
Í HAFNARFIRÐI
[Signature]
I. ÁFANGI.

Akilið er samþykki
Brennifélagshúsnæðis Akilið er samþykki
heillbrigðisáæðs heilbrigðisráðs

Særa þarf um skiptum lótarinnna
hl vesturs

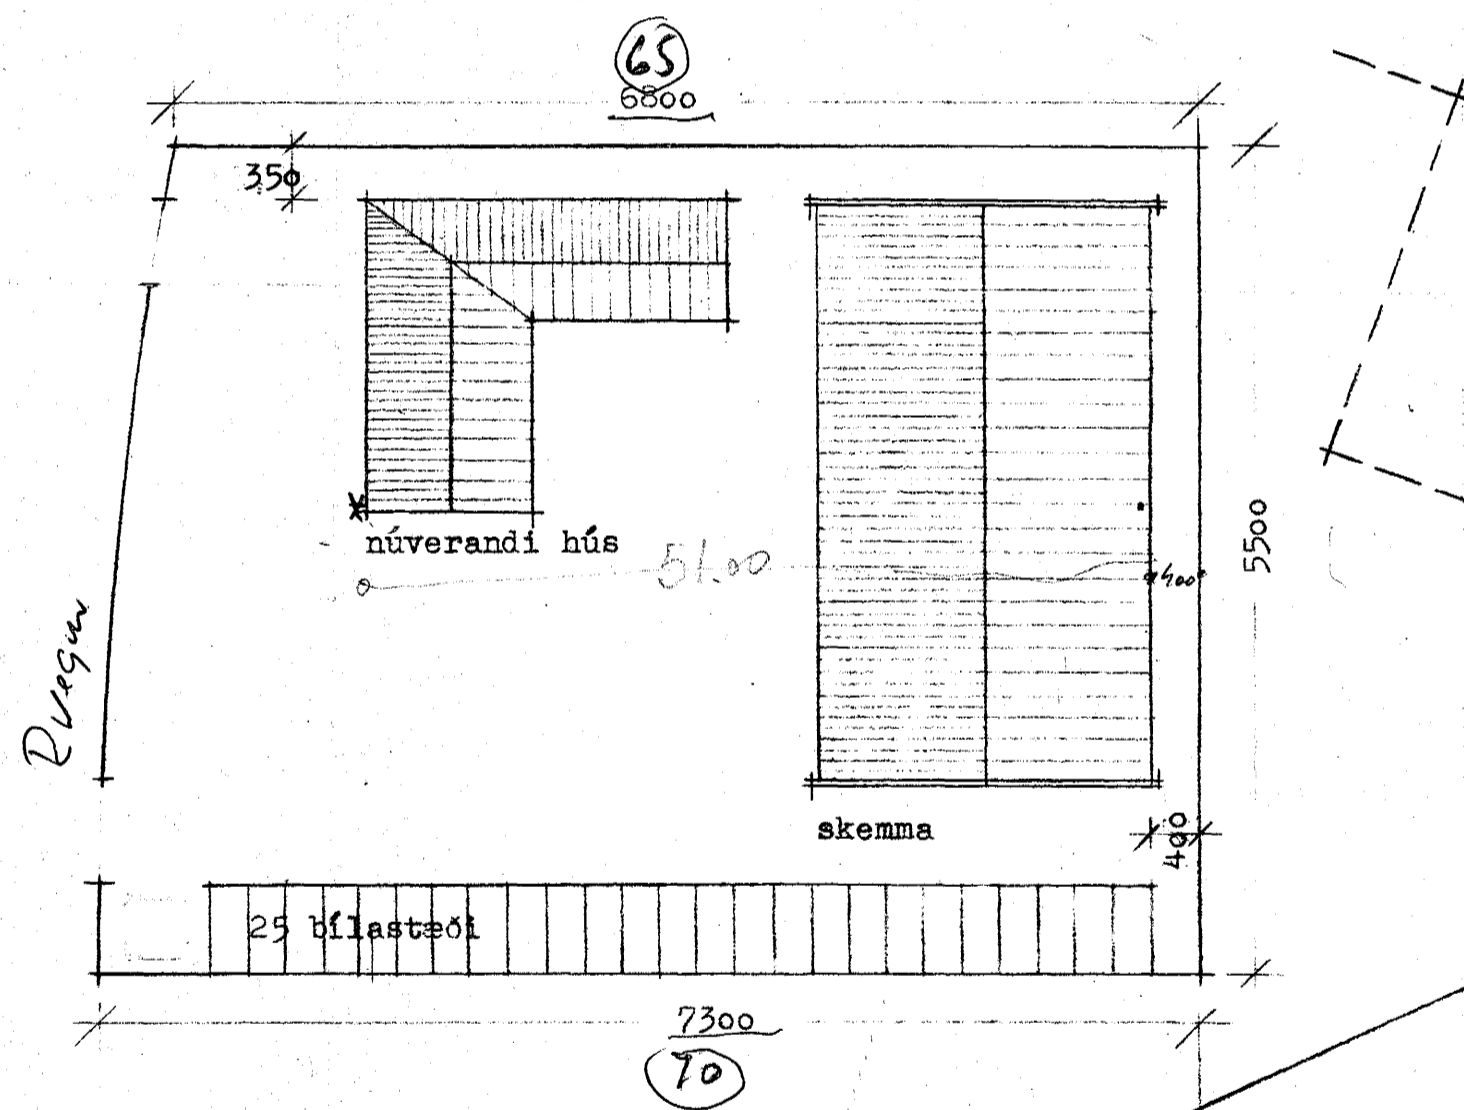

Afstöðumynd
1. áfangi: skemma - nýbygging

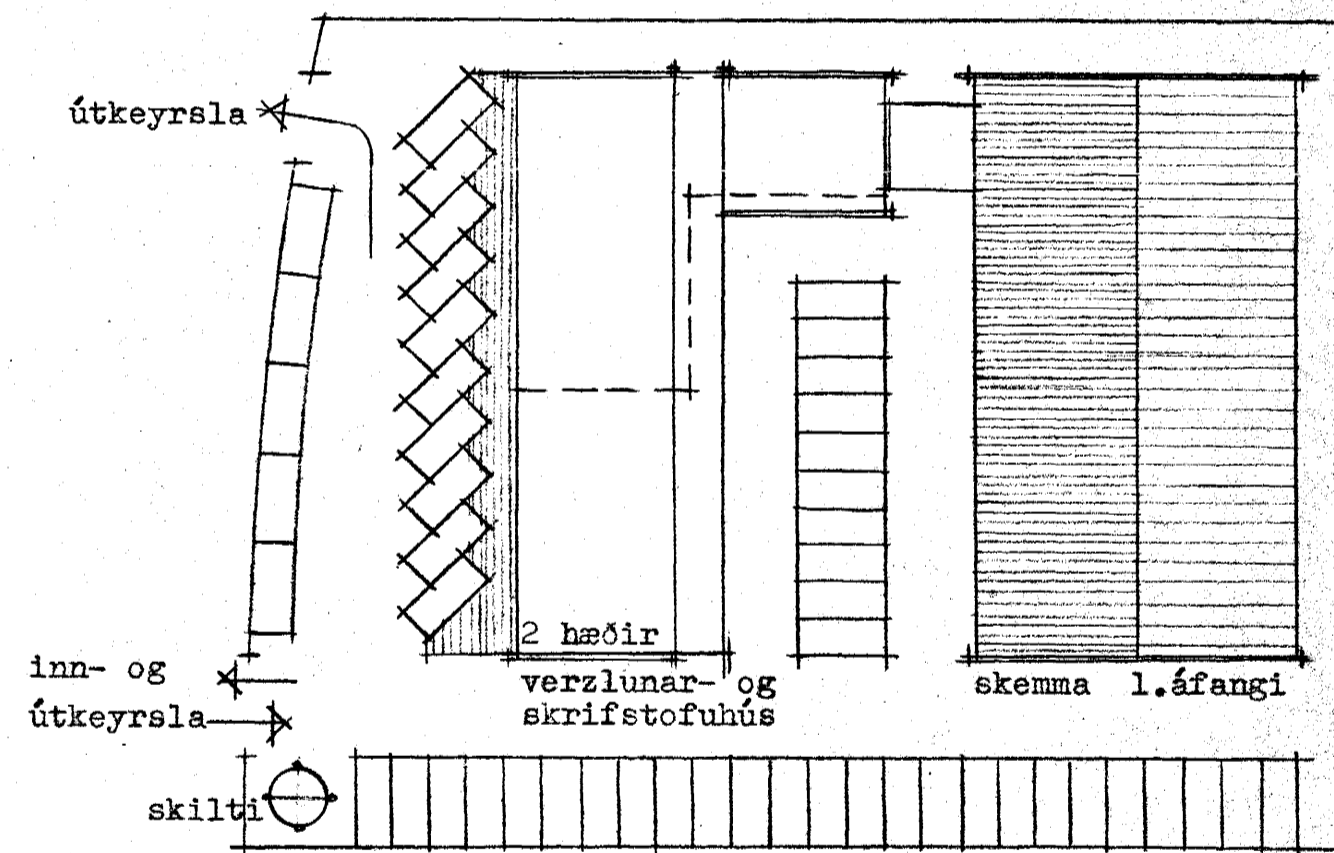

Afstöðumynd
2. áfangi: verslunar- og skrifstofuhús - viðbygging

Flatarmál:

- 1. áfangi: 858 m²
- 2. áfangi: 625 m² 1. hæð
- 625 - 2. hæð

51 bílastæði (250 x 600)

Flatarmál lóðar 3877,5 m²

REYKJAVÍKURVEGUR nr. 78 1. áfangi T.nr. 1

mkv. 1:500 Afstöðumynd 12.4.78

Albina Thordarson arkitekt F.A.Í. *Albina Thordarson*
Porkell G. Guðmundsson innanhússarkitekt *Porkell G. Guðmundsson*