



ÚTLIT AUSTUR M=1:100

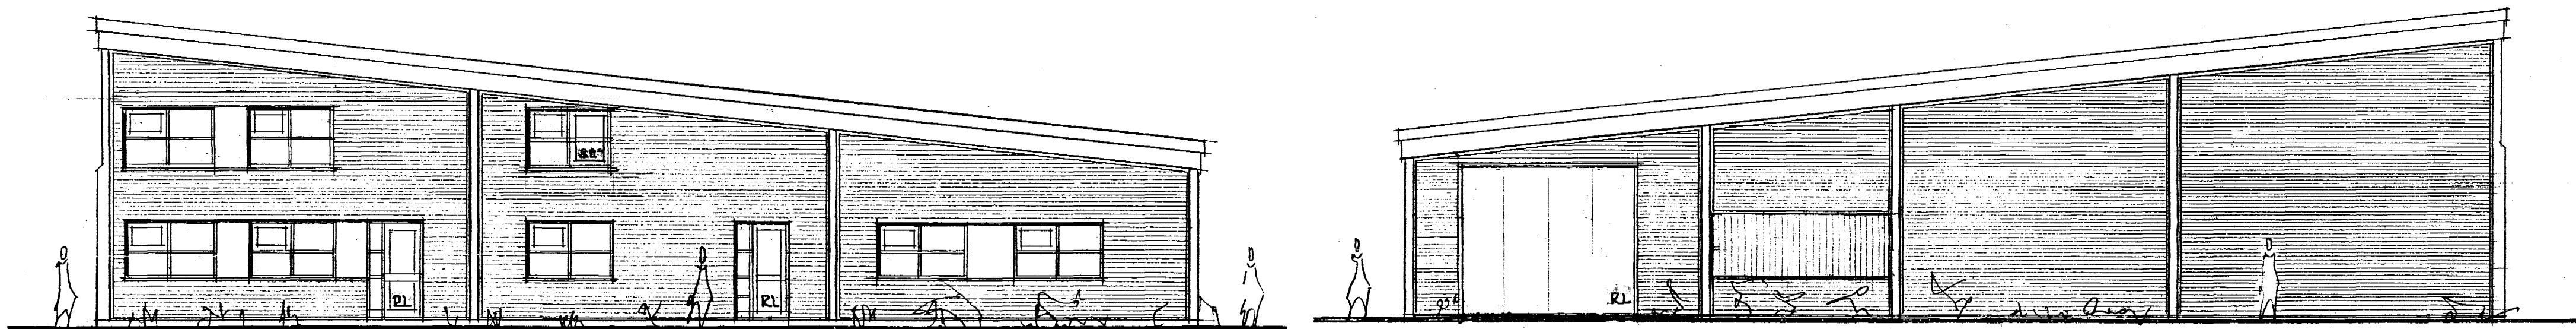

ÚTLIT SUÐUR M=1:100

ÚTLIT NORÐUR M=1:100

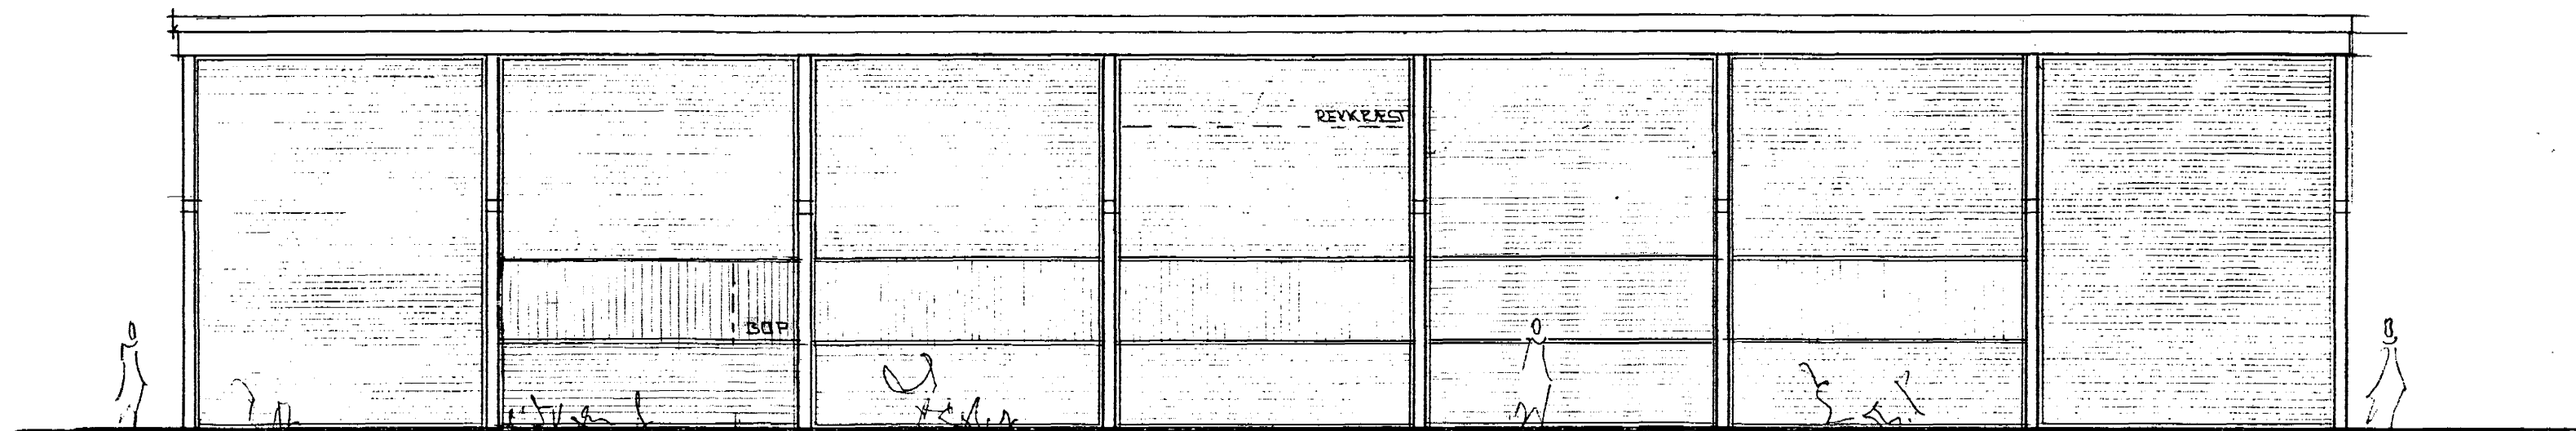

ÚTLIT VESTUR M=1:100

SKÝRINGAR

RL RYMINGALEIÐ
 RD ÞJÓRGUNAROP
 REYKREST: REYKRESTING 4M Á BRÉÐIURRA

MAR
 05

BRUNAVARNIR

14.09.95 GLUGGUM OG HURÐUM BREYTT

ER= REYKAVIKURUR 78

VAR= DALSHRAUN NR. 4 HRF

EFNI: Breytingar útlit MÁL 1:100
 DRGS: 19.05.95

ERLENDUR ARNI HJALMARSSON BFI KLEBERGA 6 HRF S=5553860