



Samþykkt á fundi bygginga-  
nefndar þ. 20.9.1995  
BYGGINGAFULLTRÚINN  
F.Þ. HAFNARFIRÐI  
*Þórunn Þórunn*

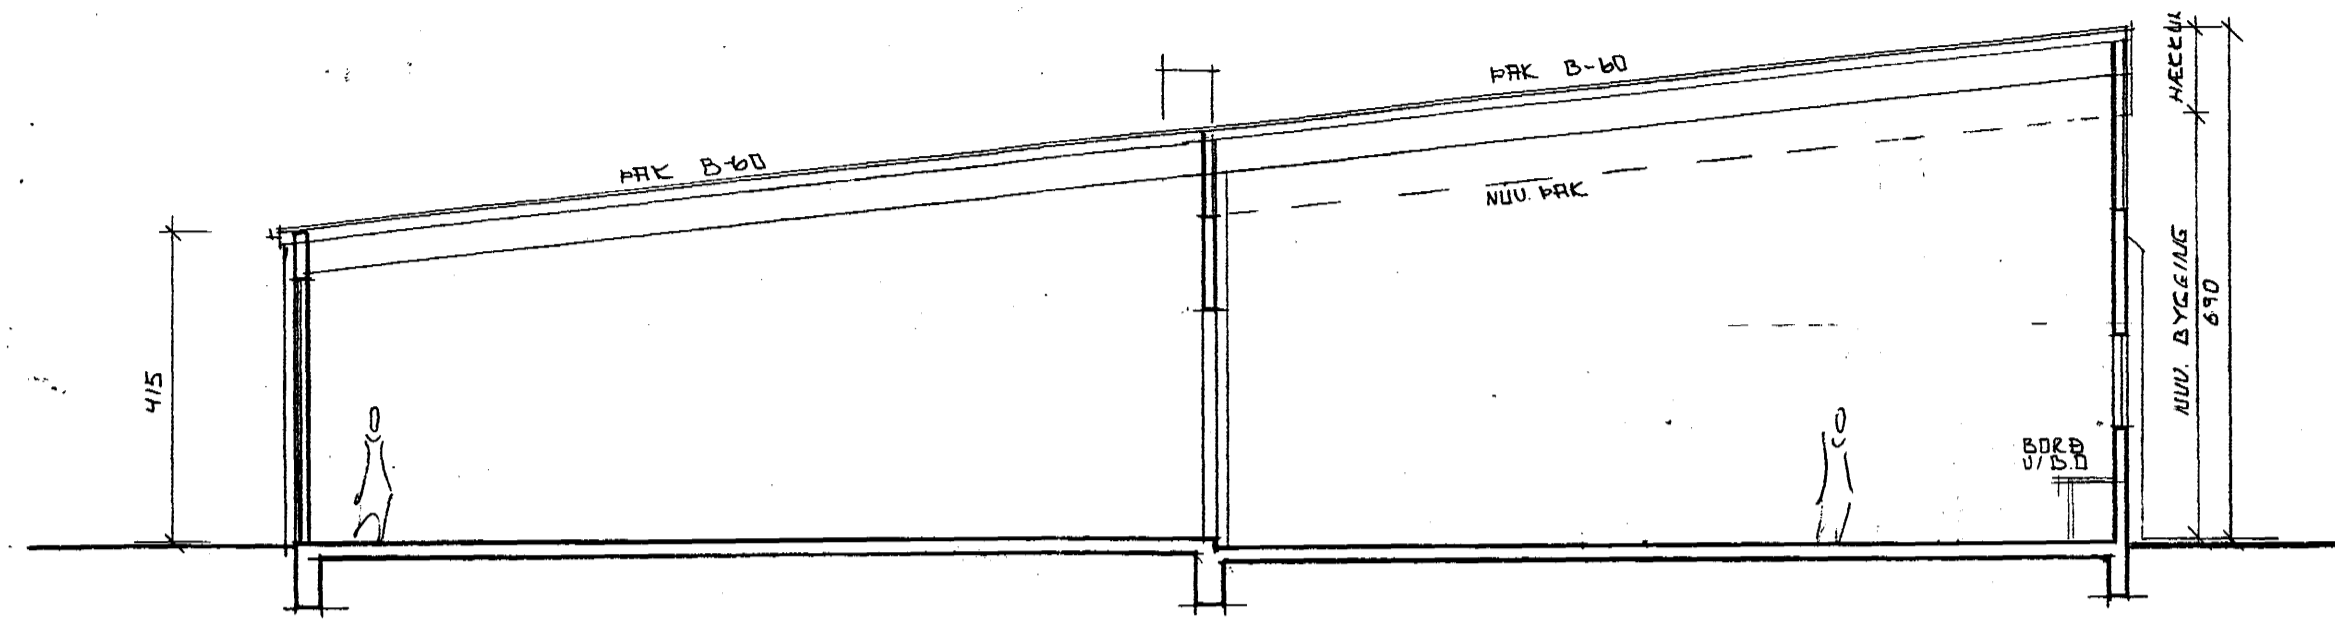

SNÍÐ A-A M=1:100

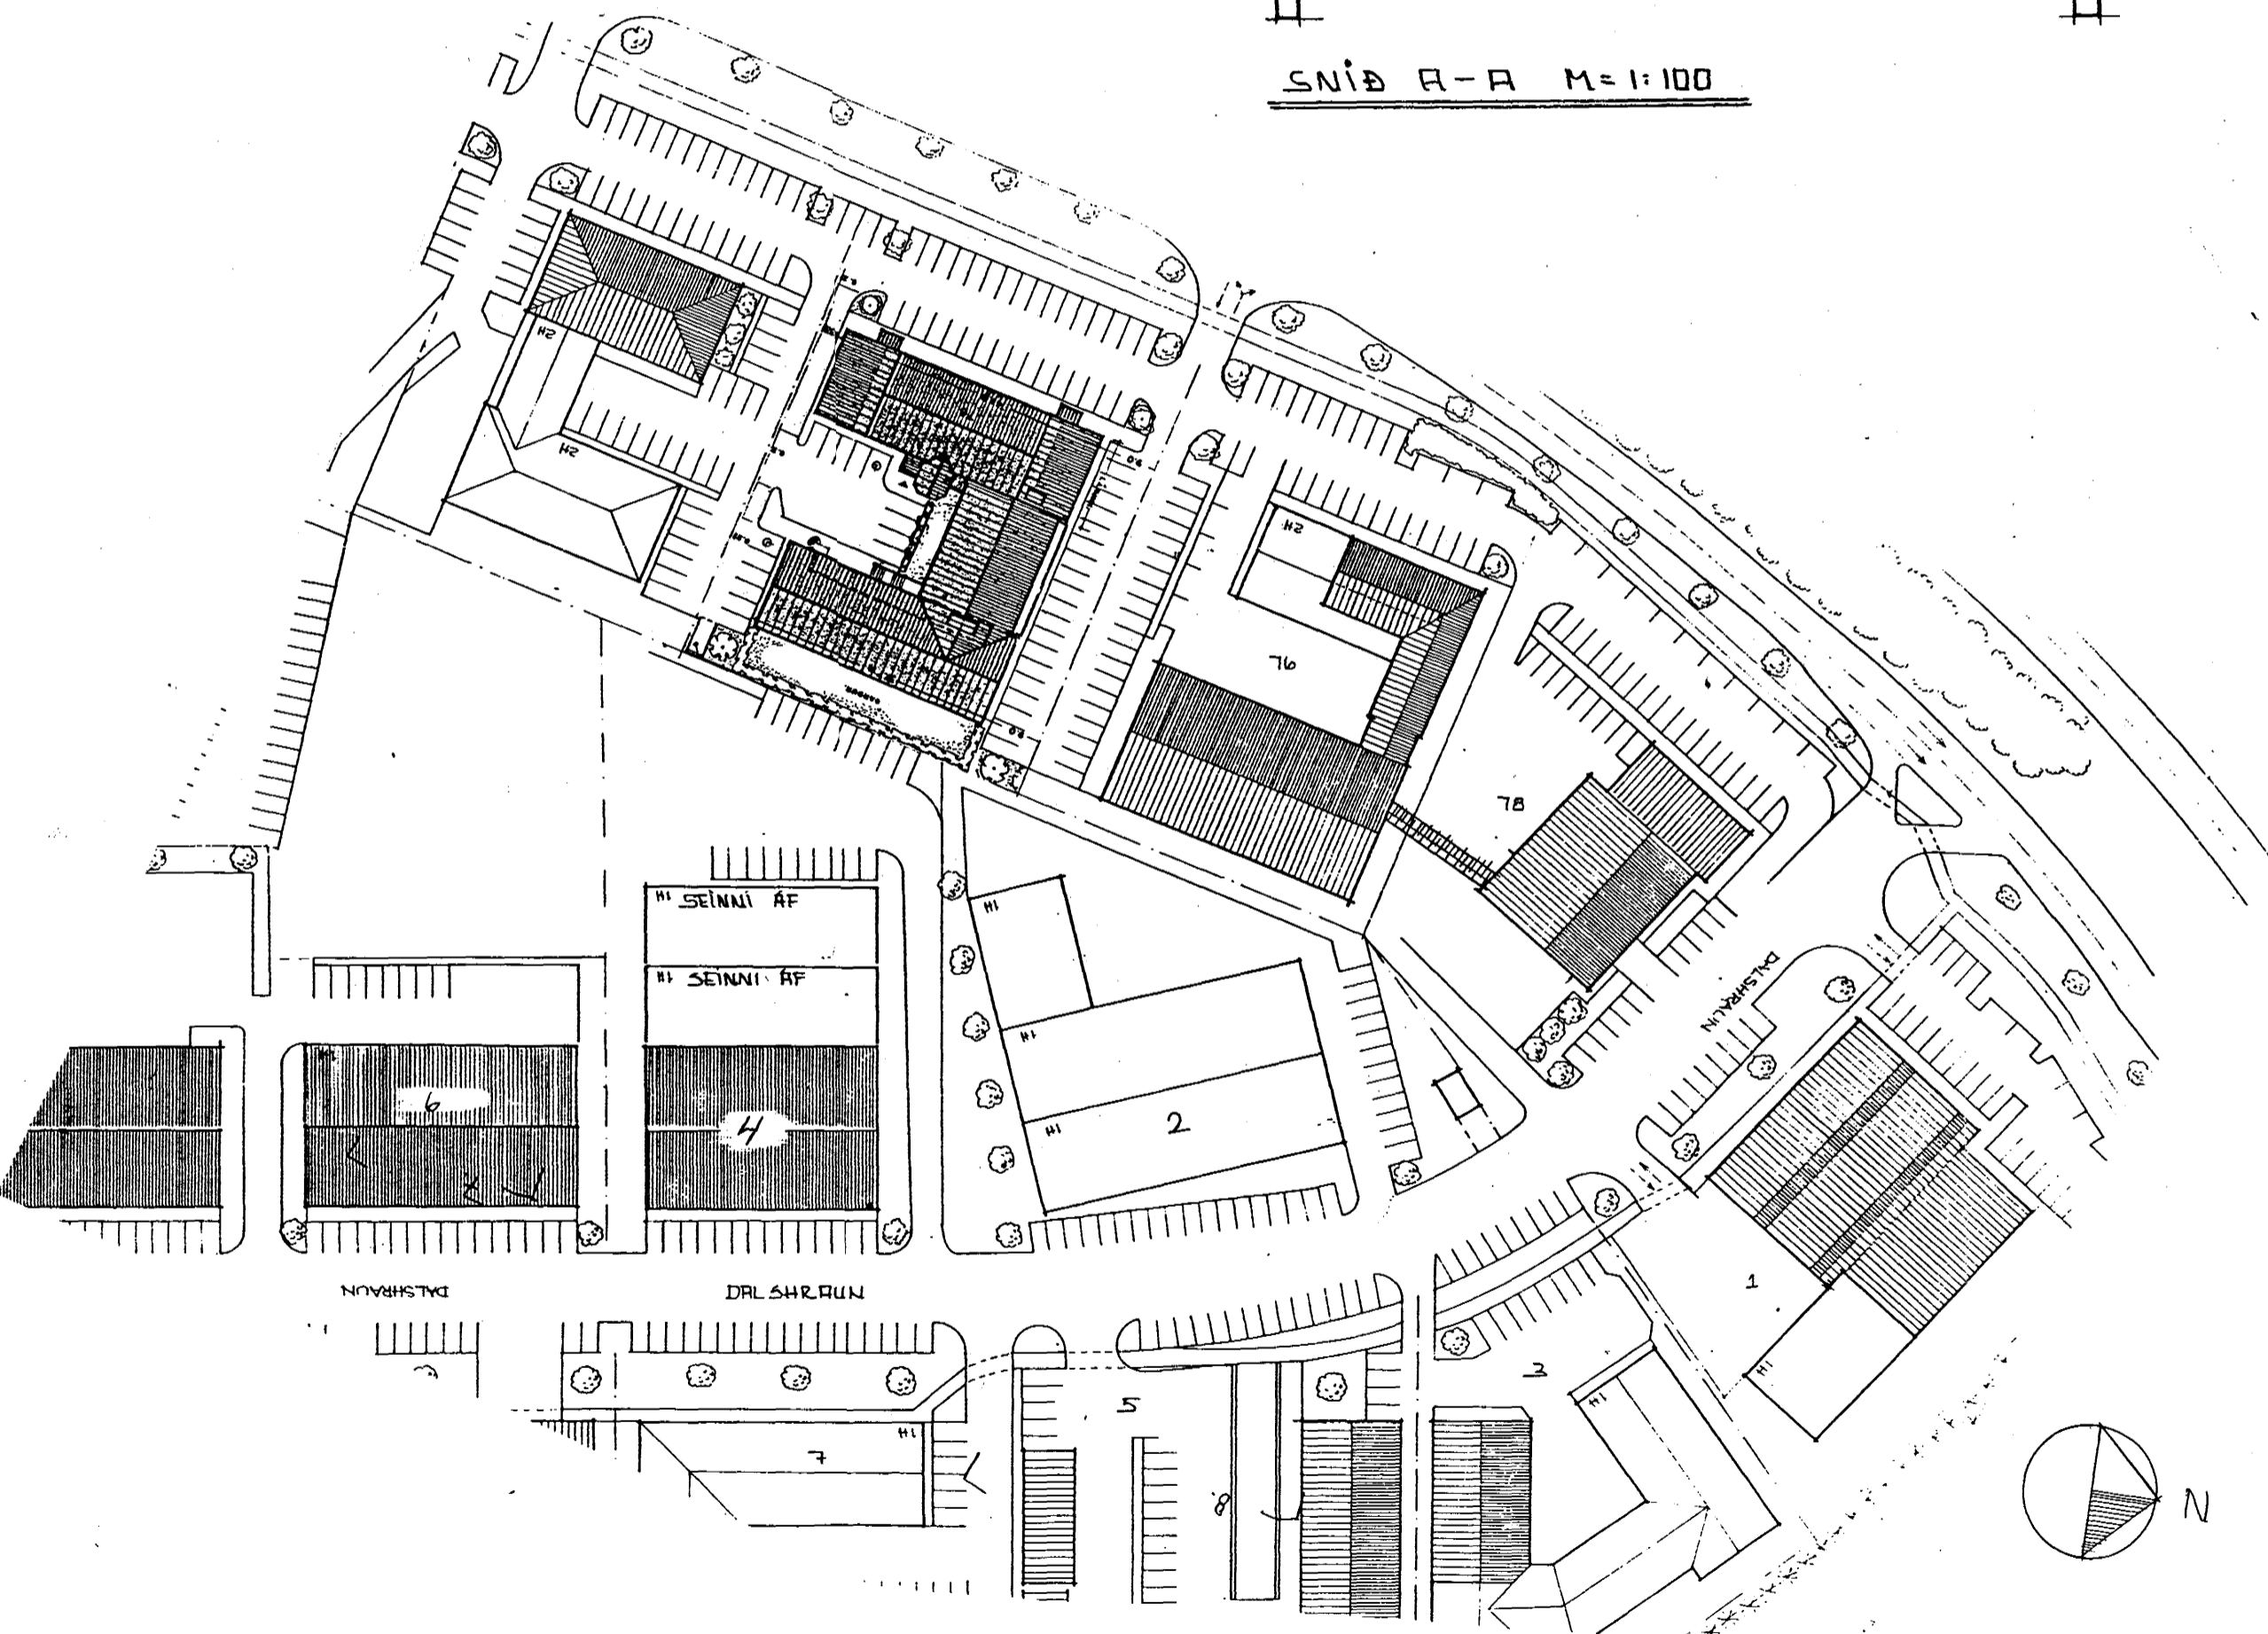

AFSTÖÐUMYND M=1:1000

BYGGINGARLÝSING:

Þær breytingar sem verða gerðar á húsinu eru:

1. Þak bakhluta hússins verður hækkað í beinu framhaldi af framhluta húss.
2. Húsið verður klætt að utan (bæði þak og veggir) með litaðri stálklæðningu.
3. Milliloft í framhluta hússins verður fellt niður.
4. Milliveggir felldir niður þannig að húsið verður eitt lagerrými með tilheyrandi þjónusturými.
5. Gluggum og hurðum breytt.
6. Loftafrágangur eftir breytingar er á hefðbundinn hátt en klætt að innan með litaðri stálklæðningu.

Í HÚSIÐ VERÐUR SETT VATNSÚÐAKERFI SAMP AF BELNARMET. RÍK  
SLÖKKVIÐTÆKI Í SAMRÁÐI VIÐ SLÖKKVIÐSTJÓRA

**MHL**  
**05**

FR = REYKJAVÍKMEYFUR 78 BR 14.09.95 ÚTLIT DE INNER SEIÐLAG  
VAE = DALSHRAUN NR. 4 HAF  
EFNI: BRETINGAR AFSTÖÐUMYND SNÍÐ MÁL 1:1000 3:100  
DRGS: 19.05.95  
ERLENDUR ÁRNI HJÁLMARSSON, B.F. KLÉBERGA 6 HAF. S=5553860