DALSHRAUN NR. 4

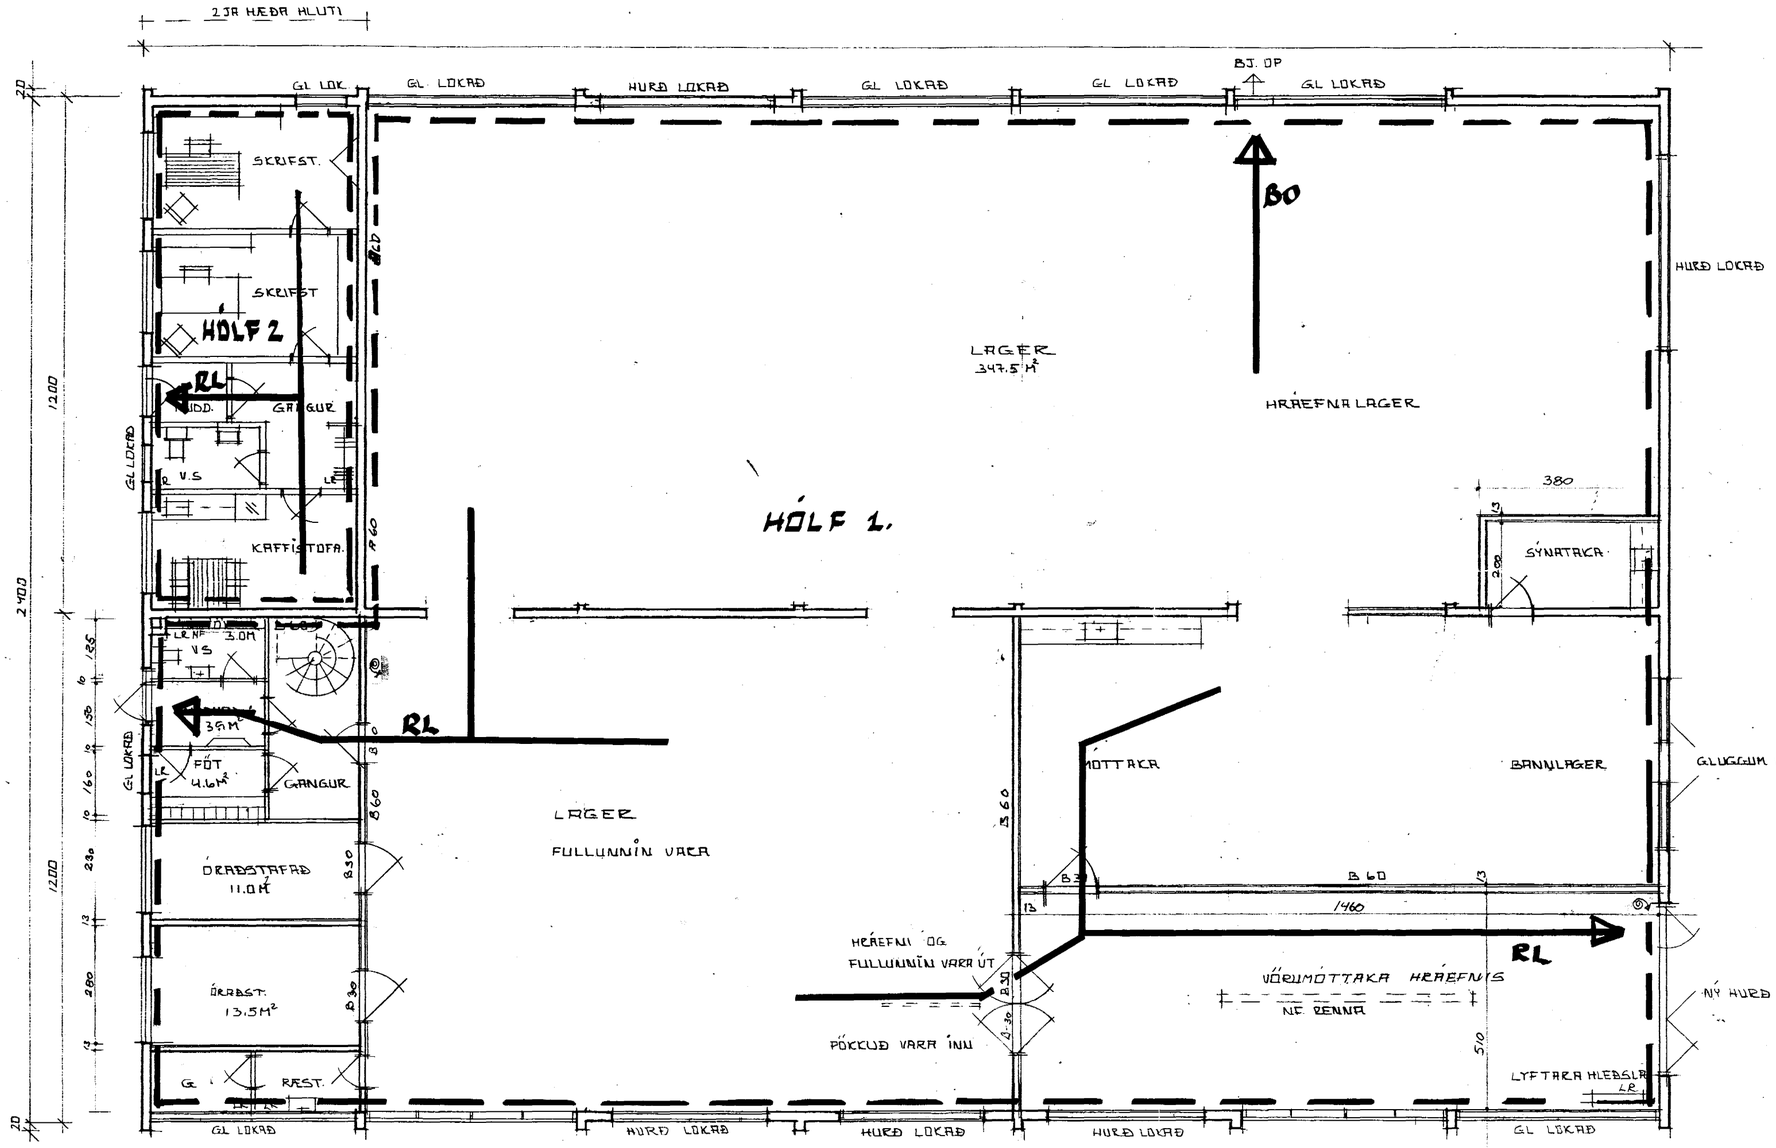

GRUNNMYND HÆÐAR M= 1:100

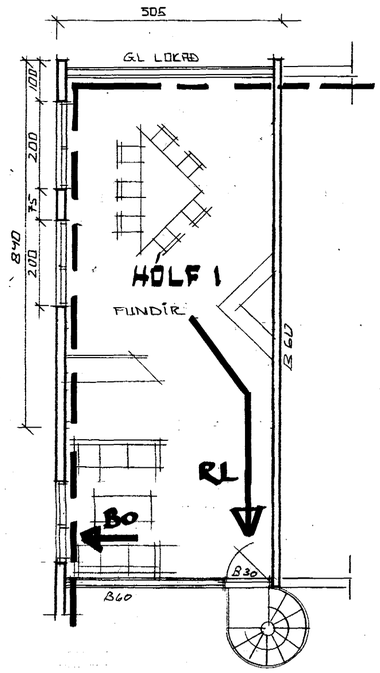

MILLILOFT M= 1:100

ER= REYKJAVÍKURVEGUR 78

MHL 05

SKÝRINGAR

- BRUNAHÓLF
- RL RÝMINGALEIÐ
- BO BJÖRGUNARÓP

Í HÚSIÐ VERÐUR SETT VATSÚÐAKERFI SAMK. AF BRUNAMÁLAST. RÍK.

SLÖKKVIT. Í SAMR. V. SL. STJÓRA

BRUNAVARNIR

BREYTINGAR SJÁ BLAÐ NR. 101

BR. ÁGÚST 1995 INNRA SKIPULAG / HURÐIR / GLUGGAR 14/6 95

VAR = DALSHRAUN NR. 4 HAF. 102 B

EFNI: BREYTINGAR GRUNNMYNDIR

MÁL 1:100

DAGS. 19.05.94

BR 22.05.95 EH BR 16/8 95

ERLENDUR ÖRNI HJALMARSSON B.FÍ. KLEBERGI 6 HAF. S: 5553860