



Samþykkt á fundi bygginga-  
nefndar þ. 20/9 1995


BYGGINGAFULLTRÚINN  
R.H. HAFNARFIRDI  
*Christján Þór*

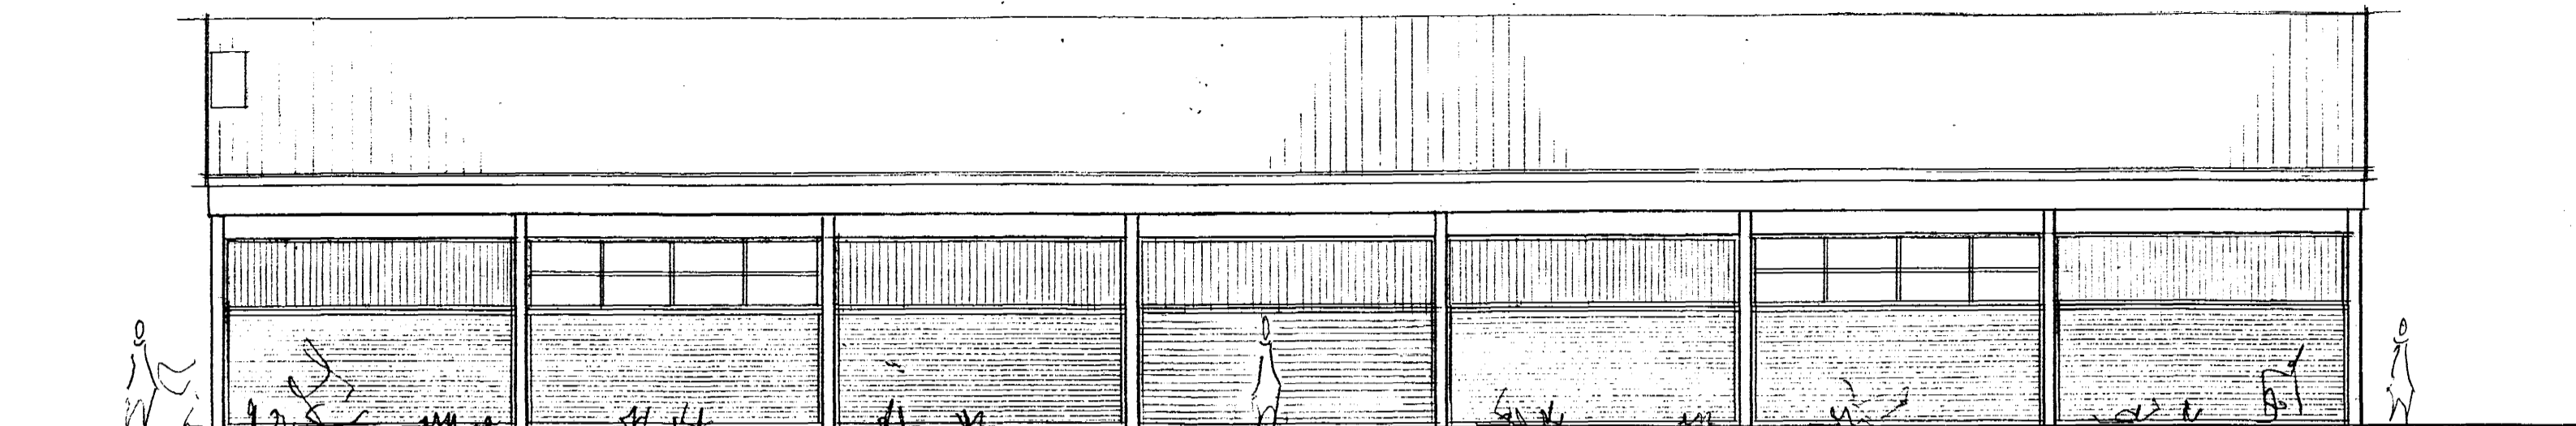


ÚTLIT AUSTUR M=1:100

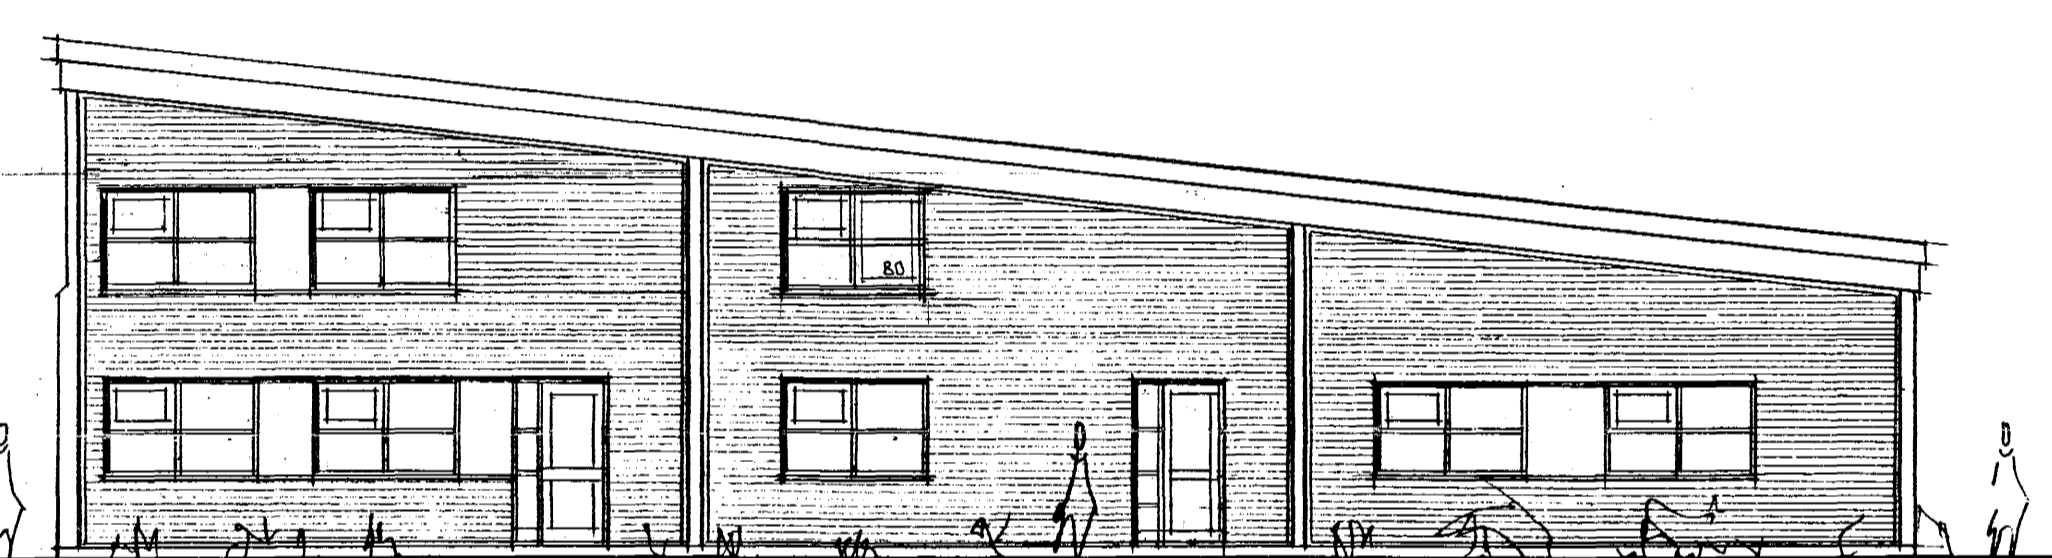

ÚTLIT SUÐUR M=1:100

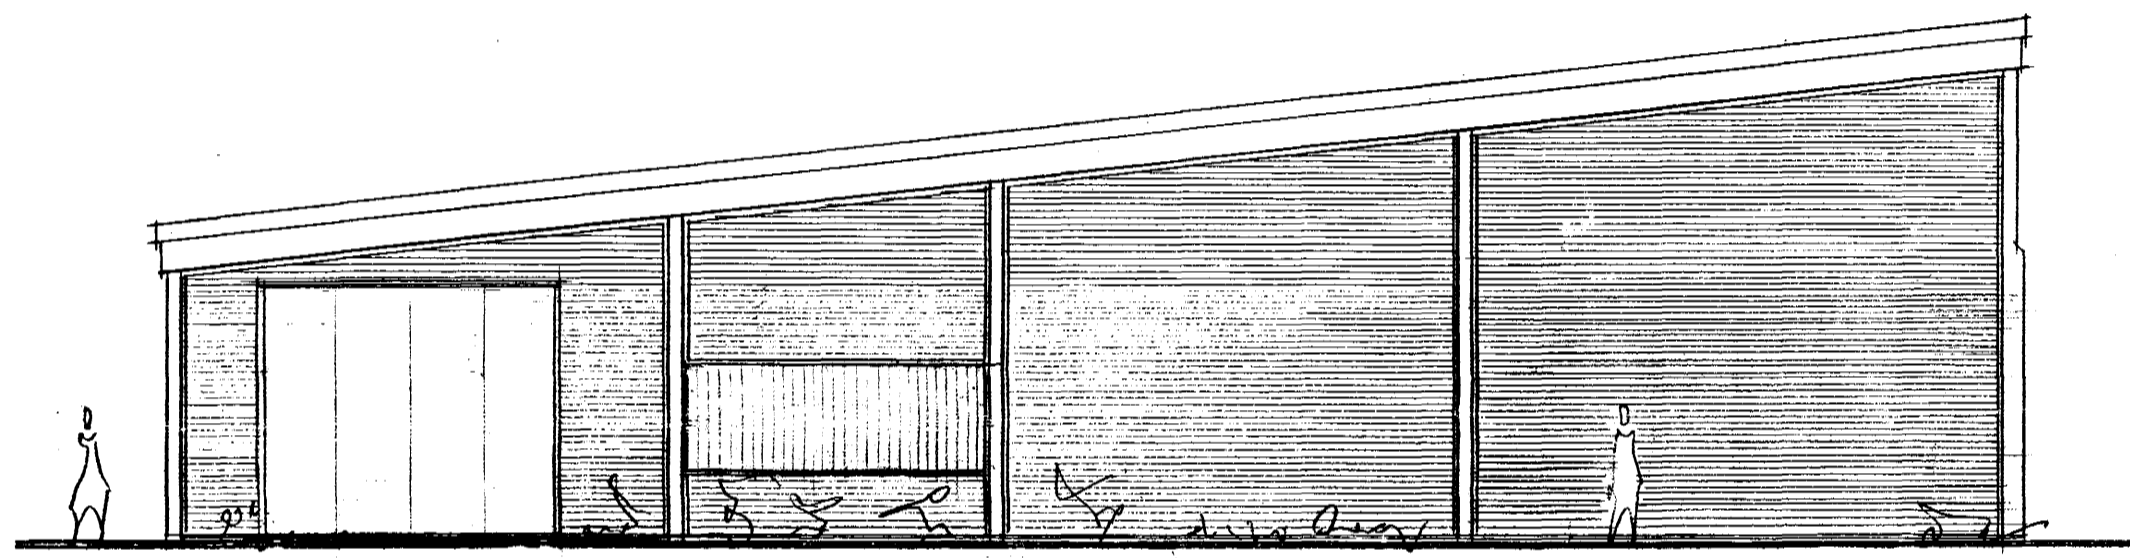

ÚTLIT NORÐUR M=1:100

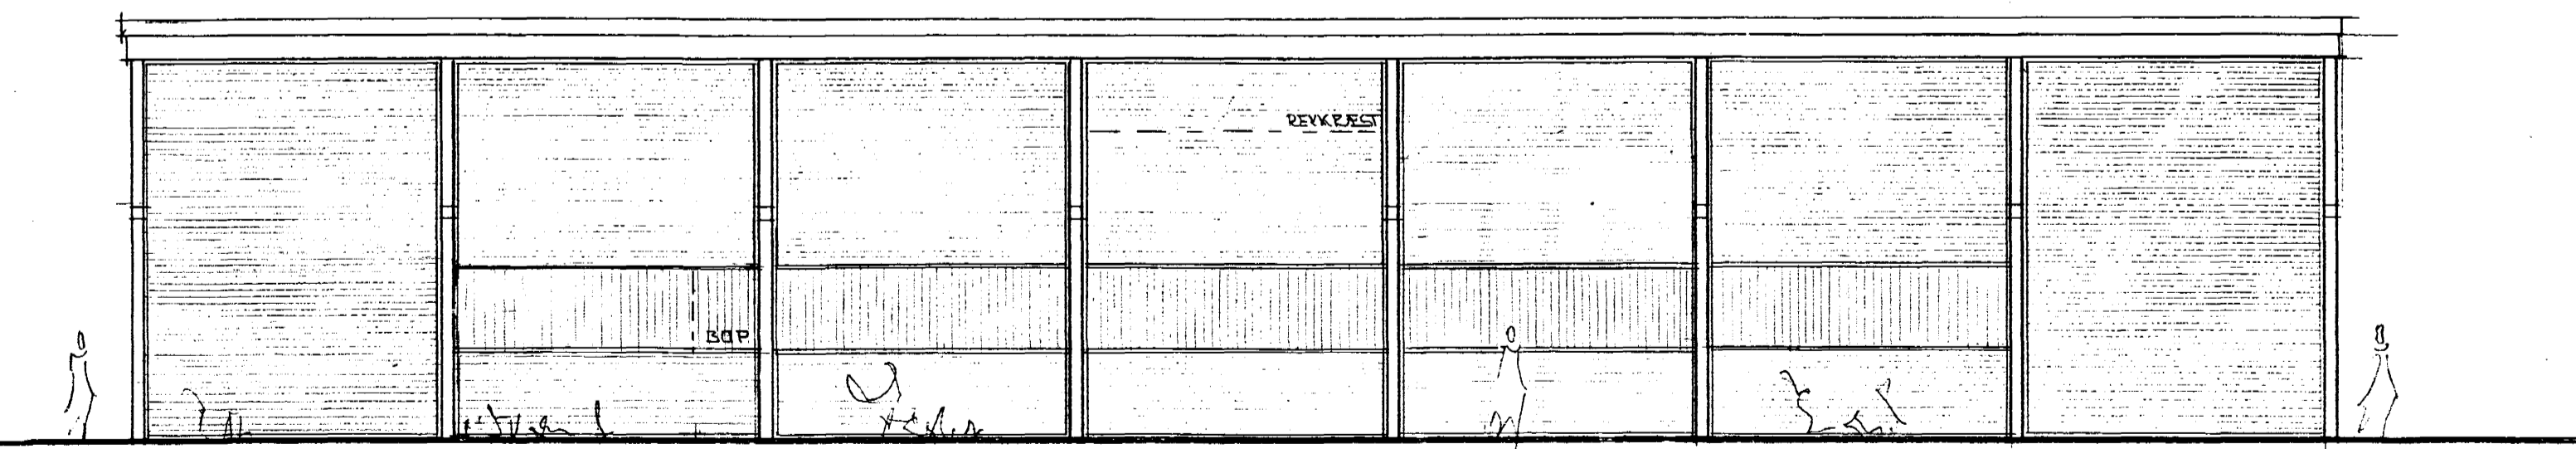

ÚTLIT VESTUR M=1:100

**MHZ  
05**

14.09.95 GLUGGUM OG HURÐUM BREYTT  
ER = REYKJAVÍGVEGUR 7B  
VAR = DALSHRAUN NR. 4 HAF  
EFNI: BREYTINGAR ÚTLIT  
MÁL: 1:100  
DAGS: 19.05.95