Samþykkt þann
2 0 OKT. 1997
Byggingatullitruinn i Hafnarfirði
Erlendur Hjálmarsson

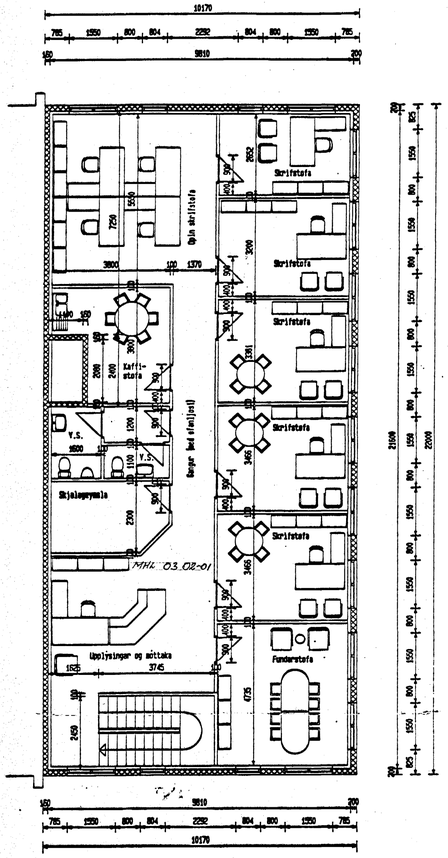

Grunnmynd 2.H viðbygging

MÆLT Í MM

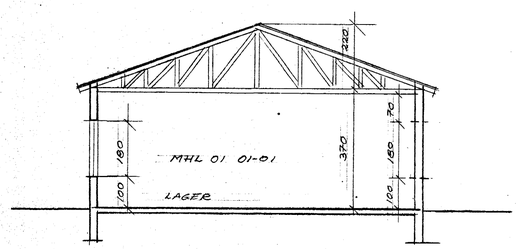

SNIÐ E-E Í MHL 01

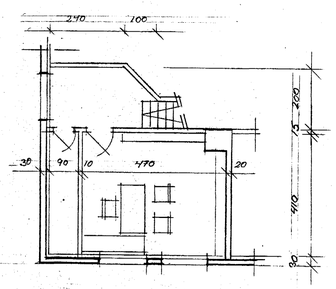

GRUNNMYND MILLILOFT (2.H

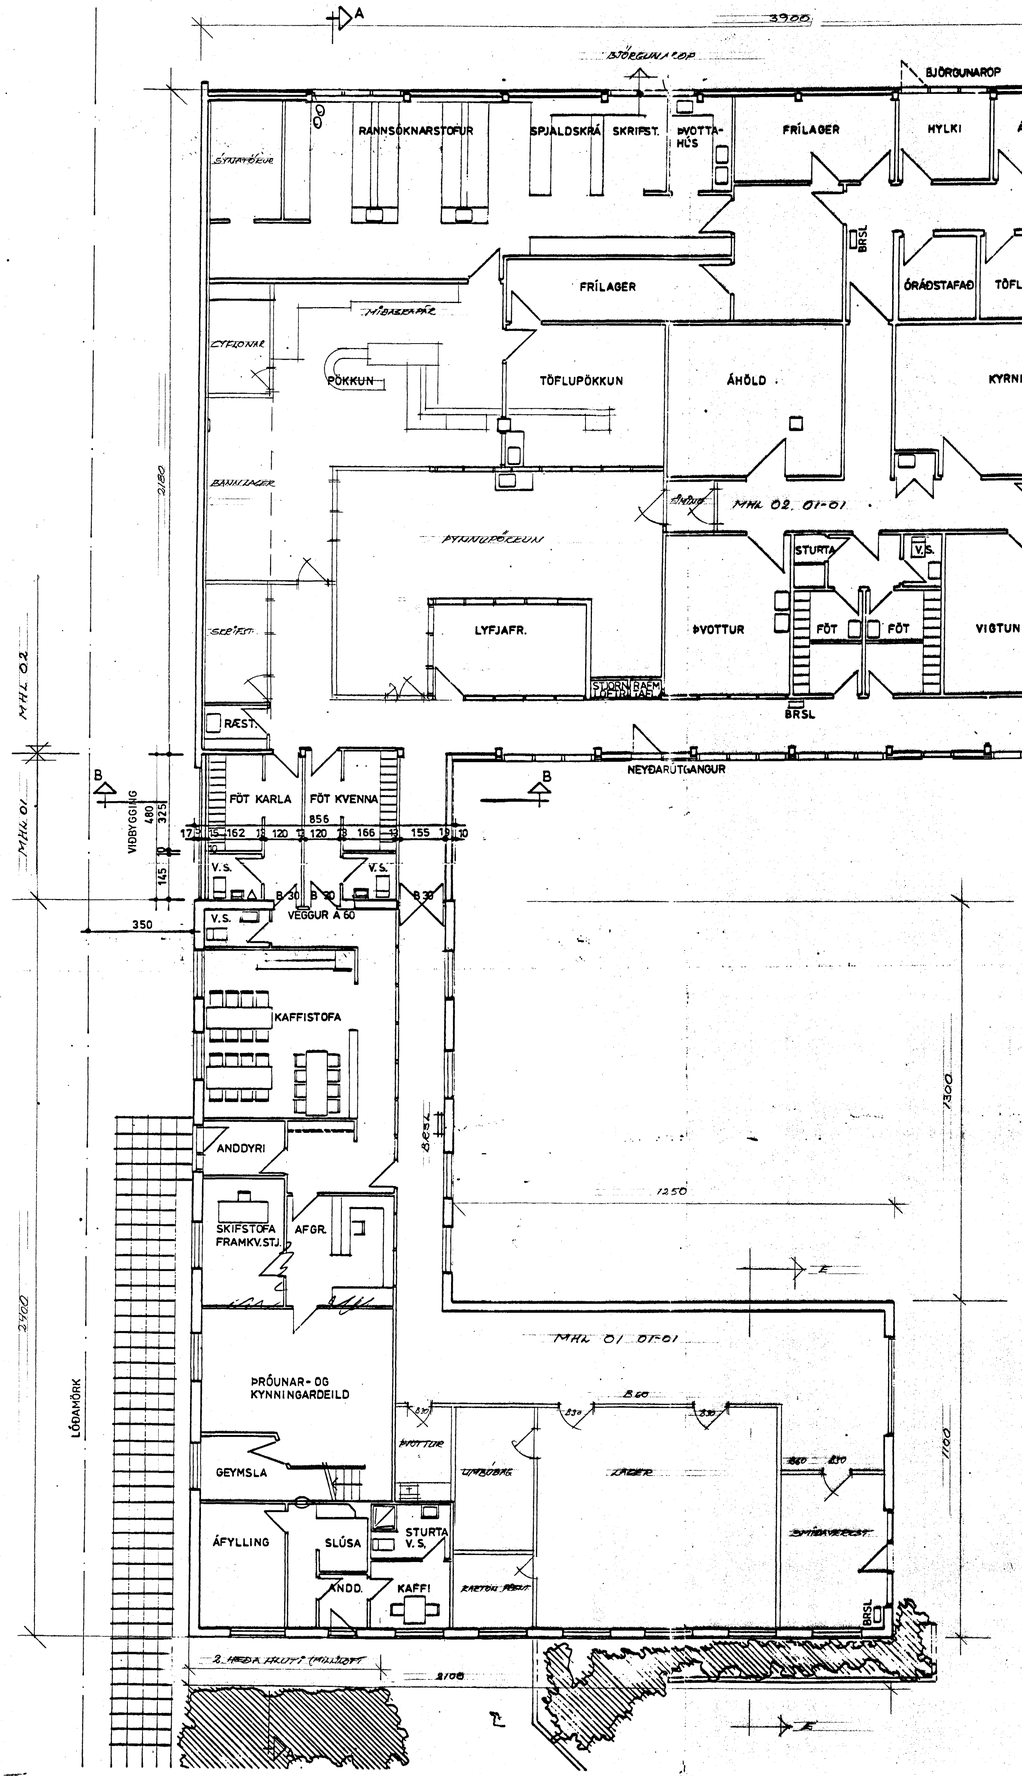

Skráningartafla:	Reykjavíkurvegur 78					Skrásetjari	Kristján Þórarinsson										
Landnúmer:	122164					Kennitala:	100457-7849										
Matshlutanúmer:	01					Dags.:	20.10.1997										
Uppskipting og lýsing						Stærðir											
D0	D1	D2	D3	D4	D5	D5M	D6	D7	D8	D9	D10a	D10b	D11	D12	D16		D17
Lokun	Rými hæð-núm.	Notkun texti	Hólf-flokkun	Eignar-hald	Brúttóflötur m²	Mátflötur m²	Sligar m²	Op m²	Brúttórúmtak m³	Brúttórúmtak sh < 1.8	Salarhæð min	Salarhæð max	Brúttó rúmmál m³	Nettórúmtak m³	Birt flatarmál m²	Reiknistala skiptanlegt	Skipta-rúmmál m³
		Matshluti			381,0	34,6	2,2	2,0	413,6	0,0			2.163,0	384,1	413,6		1.938,3
		Botn											76,2				
	01	1. hæð			381,0	34,6	2,2	2,0	413,6	0,0			2.086,8	384,1	413,6		1.938,3
A	0101	lönaðarhús	N	0101	381,0		2,2		381,0		3,45	5,90	2.086,8	353,7	381,0	5,48	1.938,3
A	0102	skrifstofa	N	0101		34,6		2,0	32,6					30,4	32,6		0,0
	03	Þak															
Athugasemdir:																	
Reiknað er með að útveggir séu 30 sm.																	

Skráningartafla:	Reykjavíkurvegur 78					krásetjari:	Kristján Þórarinsson										
Landnúmer:	122164					Kennitala:	100457-7849										
Matshlutanúmer:	02					Dags.:	20/10 1997										
Uppskipting og lýsing						Stærðir											
D0	D1	D2	D3	D4	D5	D5M	D6	D7	D8	D9	D10a	D10b	D11	D12	D16		D17
Lokun	Rými hæð-núm.	Notkun texti	Hólf-flokkun	Eignar-hald	Brúttóflötur m²	Mátflötur m²	Sligar m²	Op m²	Brúttórúmtak m³	Brúttórúmtak sh < 1.8	Salarhæð min	Salarhæð max	Brúttó rúmmál m³	Nettórúmtak m³	Birt flatarmál m²	Reiknistala skiptanlegt	Skipta-rúmmál m³
		Matshluti			1.012,6	0,0	0,0	0,0	1.012,6	0,0			4.260,9	963,6	1.012,6		3.900,5
		Botn											170,0				
	01	1. hæð			850,2	0,0	0,0	0,0	850,2	0,0			3.655,9	813,6	850,2		3.498,5
A	0101	lönaðarhús	N	0101	850,2				850,2		3,70	4,90	3.655,9	813,6	850,2		3.498,5
	02	2. hæð			162,4	0,0	0,0	0,0	162,4	0,0			435,0	150,0	162,4		402,0
A	0201	loftrastarými	T	0101	162,4				162,4		2,50	2,70	435,0	150,0	162,4	2,68	402,0
Athugasemdir:																	
Reiknað er með að útveggir séu 30. sm.																	

Skráningartafla:	Reykjavíkurvegur 78					Skrásetjari	Kristján Þórarinsson										
Landnúmer:	122164					Kennitala:	100457-7849										
Matshlutanúmer:	03					Dags.:	20.10.1997										
Uppskipting og lýsing						Stærðir											
D0	D1	D2	D3	D4	D5	D5M	D6	D7	D8	D9	D10a	D10b	D11	D12	D16		D17
Lokun	Rými hæð-núm.	Notkun texti	Hólf-flokkun	Eignar-hald	Brúttóflötur m²	Mátflötur m²	Sligar m²	Op m²	Brúttórúmtak m³	Brúttórúmtak sh < 1.8	Salarhæð min	Salarhæð max	Brúttó rúmmál m³	Nettórúmtak m³	Birt flatarmál m²	Reiknistala skiptanlegt	Skipta-rúmmál m³
		Matshluti			447,4	0,0	9,2	9,0	438,4	0,0			1.588,5	408,8	438,4		1.410,4
		Botn											44,7				
	01	1. hæð			223,7	0,0	9,2	0,0	223,7	0,0			769,7	204,4	223,7		703,1
A	0101	lagerhúsnæði	N	0101	223,7		9,2		223,7		3,44	3,44	769,7	204,4	223,7		703,1
	02	2. hæð			223,7	0,0	0,0	9,0	214,7	0,0			774,1	204,4	214,7		707,3
A	0201	skrifstofa	N	0101	223,7			9,0	214,7		2,86	4,06	774,1	204,4	214,7		707,3
	03	Þak															

87-02-04 Breytingar: Útveggir húss staðsteyptir, lofthæð 1. hæðar hækkuð í 322 sm
Límtrésbitar í burðavirki þaks
Hæð undir glugga 2. hæðar hækkuð í 90 sm
15/6'97 BREYTT ÚTLITI SKIPULAGI VEGNA ETTLITSSKIPTAYFIRLÝSINGAR
DAGS. BREYTT: ERLENDUR ÖRN FJÖLNISSON BFÍ S:555 3660

VINNUSTOFAN KLÖPP HF.
ARKITEKTAR – VERKFRÆÐINGAR
Laugavegi 26 – Pósthólf 756
121 Reykjavík – Sími 27777

DAGS.		
81.11.11	1 NORÐURVEGGUR VIÐBYGGINGAR STEYPTUR OG GLUGGAR Á SUÐURHLIÐ OPNAÐIR	HVS
81.11.25	2. ÚTITRÖPPUR AÐ KJALLARA	E.G.
85.10.03	3. VIÐBYGGING	M.G.
86.02.10	4 VIÐBYGGING-STEYPTAR EININGAR Í LOFT OG VEGGI	AVJ

DELTA HF REYKJAVÍKURVEGI 78 HAFN.

AFSTÖÐUMYND OG GRUNNMYNDIR

81-502
A 01

IHI | HVS | 81.10.2 | 1:100,1:500