




Samþykkt  
26/3 1987  
BYGGING  
GAMMALL  
*[Signature]*  
A  

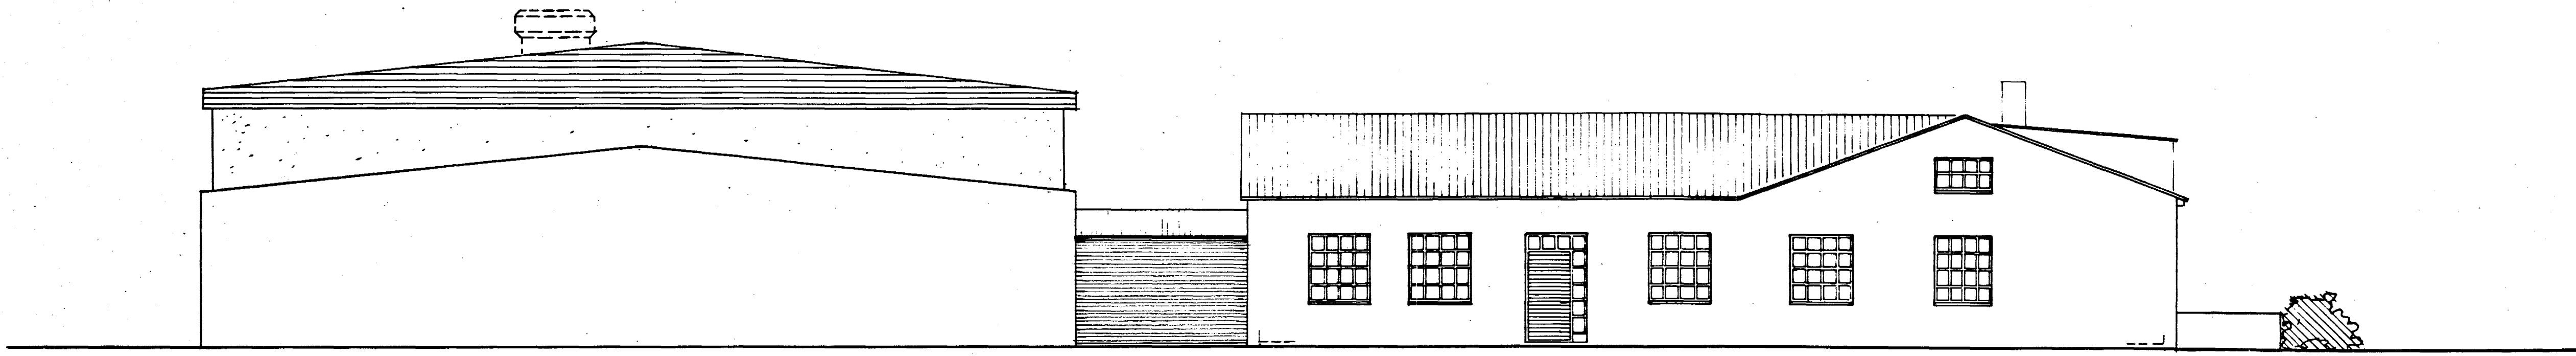


NORÐURHLIÐ

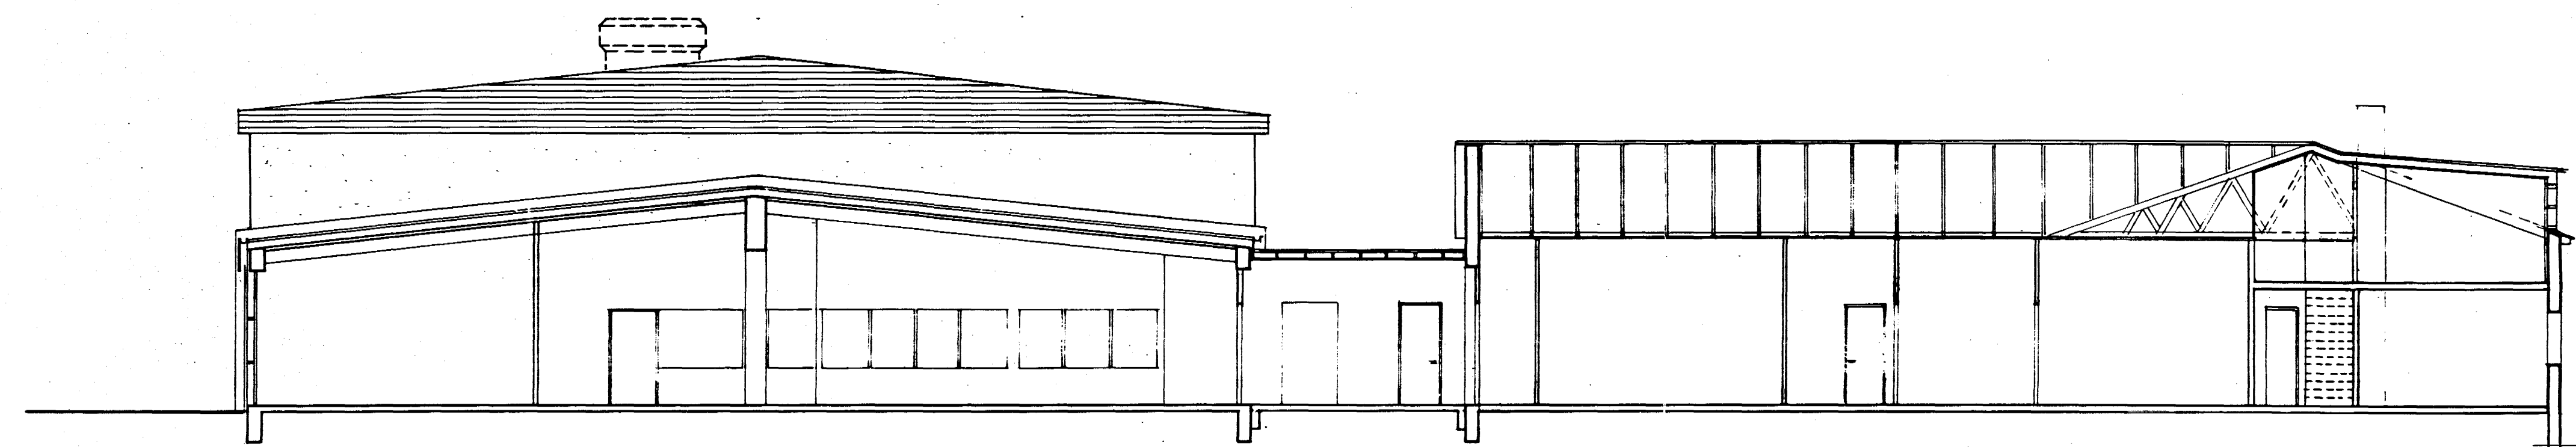

SNEIÐING A-A

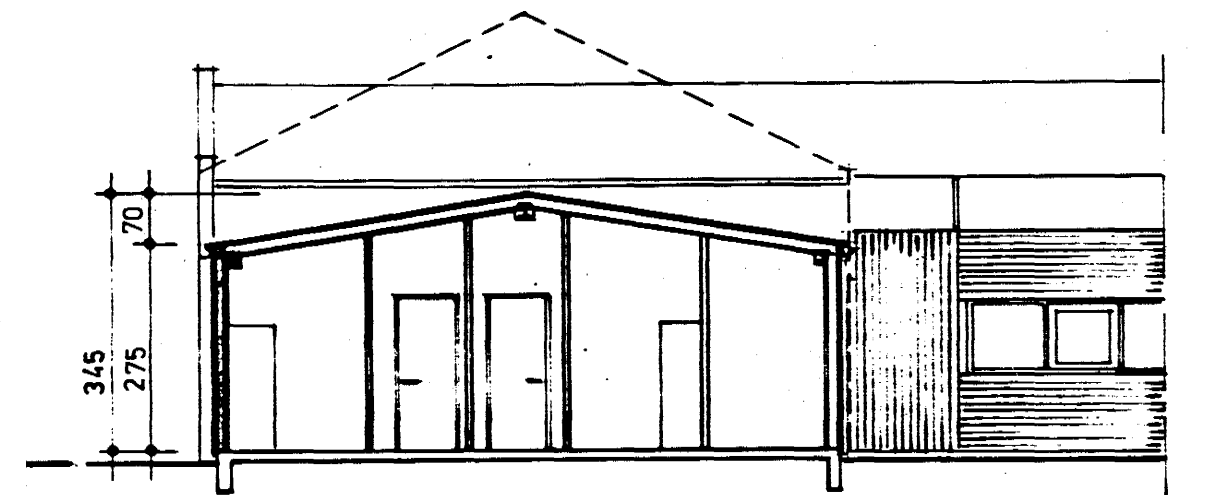


SNEIÐING B-B

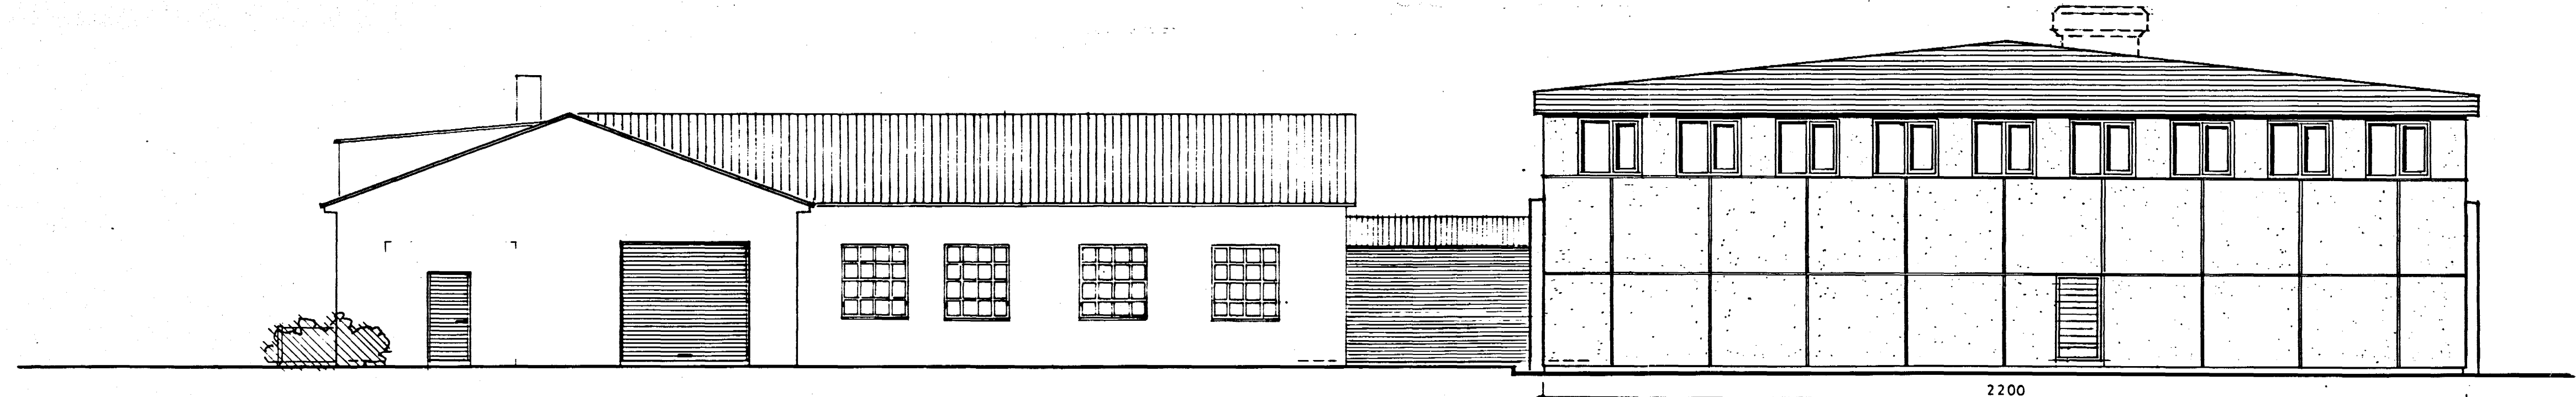

SUÐURHLIÐ

2200  
VIÐBYGGING

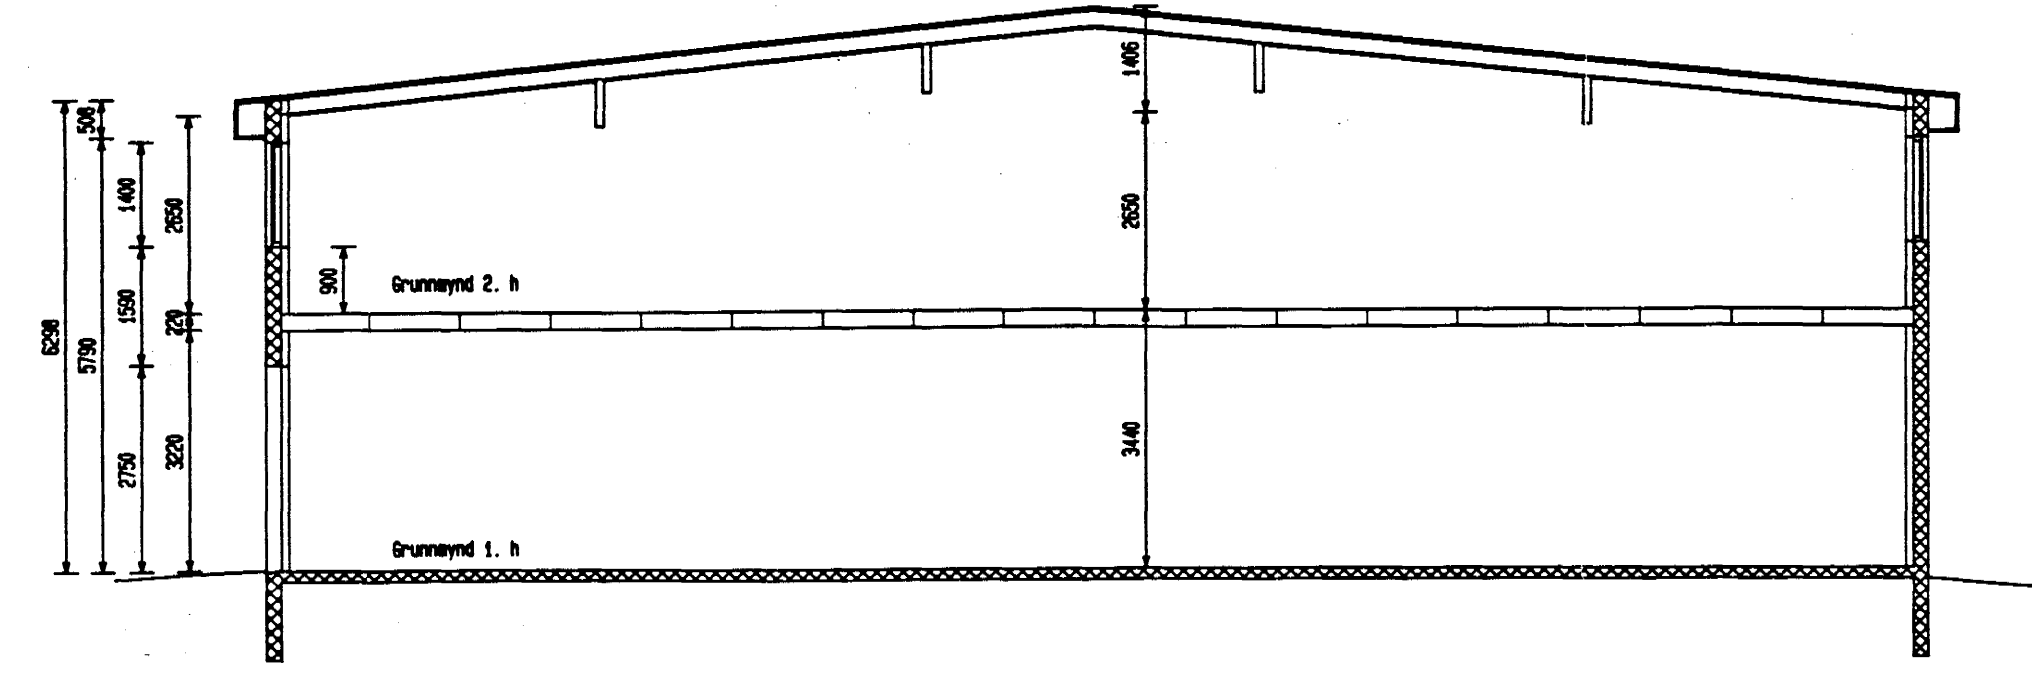

SNEIÐING C-C

87-02-04 Breyting: Öfvegir húss staðsteyptir, lofthæð 1. hæðar hækkuð í 322 sm  
Límrésbitar í burðavirki þaks  
Hæð undir glugga 2. hæðar hækkuð í 90 sm

81.11.11.	1. GLUGGAR Á SUÐURHLIÐ OPNAÐIR	HVS
81.11.25.	2. ÚTITROPPUR AÐ KJALLARA	EG
85.10.03	3. VIÐBYGGING	MG
86.02.10	4. VIÐBYGGING - STEYPTAR EIN. Í VEGG OG LOFT	AVJ

VINNISTOFAN KLÖPP HF		DELTA HF REYKJAVÍKURVEGI 78 HAFN.	
SNEIÐINGAR OG ÚTLIT		Blátt 81-502	Blátt A 02
IHI	HVS	08.10.26	1:100

ARKITEKTUR - VEIÐFARMENNINGAR  
Laugaveg 26 - Pósthólf 765  
121 Reykjavík - Sími 27777